



FÖRKLARINGAR

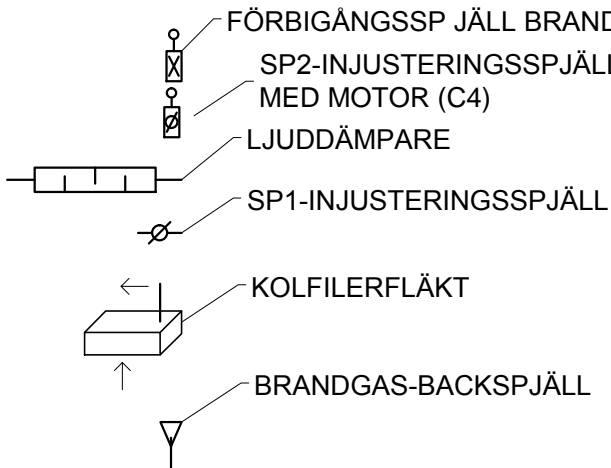

FÖRKLARINGAR


LB01-FTX 1- 500 x 500-B-13- Y-41

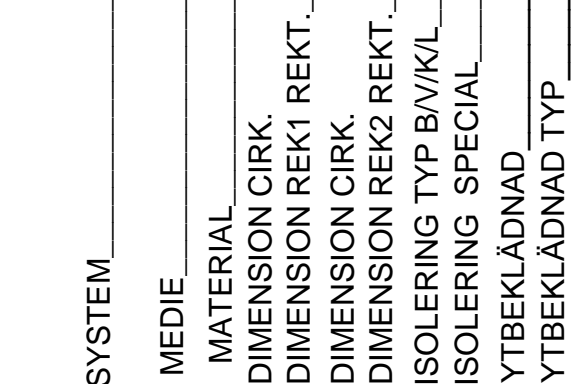

SYSTEM  
LB01-FTX-HUS1 LUFTBEHANDLINGSAGGREGAT  
LB02-FTX-HUS2 LUFTBEHANDLINGSAGGREGAT  
LB03-FTX-HUS3 LUFTBEHANDLINGSAGGREGAT  
LB04-FX-HUS2 (LOA1) LUFTBEHANDLINGSAGGREGAT  
LB05-FTX-HUS2 (LOA2) LUFTBEHANDLINGSAGGREGAT  
FF01-HUS1- FRÄNLUFTSFLÄKT NR.01  
FF02-HUS1- FRÄNLUFTSFLÄKT NR.02  
FF03-HUS1- FRÄNLUFTSFLÄKT NR.03  
FF04-HUS2- FRÄNLUFTSFLÄKT NR.04  
FF05-HUS2- FRÄNLUFTSFLÄKT NR.05  
FF06-HUS2- FRÄNLUFTSFLÄKT NR.06  
FF06-GARAGE CO2- FRÄNLUFTSFLÄKT NR.07  
MEDIE  
F - FRÄNLUFT  
A - AVLUF  
U - UTELUFT  
T - TILLUFT  
MATERIAL  
1-FÖRZINKAD PLÅT  
2-  
ISOLERING  
B13-BRAND EI30  
B16-BRAND EI60  
B23-BRAND EI30+ALU. FOLIE  
B26-BRAND EI60+ALU.FOLIE  
K25-KONDENS 50mm  
V17-VÄRME 70mm  
V19-VÄRME 100mm  
B16+V17-UTV.NÄTM/EI60 BRAND+VÄRME 70  
YTBÄKLÄDAD  
Y-----  
SAKVAROR  
SP1-INJUSTERINGSSPJÄLL-FLAKTWOODS-IRIS  
SP2-M-AVSTANGNINGSSPJÄLL M.MOTOR  
BS1-BRANDSPJÄLL HAGAB BACIC 1  
BS2-FALKT WOODS ETPR-E-03-1 (24V AC/DC)  
LD1-CIRK. LJUDDÄMPARE-LINDAB SLCU100-1200  
LD2-CIRK. LJUDDÄMPARE-LINDAB SLCU100-900  
LD3-REKT. LJUDDÄMPARE-LINDAB  
RL1-RENSLUCKA  
TD1-TILLUFTSDON-FLAKTWOODS-KTI  
FD1-FRÄNLUFTSDON-FLAKTWOODS-KSO  
ÖD1-ÖVERLUFTSDON  
AD1-AVLUF TAKHUV-BEVENT RASCH-BRIH-xxx  
AD2-AVLUF GRILLE-FLAKT WOODS-RIS  
UD1-UTELUF TAKHUV BEVENT RASCH-BRFH-xxx  
UD2-AVLUF GRILLE-FLAKT WOODS-RIS  
Isolerade på synliga kanaler vara skall försedd med  
yttsikt av aluminiumfolie. Skall håttas och tejpas med  
alu-tejp.  
Rensluckor enligt stormstarens anvisningar.

BET	ÄNDRINGEN AVSER	DATUM	SIGN
-----	-----------------	-------	------

RELATIONSHANDLING

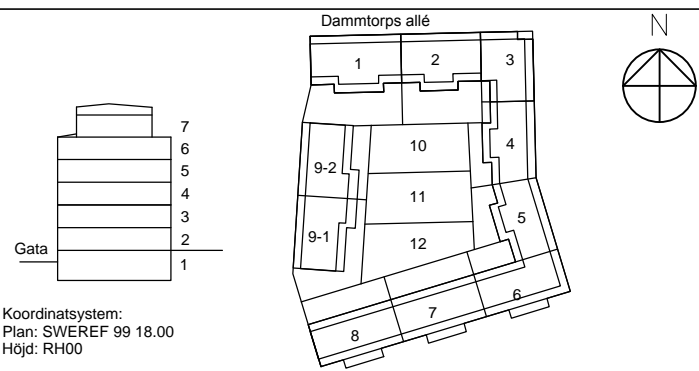

Koordinatsystem:  
Plan: SWEREF 99 18 00  
Höjd: RH00

Kv. Liljekonvaljen  
JÄRVASTADEN, SOLNA

SKANSKA

A	SKANSKA TEKNIK	Tel. 010-448 13 29
K	BJERKING	Tel. 010-211 80 00
E	RESISTA AB	Tel. 08-594 97070
L	LANDSKAPSLAGET AB	Tel. 08-442 48 20
V	ENERGOAVOTS	Tel. +371 671 123 50
W	AF INFRASTRUKTUR	Tel. 010-505 00 00
OPPDRAG NR	RITAD/KONSTR AV	HANDLAGGARE
141302	Emils Kaužens	Māris Maļevics
DATUM	ANSVARIG	
2016-01-29	Dainis Zīlītis	

NYBYGGNAD BOSTADER  
PRINCIPSCHEMA LUFTBEHANDLING HUS 3  
LB03 DEL.1.

SKALA	NUMMER	BET
A1 - A3 -	V 57.1-3001	