

## FÖRKLARINGAR


ALLA MÅTT ANGES I MILLIMETER

- BRANDCELLSGRÄNS EI60
- BGV BRANDGASVENTILATION
- UTRYMNINGSSKYLT, GENOMLYSTA
- UTRYMNINGSSKYLT, EFTERLYSANDE
- RL RÖKLUCKA
- TL TAKLUCKA
- SR STUPRÖR
- 034 PARKERINGSPLATS MED NUMMER
- MC02 MOTORCYKELPLATS MED NUMMER
- 18 ENTRÉ MED GATUNUMMER
- 5 TRAPPHUSNUMMER, 1-9

## HÄNVISNINGAR:

SEKTIONER - SE A-40.2-001 OSV.  
FASADER - SE A-40.3-001 OSV.

GÅRD - SE RITNINGAR FRÅN  
LANDSKAPSARKITEKT

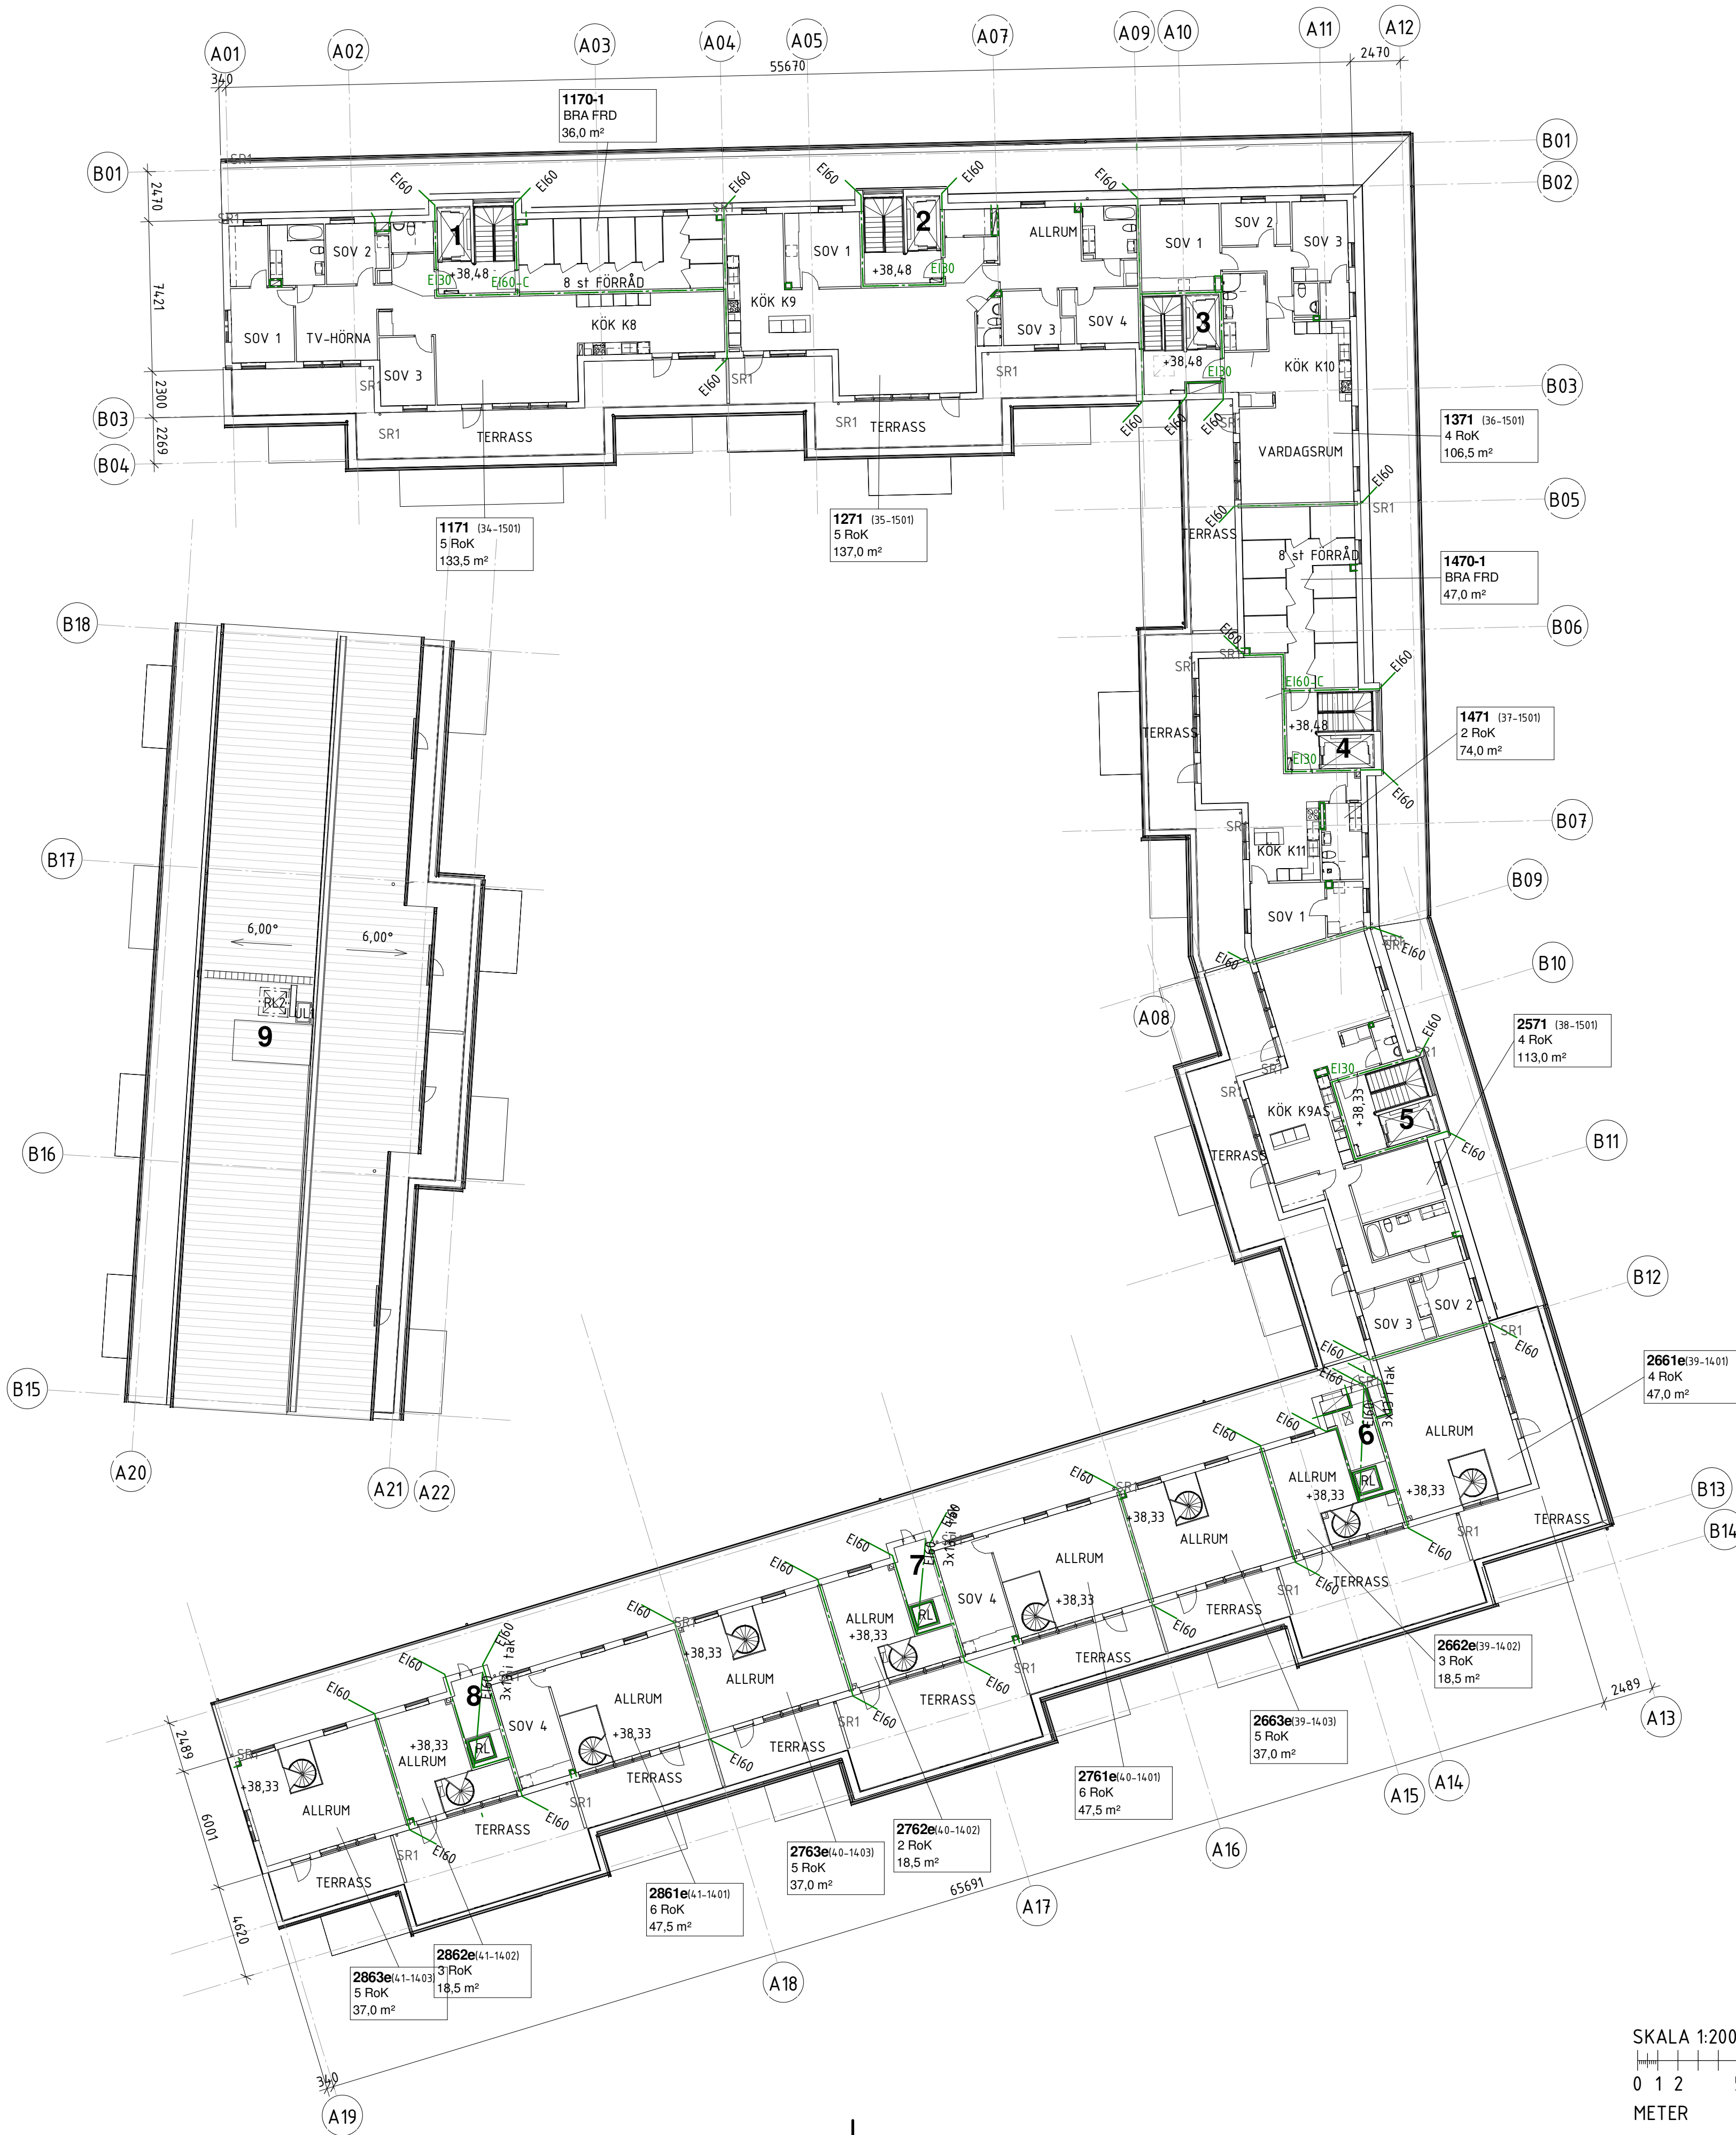

BET	ÄNDRINGEN AVSER	DATUM	SIGN
<b>RELATIONSHANDLING</b>			
Kv. Liljekonvaljen JÄRVASTADEN, SOLNA			
<b>SKANSKA</b>			
A	Skanska Teknik	tel. 010-44 80 000	
K	Björking	tel. 010-211 80 00	
E	Resista AB	tel. 08-594 97070	
L	Landskapslaget AB	tel. 08-442 48 20	
V	Energovalet	tel. +3761 7112350	
w	ÅF Infrastruktur	tel. 010-505 00 00	
UPPRAG NR 141302			
DATUM 2016-02-15		HÄNDELSE U-C Bejtoft	
NYBYGGNATION FLERBOSTADSHUS			
Plan 7			
Översikt			
SKALA 1:200	NUMMER	BET	
1:400	A-40.1-007		

SKALA 1:200  
0 1 2 5 10 15 20  
METER