


RITNINGEN GÄLLER:
PLAN 3: +27,27 LGH.NR. 2731, 2732, 2733
PLAN 4: +30,04 LGH.NR. 2741, 2742, 2743
PLAN 5: +32,81 LGH.NR. 2751, 2752, 2753

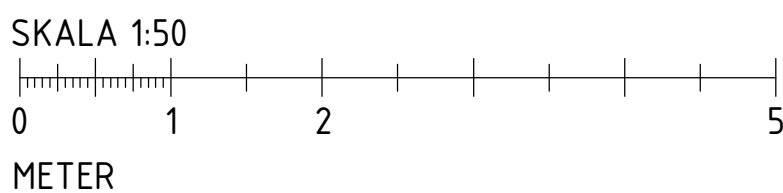

FÖRKLARINGAR

ALLA MÅTT ANGES I MILLIMETER

- BRANDCELLSGRÄNS EI60
- BRANDCELLSGRÄNS EI30
- BRANDCELLSGRÄNS EI15
- TILLVAL
- xxxx PARKERINGSPLATS NR xxx
- BV BRANDGASVENTILATION
- GB GOLVBRUNN ENL. VS
- KL/A KODLÄSARE/ARMBÅGSKONTAKT ENL. EL CENTRUM 800 MM ÖVER MARK/GOLV
- IL INSPEKTIONSLUCKA
- MCxx MOTORCYKELPLATS NR xx
- PG PUMPGRUP ENL. V OCH K
- RL RÖKLUCKA
- SR STUPRÖR
- TL TAKLUCKA
- U01 osv UNDERTAK, SE FÖRESKRIFTER
- V SCHAKT FÖR VENTILATION
- VL VINDLUCKA
- VS SCHAKT FÖR RÖRINSTALLATIONER
- UL UPPSTIGNINGSLUCKA

FÖRESKRIFTER

FÖR HÅLTAGNING, SE ÄVEN K, VVS- OCH ELHANDLINGAR.
REGLAR I VÄGG ANPASSAS TILL INSTALLATIONS-GENOMFÖRNINGAR.
FÖRSTÄRKNINGAR GÖRS I VÄGGAR FÖR MONTAGE AV INREDNINGSENHETER OCH VÄGGHÄNGD UTRUSTNING.

SCHAKT IGENGJUTES I BJÄLKLAG I SAMMA KLASS SOM BJÄLKLAGET.

UNDERTAK:

- U1 600x600x18. DIKTMONTAGE. KANT B. LIMMAS. VITA, KLASS C (TRAPPHUS)
- U2 150 MM MINULL ENL. K (GARAGE)
- U3 100 MM MINULL - RANDISOLERING (GARAGE)
- U4 FAST GIPSUNDERTAK, EI60, 2x12,5 GIPS PÅ REGLAR

UNDERTAK I TRAPPHUS PLAN 2 OCH UPPÅT - SE TRAPPHUSRITNINGAR A-43.4-021 OSV.
UNDERTAK I LOKALER - SE A-43.1-2601 OSV.

HÄNVISNINGAR

DETALJER - SE A-42.6-001 osv, A-43.6-001 osv
FÖNSTER OCH FÖNSTERDÖRRAR - SE A-42.4-001 M.F.L.
ENTRÉPARTIER - SE A-42.4-011
DÖRRAR - SE A-43.4-001 OSV.
VÄGGTYPER - SE A-43.5-001
KONTRASTMARKERINGAR I TRAPPHUS - SE A-43.4-021 osv.

BET	ÄNDRINGEN AVSER	DATUM	SIGN
RELATIONSHANDLING			
Kv. Liljekonvaljen JÄRVASTADEN, SOLNA			
SKANSKA			
<input checked="" type="checkbox"/> A	Skanska Teknik	tel. 010-44 80 000	
<input checked="" type="checkbox"/> K	Björking	tel. 010-211 80 00	
<input checked="" type="checkbox"/> E	Resista AB	tel. 08-594 97070	
<input checked="" type="checkbox"/> L	Landskapslaget AB	tel. 08-442 48 20	
<input checked="" type="checkbox"/> V	Energioavats	tel. +3761 7112350	
<input checked="" type="checkbox"/> w	ÅF Infrastruktur	tel. 010-505 00 00	
UPPDRAG NR 141302	RITAD/KONSTR. AV UCB/HA	HANDLÄGGARE U-C Bejtoft	
DATUM 2016-02-15	ANSVARIG Ulla-Carin Bejtoft		
NYBYGGNATION FLERBOSTADSHUS TRAPPHUS 7, PLAN 3-5 (1-3 TR) Mått och littera			
SKALA A1 1:50 A2 1:100	NUMMER A-40.1-2307	BET	