



RÖR FÖRLÄGGS I PLATTA
URSPARINGAR I GOLV UTFÖRS AV BE.

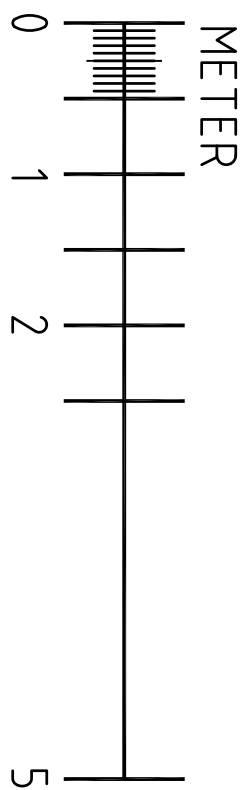

RELATIONSHANDLING

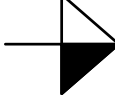

SKANSKA

UPPERAG NR	RIT AD AV	UPPERAGSMÅN
13020	MIN	MIN
DATUM		
2013.11.22		
		GOODKÄND AV
		Mats Nordlund

Kanalisationsystem		
SKALA	NUMMER	BET
A1:1:50		
A3:1:100	E-61-1-2007	