

FÖRKLARINGAR

LB01-FTX 1- 500 x 500-B-13- Y-41

SYSTEM _____
MEDIE _____
MATERIAL _____
DIMENSION CIRK. _____
DIMENSION REK1 REKT. _____
DIMENSION CIRK. _____
DIMENSION REK2 REKT. _____
SOLERING TYP BV/KL _____
SOLERING SPECIAL _____
YTBEKILÄDNAD _____
YTBEKILÄDNAD TYP _____

SYSTEM

LB01-FTX-HUS1 LUFTBEHANDLINGSAGGREGAT
LB02-FTX-HUS2 LUFTBEHANDLINGSAGGREGAT
LB03-FTX-HUS3 LUFTBEHANDLINGSAGGREGAT
LB04-FX-HUS2 (LOA1) LUFTBEHANDLINGSAGGREGAT
LB05-FTX-HUS2 (LOA2) LUFTBEHANDLINGSAGGREGAT
FF01-HUS1- FRÄNLUFTSFLÄKT NR.01
FF02-HUS1- FRÄNLUFTSFLÄKT NR.02
FF03-HUS1- FRÄNLUFTSFLÄKT NR.03
FF04-HUS2- FRÄNLUFTSFLÄKT NR.04
FF05-HUS2- FRÄNLUFTSFLÄKT NR.05
FF06-HUS2- FRÄNLUFTSFLÄKT NR.06
FF07-GARAGE CO2- FRÄNLUFTSFLÄKT NR.07

MEDIE

F - FRÄNLUFT
A - AVLUF
U - UTELUFT
T - TILLUFT

MATERIAL

1-FÖRZINKAD PLÄT
2-

ISOLERING

B11-BRAND EI15
B13-BRAND EI30
B16-BRAND EI60
K25-KONDENS 50mm
V17-VÄRME 70mm

YTBEKLÄDNAD

Y.....


SAKVAROF

SP1-INJUSTERINGSSPJALL-FLAKTWOODS-IRIS
SP2-INJUSTERINGSSPJALL-REKTANGULAR
SP3-M-AVSTÄNGNINGSSPJALL M.MOTOR
B1-BRANDSPJÄLL HAGSBÄC C1
B52-FLAKT WOODS ETPR-E-03.1 (24V AC/DC)
B53-WELAND
LD1-CIRK. LJUDDÄMPARE-LINDAB SLCU100-1200
LD2-CIRK. LJUDDÄMPARE-LINDAB SLCU100-900
LD3-RENSLUCKA TADPAREN-PLUG
RL1-RENSLUCKA-CIRCULAR PLUG
RL2-RENSLUCKA-REKTANGULÄR PLUG
RL3-RENSLUCKA-CIRCULAR SIDE
RL4-RENSLUCKA-REKTANGULÄR SIDE
TD1-TILLFÜTSDON-FLAKTWOODS-KTI
TD2-TILLFÜTSDON-HALTON-FLE
TD3-TILLFÜTSDON-FLAKT WOODS-RIS
TD4-TILLFÜTSDON-LINDAB-LKA
FD1-FRANLIFTSDON-FLAKTWOODS-KSO
FD2-FRANLIFT TADPAREN-RENSLUCKA-BRIH-xxx
FD3-AVSLUTT GRILLE-FLAKT WOODS-RIS
UD1-UTELUFT TAKHUV BEVENT RASCH-BRFH-xxx
UD2-AVSLUTT GRILLE-FLAKT WOODS-RIS

Isolerade på synliga kanaler vara skall försedd med ytskikt av aluminiumfolie. Skall häftas och tejpas med alu-tejp.
Rensluckor enligt stormästarens anvisningar.

BET	ÄNDRINGEN AVSER	DATUM	SIGN
-----	-----------------	-------	------

RELATIONSHANDLING

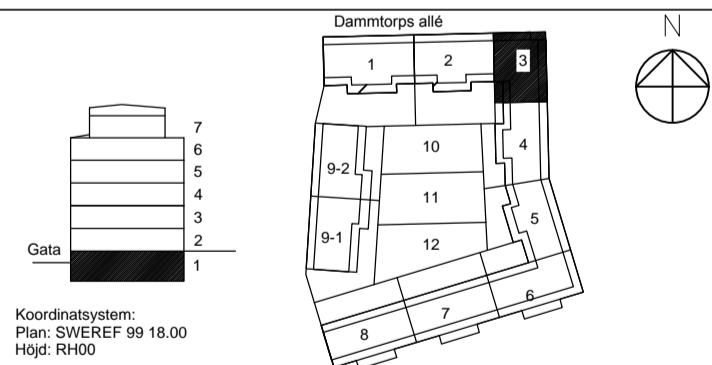

Kv. Liljekonvaljen
JÄRVASTADEN, SOLNA

SKANSKA

A	SKANSKA TEKNIK	Tel. 010-448 13 29
K	BJERKING	Tel. 010-211 80 00
E	RESISTA AB	Tel. 08-594 97070
L	LANDSKAPSLAGET AB	Tel. 08-442 48 20
V	ENERGOAVOTS	Tel. +371 671 123 50

W AF INFRASTRUKTUR		Tel. 010-505 00 00
OPPDAG.NR 141302	RITAD/KONSTR.AV Emīls Kaužens	HANDLĀGGĀRE Māris Maķevics
DATUM 2016-01-29	ANSVARIG Dainis Zīlītis	

NYBYGGNAD FLERBOSTADSHUS
TRAPPHUS 3, PLAN 1 (KV)
LUFTBEHANDLING

SKALA A1 1:50 A3 1:100	NUMMER V 57.1-1103	BET
------------------------------	-----------------------	-----