

FÖRKLARINGAR


DÄR EJ ANMÄT ANGES GÄLLER FÖLJANDE:

- ELCENTRAL INKL. BREDBANDSUTRUSTNING
- STRÖMSKÄLLARE OCH 1-VÄGS UTTAG
- MONTERADE UNDER GEMENSAM TAKRÄM
- 2-VÄGS UTTAG INOMHUS, 300 ÖG.
- 1-VÄGS UTTAG BALKONG/UTERLÄT, 650 ÖG
- 3 ST UTTAG I HÖRNBÖX PÅ VÄGG MOT ÖVERSKÅP
- 3 ST UTTAG FÖR SPIS/HÄLL/UGN LEDNING 5G2,5
- 1-VÄGS UTTAG FÖR DISKMASKIN, 500 ÖG.
- 1-VÄGS UTTAG FÖR DISKMASKIN, 2000 ÖG.
- 1-VÄGS UTTAG FÖR KYL/Frys 2200 ÖG.
- 1-VÄGS UTTAG FÖR UGN, 1700 ÖG. LEDNING 5G2,5
- 2 ST 1-VÄGS UTTAG FÖR TVÄTTMASKIN/ TORKTUMARE MONTERADE YTTREKANT I UNDER GEMENSAM TAKRÄM, 800 ÖG. SEPARAT ANSÄRADE.
- 1-VÄGS UTTAG FÖR TVÄTTMASKIN, 800 ÖG.
- ELGOLVVÄRME, 1900 ÖG. OCH TEMPERATURGIVARE I GOLV INSTALLERAS.
- ANSLUTNING AV BADRUMSKÅP I BADRUM
- KANALISATION FÖR HÄNDUKSTORK.
- SPÄNNINGSUTJÄMNING AV VENTILATIONSKANAL, ANSLUTS MED SVEP LEDNING 1G2,5
- AUTOMATISK ÖÖRRÖPARE
- ARBÄGSKONTAKT

- LEDNING 3G1,5
- EO/FD INFÄLLT I RÖR
- EOG-AL/ROG-AL PÅ STEGE/RÄNNNA
- EOG/ROD FRITT PÅ VÄGG/ TAK.
- 5G-1 GOLV ARMA TURER I GARAGE, TRAPPHUS OCH KORRIDORER.
- ARMA TURER
- T DKT TAK
- I INFÄLLD
- P PENGLAD
- V VÄGG
- U UNDER ÖVERSKÅP
- L20 1800 ÖG
- L22 1800 ÖG
- L24 MÄTNING AV BELYSNING BAKOM HISSNIPPER.
- INSTALLATION FÖR ELGOLVVÄRME UTFÖRD
- INSTALLATION FÖR HÄNDUKSTORK UTFÖRD

BEF	ANT	RELATIONSHANDLING	NN	2016.02.15
		ANMÄNEN ANSER	SKN	DATUM

RELATIONSHANDLING

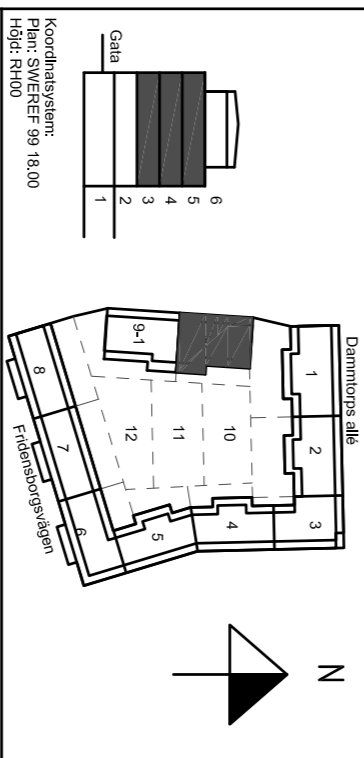

Kv. Liljekonvaljen  
JÄRVASTADEN, SOLNA

SKANSKA

A	Skanska Teknik	Tel. 070-448 00 00
K	Bierking	Tel. 070-271 80 00
E	Resista AB	Tel. 08-594 970 70
V	Emergarevis	Tel. 37167112550
W	Äf infoteknik AB	Tel. 070 505 00 00
L	Landskapslaget AB	Tel. 08-442 48 20

UPPDRAGS 13020	BEFÄL AV AH	UPPDRAGSNUMMER MN
DATUM 2014.03.21	SKANSKA AV Mats Nordlund	

NYBYGGNAD FLERBOSTADSHUS PLAN 3 (1 TR), TRH 9, DEL 2	
Kraft och belysningsystem	
SKALA A1:150	NUMMER E-63-1-3392
A3:100	BEF

