




TAKTYP - T1
TAK GENERELLT, HUS 1-2

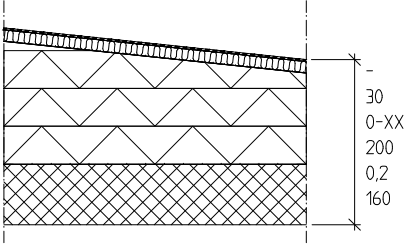


TAKTYP - T2
TAK ÖVER TRAPPHUS, HUS 1-2

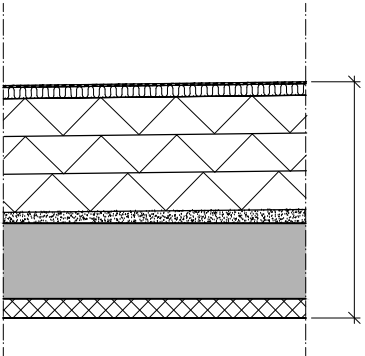


TAKTYP - T3
KOMPAKTTAK, HUS 1-3

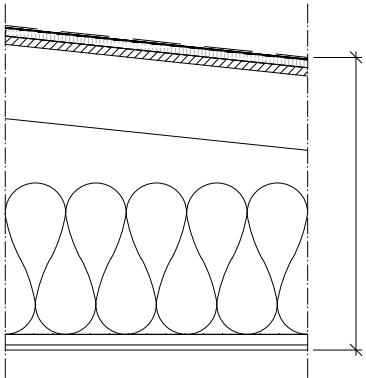


TAKTYP - T4
TAK GENERELLT, HUS 3

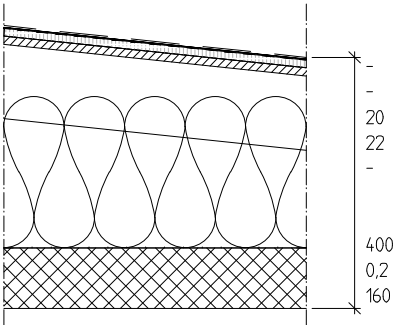

TAKTYP - T5
TAK ÖVER TRAPPHUS OCH FÖRRÅD, HUS 3

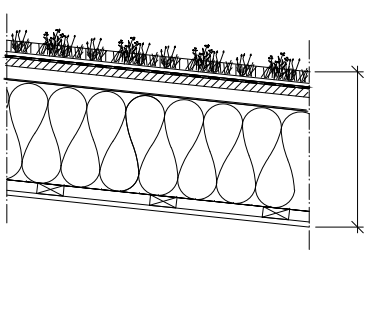

TAKTYP - T6
TAK FÖRRÅDSBYGGNAD PÅ GÅRDSBJLAGET

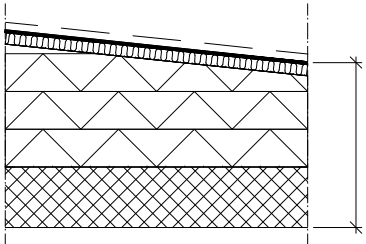

TAKTYP - T7
TAK ÖVER HISSSTOPP, HUS 3

FÖRESKRIFTER

ALLMÄNNA FÖRESKRIFTER
SE RITNING K-01-0-0000.

FÖRKLARINGAR

BETECKNINGAR MM ENL
BYGGHANDLINGAR 90


ALLA MÅTT I [mm]
HÖJDER I [m]
FG AVSER FÄRDIGT GOLV.
UK AVSER UNDERKANT BTG.

- BETONG, PREFAB
- BETONG
- FALLBETONG
- HÅRD MIN.ULLSBOARD
- MIN.ULL
- CELLPLAST
- PIR
- TRÄ
- ISODRÄN (EL. LIKV.)
- GEOTEXTIL
- TÄTSKIKT
- GRÄNS FÖR KP

HÄNVISNINGAR

BET	ANT	ÄNDRINGEN AVSER	SIGN	DATUM
-----	-----	-----------------	------	-------

RELATIONSHANDLING

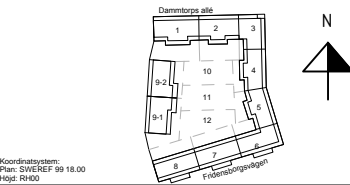

Koordinatsystem:
Plan: SWEREF 99 18.00
Höjd: RH00

Kv. Liljekonvaljen
JÄRVASTADEN, SOLNA

SKANSKA

A	Skanska Teknik	Tel. 010-448 00 00
K	Bjerking	Tel. 010-211 80 00
E	Resista AB	Tel. 08-594 970 70
V	Energopavts	Tel. +37167112350
w	ÄF Infrastruktur AB	Tel. 010 505 00 00
L	Landskapslaget AB	Tel. 08-442 48 20

UPPDRAGS NR	REVIS AV	UPPDRAGSANSVARE
13U22880	MJN	MJN
DATUM	ÖVERSIKT AV	
2016-02-15	MJN	

NYBYGGNAD FLERBOSTADSHUS

TAKTYPER

SKALA	NUMMER	I BET
A1: 1:10 A3: 1:20	K-20-6-0004	