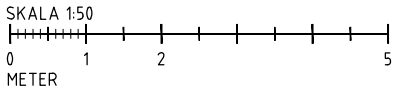


[illegible]

(KP) INJUTNINGSGODS ENL. KP FÖR
ANSLUTNING AV BALKAR PLACERAS
CENTRISKT I VÄGG. DÄR INGET ANNAT
ANGES.

(2) FÖRTAGNINGSPROFIL ENL. KP FÖR
ANSLUTNING AV PREFABVÄGGAR.
SE DET. 6 RITN. K-20-6-1003

(4) COMAX 110 10/150 FÖR ANSLUTNING AV
STÖDVÄGGAR.

(5) FÖRTAGNINGSPROFIL ENL. KP FÖR
ANSLUTNING AV PREFABVÄGGAR.
SE DET. 6 RITN. K-20-6-1003

U1 URSPARNING FÖR VATTENLEDNING:
500x150x100.

GJUTETAPPER DELAS IN AV ENTR. SÅ ATT
LÄNGD PÅ VÄGG= 12-15m

TILLHÖRANDE ARM.SPECIFIKATIONER FINNS,
SE RITNINGSFÖRTECKNING

RELATIONSHANDLING



A	Skanska Teknik	Tel. 010-448 00 0
K	Bjerkling	Tel. 010-211 80 0
E	Resista AB	Tel. 08-594 970 *
V	Energopavts	Tel. +3767112350
W	ÄF Infrastruktur AB	Tel. 010 505 00 0
L	Landskapstapel AB	Tel. 08-442 48 20

NYBYGGNAD FLERBOSTADSHUS

SKALA A1:1:50 A3:1:100	NUMBER K-22-4-1005	BET
------------------------------	-----------------------	-----