
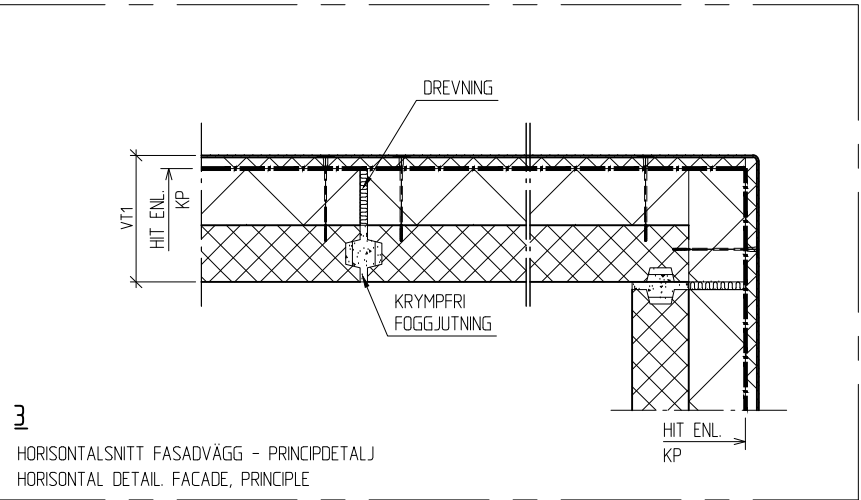
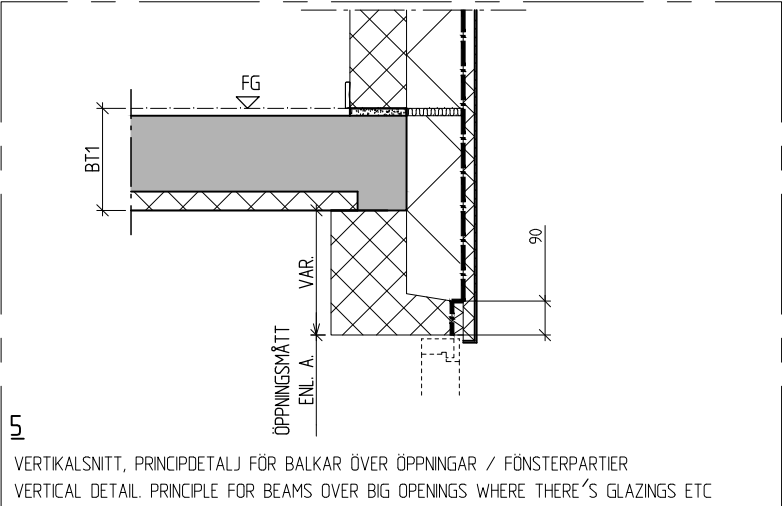
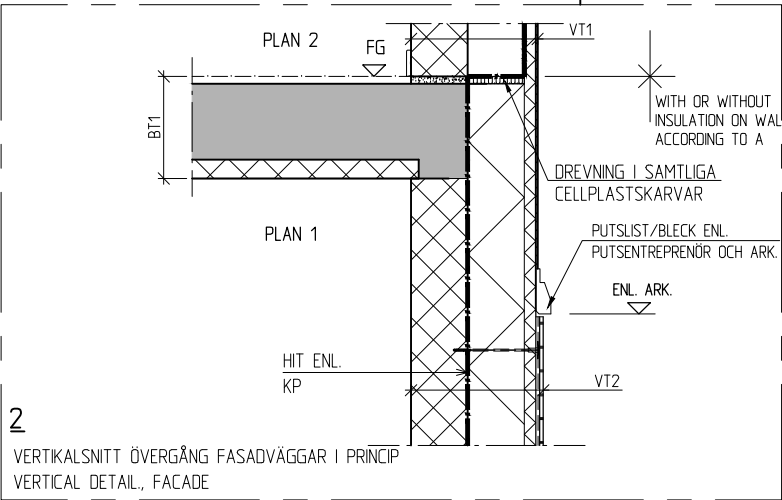
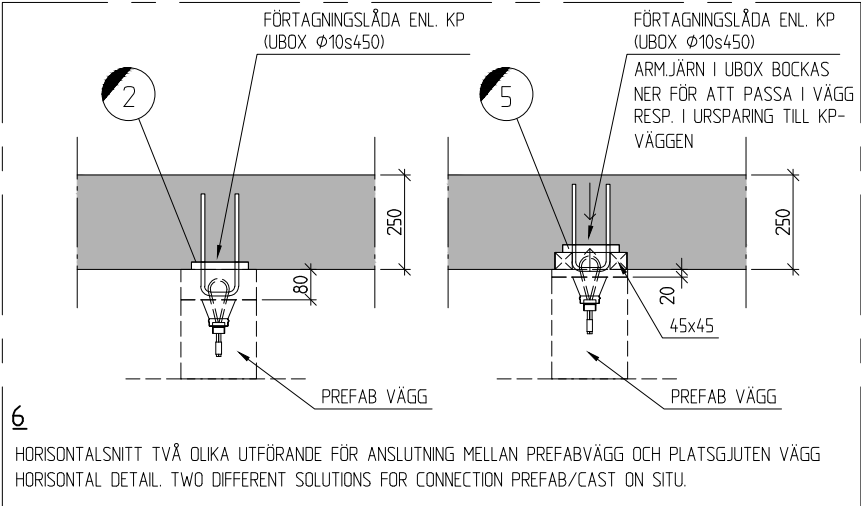
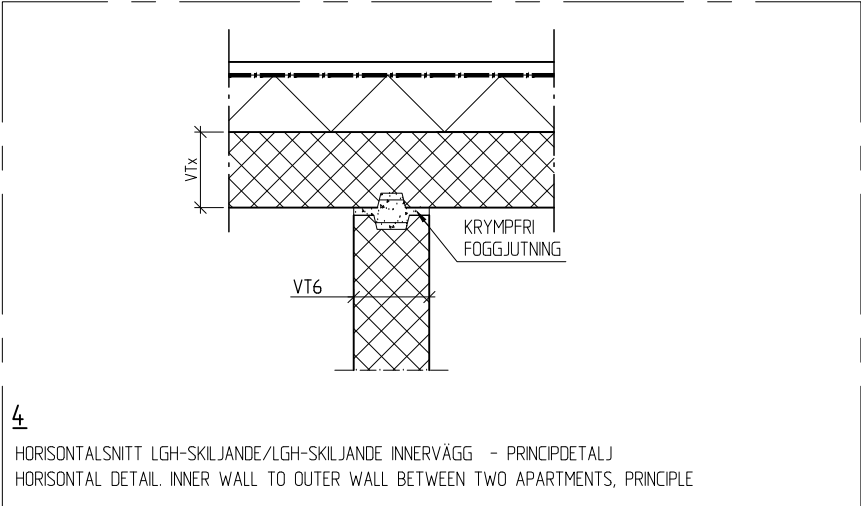


XREFS: ..\\modell\\K-20-4-0002.dwg
\\bjjeupps3\\DATA\\updrag_i_Navet\\3022880\\K\\Modell\\Section-trappaupptillgården.dwg

© BJERKING AB

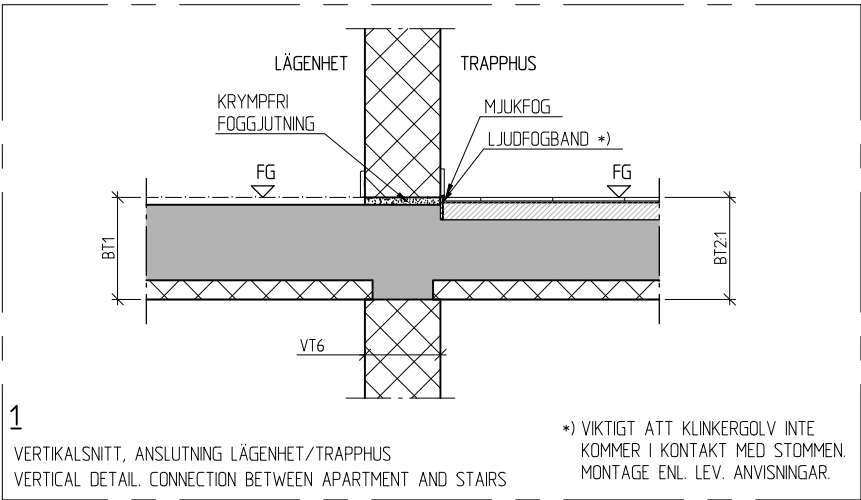

FÖRESKRIFTER

ALLMÄNNA FÖRESKRIFTER
SE RITNING K-01-0-0000.

SE ARBETSANVISNINGAR FÖR STÖ FASAD-SYSTEM

FÖRKLARINGAR

BETECKNINGAR MM ENL.
BYGGHANDLINGAR 90

ALLA MÅTT I [mm]

HÖJDER I [m]

FG AVSER FÄRDIGT GOLV.
UK AVSER UNDERKANT BTG.


- BETONG, PREFAB
- BETONG
- VATTENTÄT BETONG
- FÖGGJUTNING PREFAB
- FALLBETONG
- MIN.ULL
- HÅRD MIN.ULLSBOARD
- PIR
- CELLPLAST
- ISODRÄN (EL. LIKV.)
- TÄTSKIKT
- GEOTEXTIL
- GRÄNS FÖR KP

HÄNVISNINGAR

VÄGGTYPER K-20-6-0002
BJÄLKLAGSTYPER: K-20-6-0003

BET	ANT	ÄNDRINGEN AVSER	SIGN	DATUM
-----	-----	-----------------	------	-------

RELATIONSHANDLING

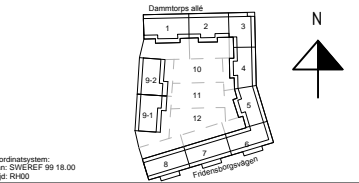

Koordinatssystem:
Plan: SWEREF 99 18.00
Höjd: RH00

Kv. Liljekonvaljen
JÄRVASTADEN, SOLNA

SKANSKA

A	Skanska Teknik	Tel. 010-448 00 00
K	Björking	Tel. 010-211 80 00
E	Resista AB	Tel. 08-594 970 70
V	Energipavats	Tel. +37167112350
w	ÄF Infrastruktur AB	Tel. 010 505 00 00
L	Landskapslaget AB	Tel. 08-442 48 20

UPPDRAG NR	REVIS AV	UPPDRAGSANSVARIG
13022880	MJN	MJN
DATUM	ÖVERSIKT AV	
2016-02-15	MJN	

NYBYGGNAD FLERBOSTADSHUS

STOMDETALJER
STOMKOMPLETTERING

SKALA	NUMMER	I BET
A1: 1:10 A3: 1:20	K-20-6-1003	

LAGER:

PLÖ. 2016-02-04, 1352, K\UPPDRAG_I_NAVET\3022880\K\RH\RITEF-K-20-6-1003DWG, gnt