

PLAN 7

PLAN 6

PLAN 5


PLAN 4

PLAN 3

PLAN 2

PLAN 1

FÖRKLARINGAR

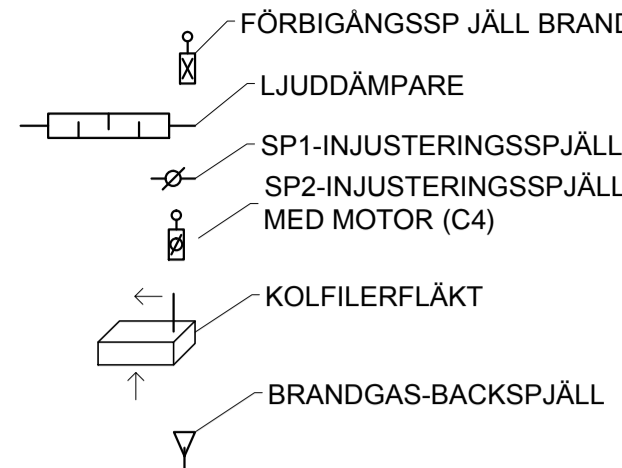

FÖRKLARINGAR


LB01-FTX 1- 500 x 500-B-13- Y-41

SYSTEM
MEDIE
MATERIAL
DIMENSION CIRK.
DIMENSION REKT.
DIMENSION REKT.
ISOLERING TYP B/V/K/L
ISOLERING SPECIAL
YTBEKLÄDNAD
YTBEKLÄDNAD TYP

SYSTEM
LB01-FTX-HUS1 LUFTBEHANDLINGSAGGREGAT
LB02-FTX-HUS2 LUFTBEHANDLINGSAGGREGAT
LB03-FTX-HUS3 LUFTBEHANDLINGSAGGREGAT
LB04-FX-HUS2 (LOA1) LUFTBEHANDLINGSAGGREGAT
LB05-FTX-HUS2 (LOA2) LUFTBEHANDLINGSAGGREGAT
FF01-HUS1- FRÄNLUFTSFLÄKT NR.01
FF02-HUS1- FRÄNLUFTSFLÄKT NR.02
FF03-HUS1- FRÄNLUFTSFLÄKT NR.03
FF04-HUS2- FRÄNLUFTSFLÄKT NR.04
FF05-HUS2- FRÄNLUFTSFLÄKT NR.05
FF06-HUS2- FRÄNLUFTSFLÄKT NR.06
FF07-GARAGE CO2- FRÄNLUFTSFLÄKT NR.07
MEDIE
F - FRÄNLUFT
A - AVLUFV
U - UTELUFT
T - TILLUFT
MATERIAL
1-FÖRZINKAD PLÅT
2-
ISOLERING
B13-BRAND EI30
B16-BRAND EI60
B23-BRAND EI30+ALU. FOLIE
B26-BRAND EI60+ALU.FOLIE
K25-KONDENS 50mm
V17-VÄRME 70mm
V19-VÄRME 100mm
B16+V17-VTV.NÄTM/EI60 BRAND+VÄRME 70
YTBEKLÄDNAD
Y-----
SAKVAROR
SP1-INJUSTERINGSSPJÄLL-FLAKTWOODS-IRIS
SP2-M-AVSTANGNINGSSPJÄLL M.MOTOR
BS1-BRANDSPJÄLL HAGAB BACIC 1
BS2-FALKT WOODS ETPR-E-03-1 (24V AC/DC)
LD1-CIRK. LJUDDÄMPARE-LINDAB SLCU100-1200
LD2-CIRK. LJUDDÄMPARE-LINDAB SLCU100-900
LD3-REKT. LJUDDÄMPARE-LINDAB
RL1-RENSLUCKA
TD1-TILLUFTSDON-FLAKTWOODS-KTI
FD1-FRÄNLUFTSDON-FLAKTWOODS-KSO
ÖD1-ÖVERLUFTSDON
AD1-AVLUFV TAKHUV-BEVENT RASCH-BRHH-xxx
AD2-AVLUFV GRILLE-FLAKT WOODS-RIS
UD1-UTELUFT TAKHUV-BEVENT RASCH-BRFH-xxx
UD2-AVLUFV GRILLE-FLAKT WOODS-RIS
Isolerade på synliga kanaler vara skall försedd med
yttskikt av aluminiumfolie. Skall häftas och tejpas med
alu-tejp.
Rensluckor enligt stormåstarens anvisningar.

BET ÄNDRINGEN AVSER DATUM SIGN

RELATIONSHANDLING

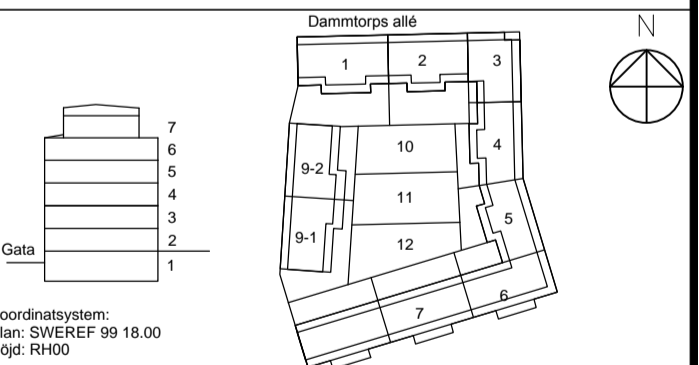

Kv. Liljekonvaljen
JÄRVASTADEN, SOLNA

SKANSKA

A	SKANSKA TEKNIK	Tel. 010-448 13 29
K	BJERKING	Tel. 010-211 80 00
E	RESISTA AB	Tel. 08-594 97070
L	LANDSKAPSLAGET AB	Tel. 08-442 48 20
V	ENERGOAVOTS	Tel. +371 671 123 50
W	AF INFRASTRUKTUR	Tel. 010-505 00 00
OPPDRAG NR	RITAD/KONSTR. AV	HANDLAGGARE
141302	Emils Kaužens	Māris Maļevics
DATUM	ANSVARIG	
2016-01-29	Dainis Ziliis	

NYBYGGNAD BOSTADER
PRINCIPSCHEMA LUFTBEHANDLING HUS 1
LB101 DEL.4.

SKALA	NUMMER	BET
A1 - A3 -	V 57.1-1004	