


FÖRKLARINGAR

- ☐ MULTIMEDIAUTTAG 2xRJ45, LEDNING UTP
- ☒ KOPPLINGSSTÄLL I ELRUM FÖR DATAKÄT TYP FTTH
- ☒ STOKAB LEVERERAR LEDNING TILL STALL FÖR SKAVNING.
- ☒ LEDNING SINGLEMODE 2x10/125 TILL LÅGENHET
- ☒ INOM LÅGENHET KORRSKOPPLING I KOMBINATION MED ELCENTRAL.
- ☒ MULTIMEDIAUTTAG 2xRJ45 OCH LEDNING UTP INOM LÅGENHET.

BET	ANT	RELATIONSHANDLING	NR	2016.02.15
		ANORDNINGEN	ANORD	DATUM

RELATIONSHANDLING

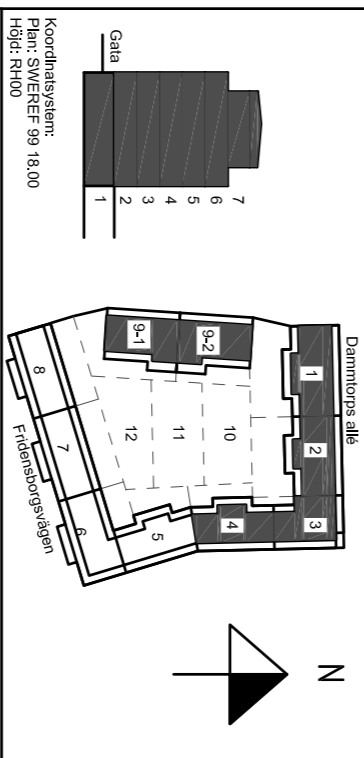

Kv. Liljekonvaljen
JÄRVASTADEN, SOLNA

SKANSKA

A	Skanska Teknik	Tel. 070-4448 00 00
K	Biering	Tel. 070-271 80 00
E	Resista AB	Tel. 08-594 970 70
V	Emergaväts	Tel. 37167112350
W	Äf Infrastruktur AB	Tel. 070 505 00 00
L	Landskapslaget AB	Tel. 08-442 48 20
UPPHÅLLAR	BETÄL AV	UPPHÅLLSANSVARIG
DATUM	PL	GRÖNDAG AV
2014.04.04		

NYBYGGNAD FLERBOSTADSHUS

Trapphus 1-4 och 9

Nätschema

Informationsöverföring



SKALA A1: E-643-8-100

PL0: 2016-01-31 22:20 S:\PROJEKT\2013\13020\VE\MODELL\SCHEMAN.DWG MATS