



XREFS: ..\\model\\K-20-6-0002.dwg
\\bjjeuppf3\\DATA\\updrag_i_Navet\\13022880\\K\\Model\\Section-trappaupptillgärden.dwg

© BJERKING AB

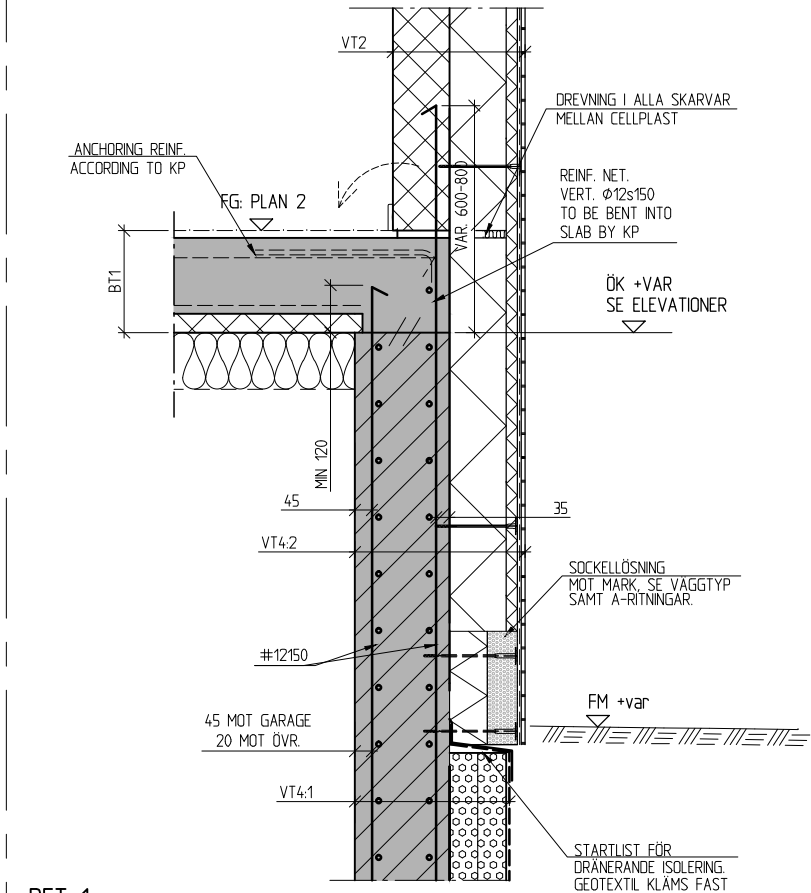


DET 1

1:10 - ANSLUTNING KÄLLARVÄGG MOT BJÄLKLAG (STANDARDLÖSNING)

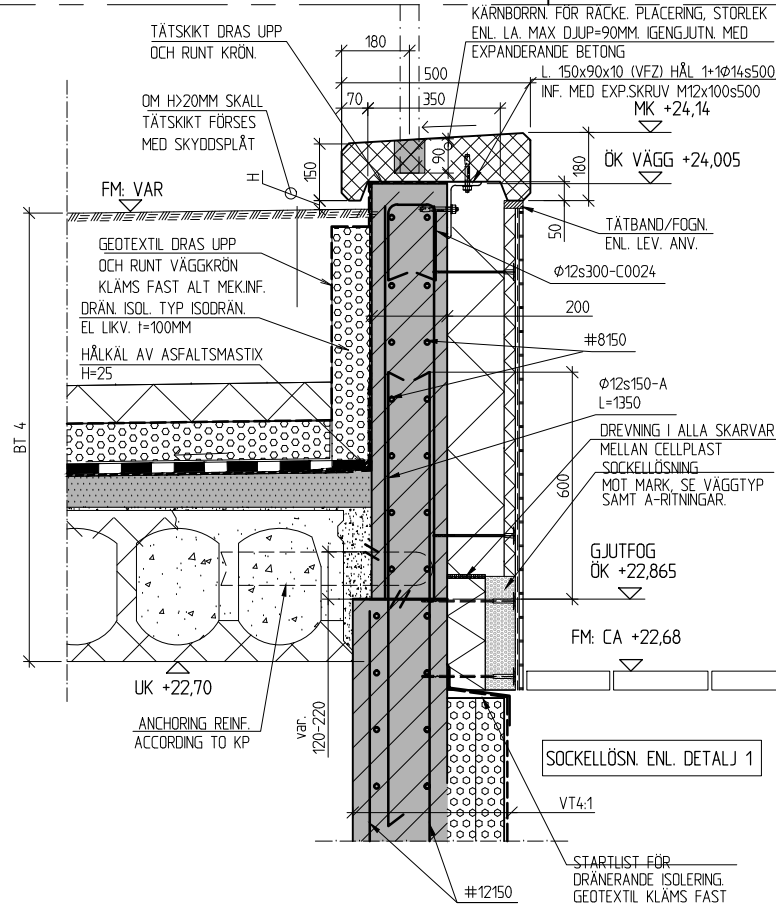


DET 2

1:10 - ANSLUTNING KÄLLARVÄGG MOT GÄRDSBJÄLKLAG (STANDARDLÖSNING)

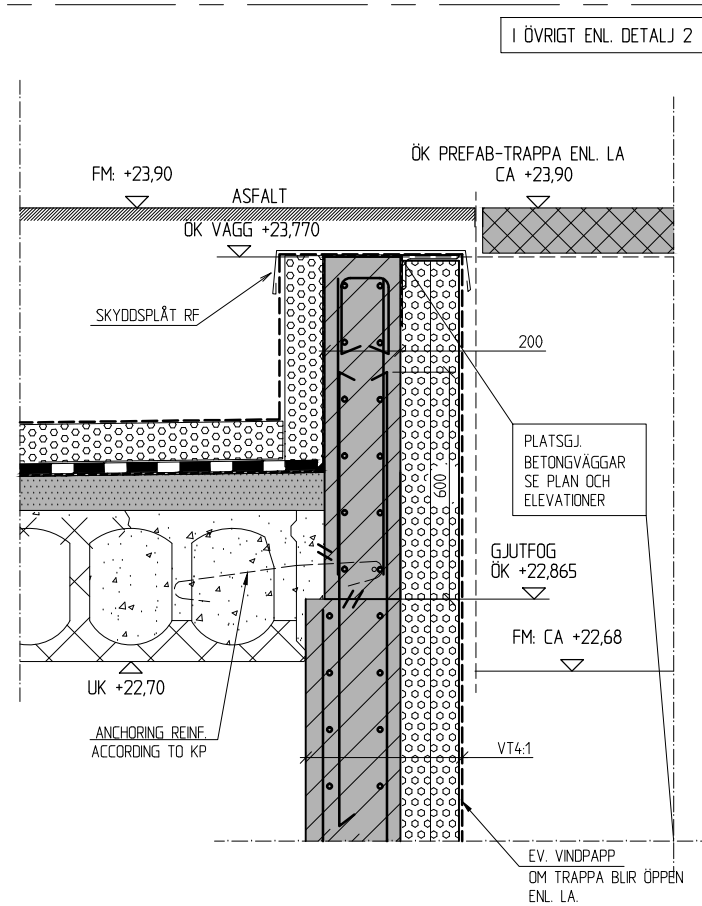


DET 3

1:10 - ANSLUTNING KÄLLARVÄGG MOT GÄRDSBJÄLKLAG (VID STORA TRAPPAN)

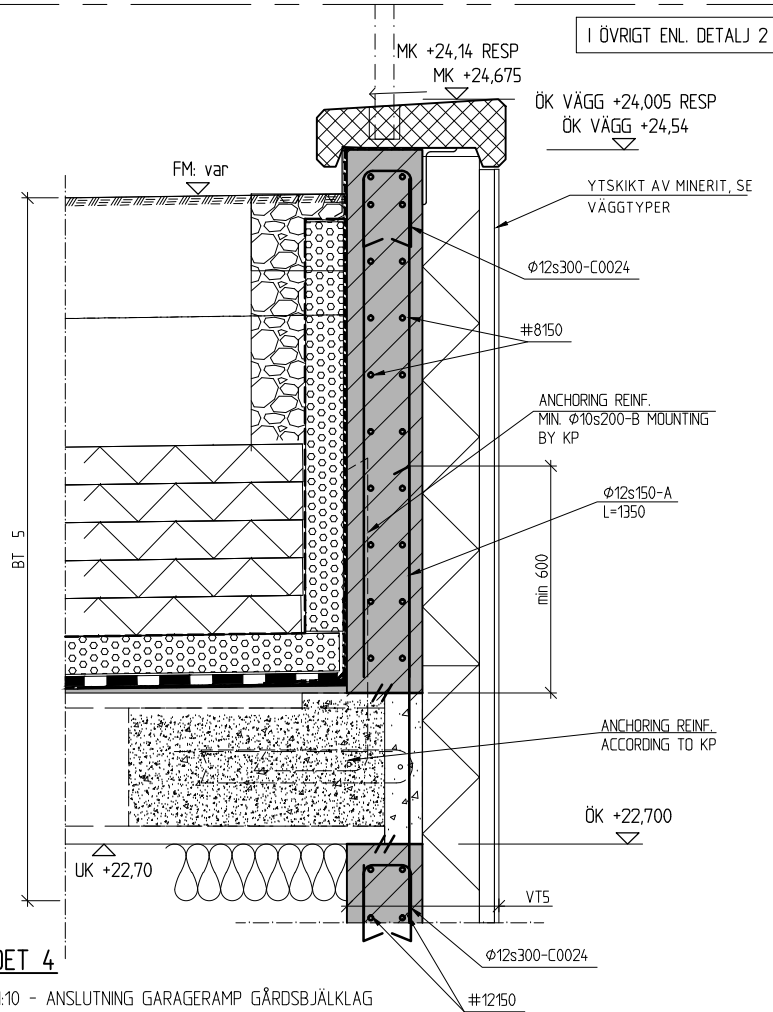


DET 4

1:10 - ANSLUTNING GARAGERAMP GÄRDSBJÄLKLAG

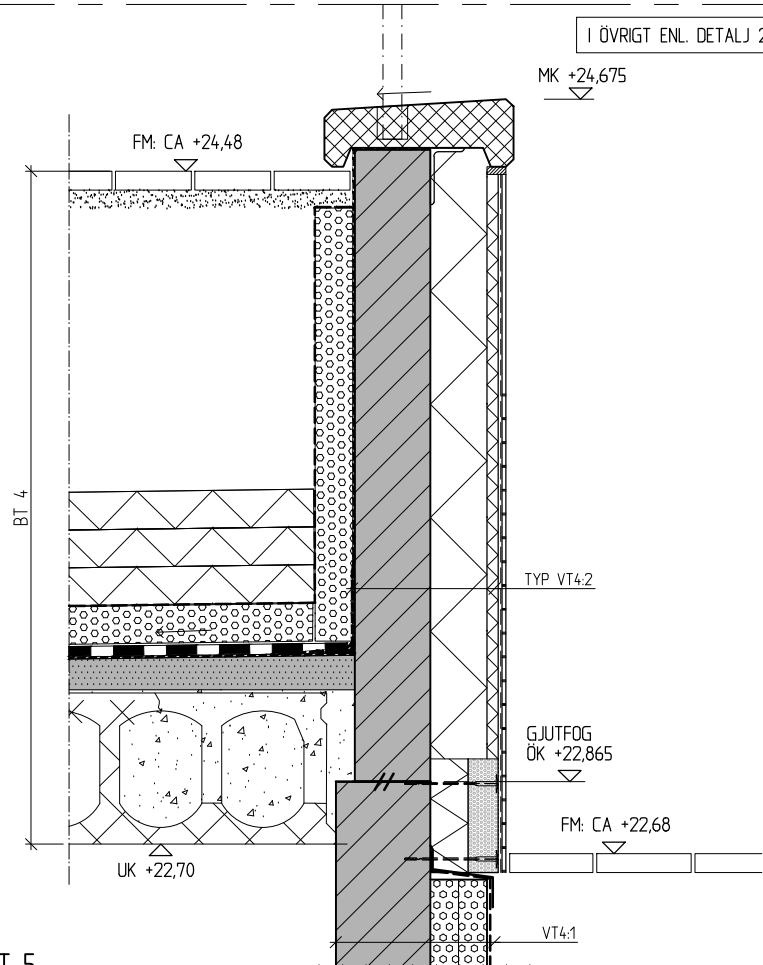

DET 5

1:10 - ANSLUTNING KÄLLARVÄGG MOT GÄRDSBJÄLKLAG (VID UTEPLATS)

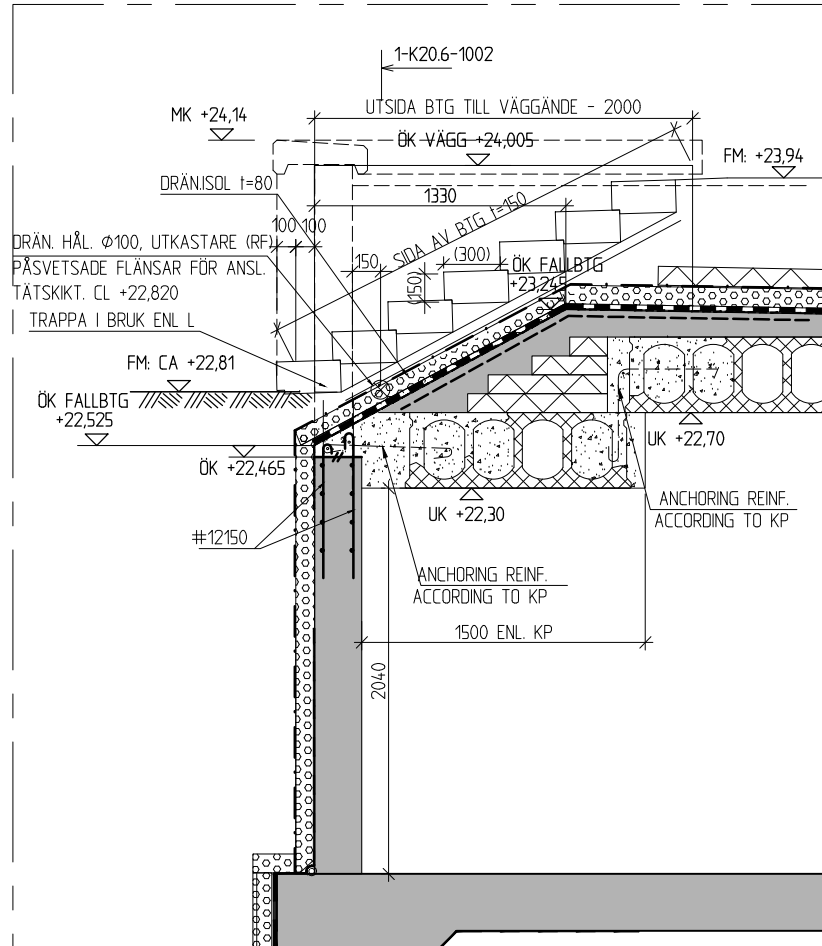

DET 6

1:20 - ANSLUTNING KÄLLARVÄGG MOT GÄRDSBJÄLKLAG (VID LILLA TRAPPA)

FÖRESKRIFTER

ALLMÄNNA FÖRESKRIFTER
SE RITNING K-01-0-0000.

SE ARBETSANVISNINGAR FÖR STO FASAD-SYSTEM

FÖRKLARINGAR

BETECKNINGAR MM ENL.
BYGGHANDLINGAR 90

ALLA MÅTT I (mm)

HÖJDER I (m)

FG AVSER FÄRDIGT GOLV.

UK AVSER UNDERKANT BTG.

- BETONG, PREFAB
- BETONG
- VATTENTÄT BETONG
- FOGGJUTNING PREFAB
- FALLBETONG
- MIN.ULL
- CELLPLAST
- ISODRÄN (EL. LIKV.)
- TÄTSKIKT
- GEOTEXTIL

HÄNVISNINGAR

VÄGGTYPER


K-20-6-0002

BJÄLKLAGSTYPER:

K-20-6-0003

BET	ANT	ÄNDRINGEN AVSER	SIGN	DATUM
-----	-----	-----------------	------	-------

RELATIONSHANDLING

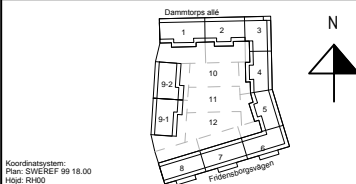

Kv. Liljekonvaljen
JÄRVASTADEN, SOLNA

SKANSKA

A Skanska Teknik	Tel. 010-448 00 00
K Björking	Tel. 010-211 80 00
E Resista AB	Tel. 08-594 970 70
V Energaväts	Tel. +37167112350
W AF Infrastruktur AB	Tel. 010 505 00 00
L Landskapslaget AB	Tel. 08-442 48 20

UPPDRAG NR 13022880	REVIS AV MUN	UPPDRAGSANSVARS MUN
DATUM 2016-02-15	ODRAG AV MUN	

NYBYGGNAD FLERBOSTADSHUS

STOMDETALJER
STOMKOMPLETTERING

SKALA A1: 1:10 A3: 1:20	NUMMER K-20-6-1001	I BET
-------------------------------	-----------------------	-------

LAGER:

PLÖ. 2016-02-04, 13:52, K:\UPPDRAG_I_NAVET\13022880\K\RH\RITEF-K-20-6-1001DWG.dwg