


ANSLUTNINGAR  
TVÄTTMASKINER:  
ⓐKV1-24-12 UT FRÅN SCHAKT UNDER BANK. DISKMASKINER-  
AVSTÄNGNING MÖRA INXX MONTERAS I BANK  
ⓑKV1-24-12 VERKTIKAL DRAGNING FRÅN TAK AVSLUT MED  
AV63-12 (BALLOFIX)  
ⓒKV1-24-12 ANSL. TILL LEDNING UNDER TVÄTTSTÄLL. AVSLUT  
MED AV63-12 (BALLOFIX)  
ⓓDISKMASKINER EJ PLACERADE BREDVID DISKHO. KV1-33-16  
KLAMRAS UNDER BANK. DISKMASKINER LEVERERAS MED  
FÖR LÅNGD AVLOPPSLANG (INGÅR I BE)

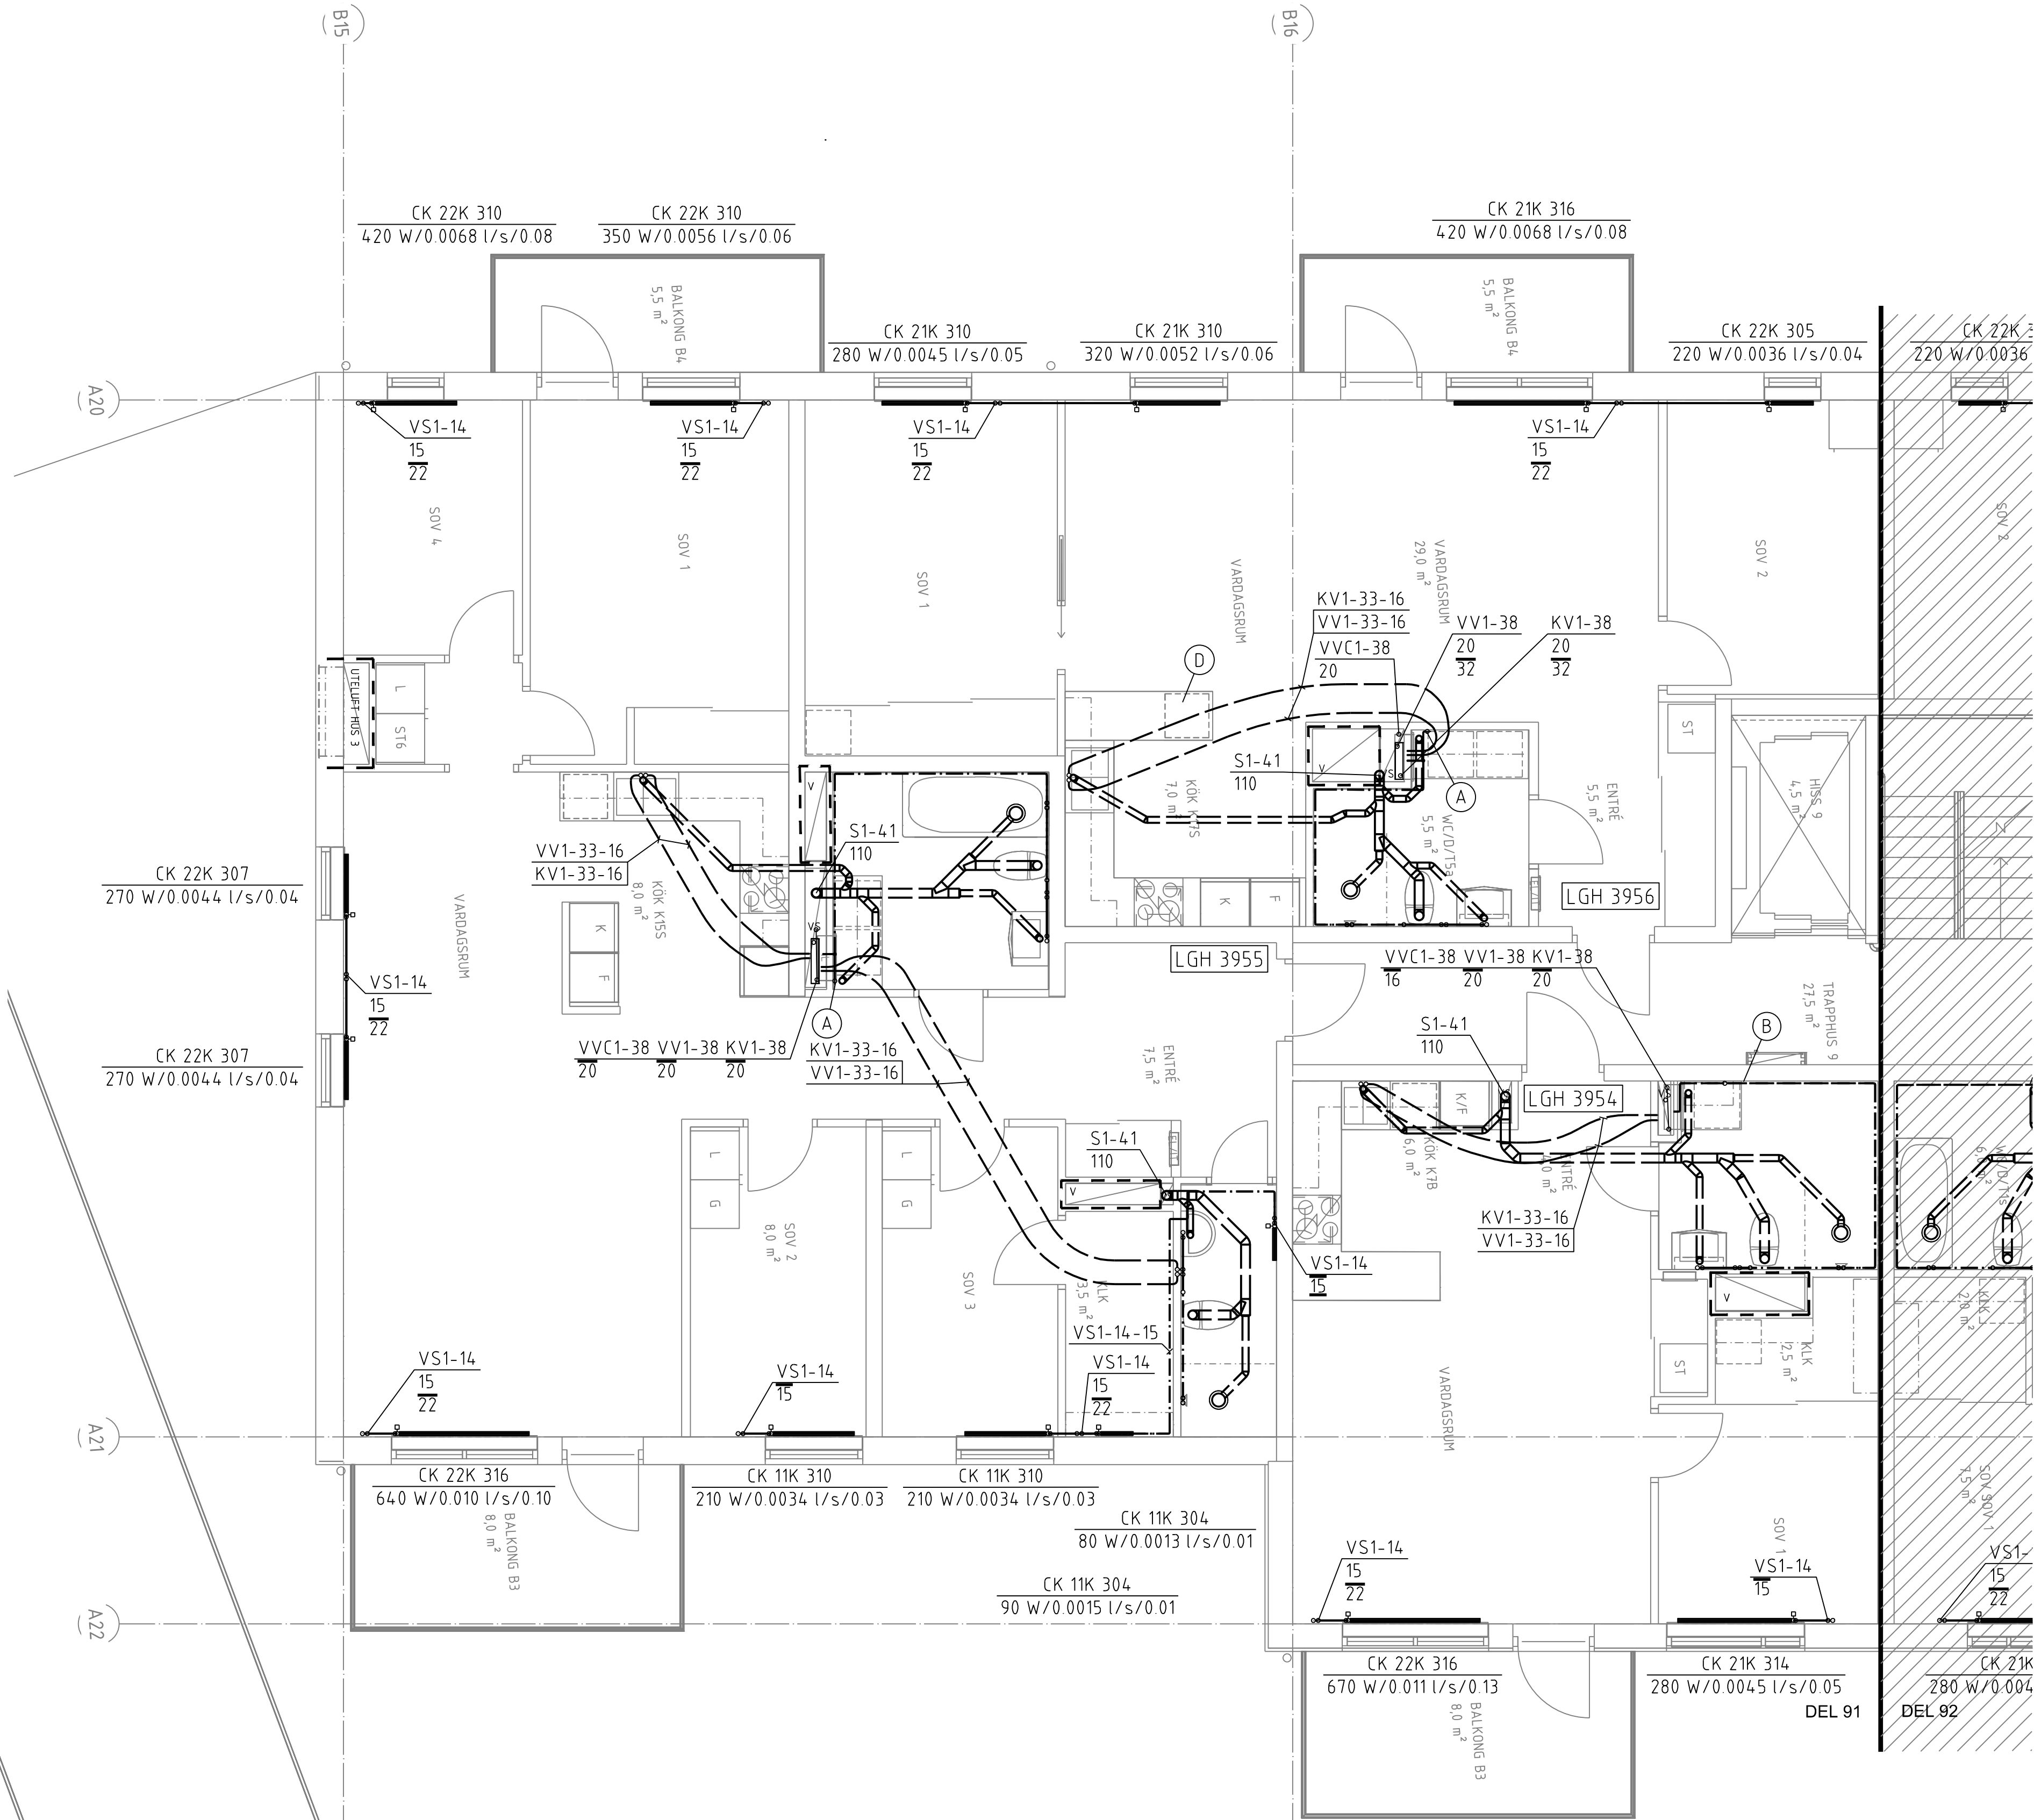

ANVISNINGAR  
- DÄR EJ ANNAT ANGES FÖRLÄGGS  
SPILLVÄTTELEDNINGAR MED 10 PROMILLES FALL.  
- ENTREPRENADGRÄNS ÄR HUSLIV.  
- SAMTLIGA BÄNDARE FÖRSES MED  
FÖRÄVSTÄNGNINGSVÄNTILER.  
- AVLOPPSRÖR S1-32 I DIM 110 GENOM BETONGBÄLKLAG  
OCH BRANDÄVSKILJANDE VÄGG FÖRSES MED BRANDTAPE  
- VÄTTENRÖR KV1-38, VV1-38, VVC1-38 GENOM  
BETONGBÄLKLAG OCH BRANDÄVSKILJANDE VÄGG  
FÖRSES MED BRANDTAPE.  
DIMENSIONER PÅ ANSLUTNINGSLÄDNINGAR:  
APPARAT KV VV SV VS  
VK 12 110  
TS 12 12 75  
DBBL 15 15 75  
GB UTLOPP  
UB 15 15 75  
TV 15  
VUK 15  
DUBL 15 15  
BKBL 15 15  
SPBL 15 15  
RADIATOR (DÄR EJ ANNAT ANGES) 12

RÖRMATERIAL  
EXEMPEL VS1-21-22  
VS1 ÄNGER MEDIA I RÖRLEDNING, 21 ÄNGER MATERIAL DÄR  
• FÖRSTA SIFFRAN ÄR RÖRMATERIAL.  
• ÄNDRA SIFFRAN ÄR ETT LÖPNUMMER FÖR OLIKA  
TYPER INOM MATERIALOMRÅDET


22 ÄNGER RÖRDIMENSION  
MEDIA  
VP1 VÄRME PRIMÄR 60°C  
VS1 VÄRME SEKUNDÄR  
RAD 55-40°C  
VENT 50-30 C  
KV1 KÄLLVÄTTE  
VV1 VÄRMVÄTTE 55°C  
VVC1 VÄRMVÄTTE CÄRKULATION  
S1 SPILLVÄTTE  
MATERIAL  
1X - STÄLRÖR  
11 STÄLRÖR ENL SS326 ELLER HÄNDELSTUBER  
PÅ FÄRÖVÄRME PRIMÄR STÄLTUBER ENL SS1887  
ELLER 1878  
14 ELFÖRZINKADE STÄLRÖR TYP MAPRESS  
2X - KÖPPÄRRÖR  
21 HÄRDA KÖPPÄRRÖR ENL SS1889 ELLER SS1890  
22 KÖPPÄRRÖR TYP PRISÖLRÖR  
23 KÖPPÄRRÖR TYP PLUSPRISÖLRÖR  
24 FÖRKROMADE KÖPPÄRRÖR

3X - PLÄSTRÖR  
31 DÄG OCH SPILLVÄTTENRÖR ÄV PP  
32 DÄG OCH SPILLVÄTTENRÖR, LÄDDÄMPADE TYP  
RAUPIANO  
33 PEX TYP RÖR I RÖR ISOLERADE  
34 PEM-SLANG PN10  
35 PEX RÖR I RÖR ISOLERADE  
36 ÄLUPEX RÖR I RÖR, ISOLERADE  
37 ÄLUPEX RÖR I RÖR, ISOLERADE  
38 ÄLUPEX HÄRDA RÖR ISOLERADE MED RÖRSKÄL

4X - GJUTJÄRNSRÖR  
41 SPILLVÄTTENRÖR TYP MA  
5X - RÖSTFRIA RÖR  
51 SPILLVÄTTENRÖR RÖSTFRIA TYP BLUCHER ELLER  
LÄKVÄRDIGT.

BET	ANT	ÄNDRINGEN	ÄVSER	SIGN	DATUM
-----	-----	-----------	-------	------	-------

RELATIONSHÄNDLING

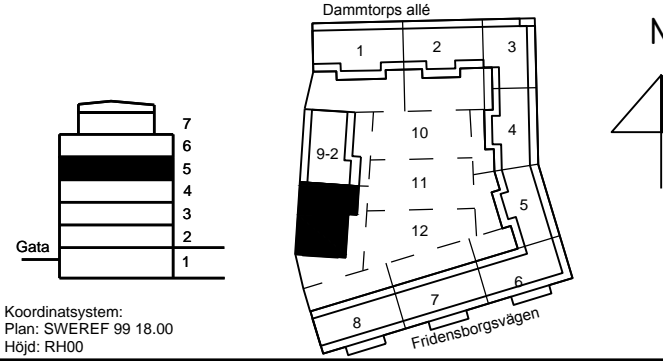

Kv. Liljekonvaljen  
JÄRVÄSTÄDEN, SÖLNA

SKANSKA

A	Skanska Teknik	Tel. 010-448 00 00
K	Björking	Tel. 010-211 80 00
E	Resista AB	Tel. 08-594 970 70
V	Energoväts	Tel. +37167112350
W	ÄF Infrastruktur AB	Tel. 010 505 00 00
L	Landskapslaget AB	Tel. 08-442 48 20

UPPDRAG NR 587931	RITAD ÄV PFN	UPPDRAGSSÄVÄRG OLH
DATUM 2016-02-15	GÖDKÄND ÄV	

NYBYGGNÄD FLERBÖSTÄDSHUS  
RÖRSYSTEM  
PLAN 5  
HUS 3 DEL 91, FG +32.11  
SKALA  
A1:150  
A3:100  
NUMMER  
V-50-1-3591  
I BET

