



XREFS: ..\nodal1\K-15-d-0001.dwg

© BJERKING AB


G38 – ARMERING PF4
PLAN
1:20

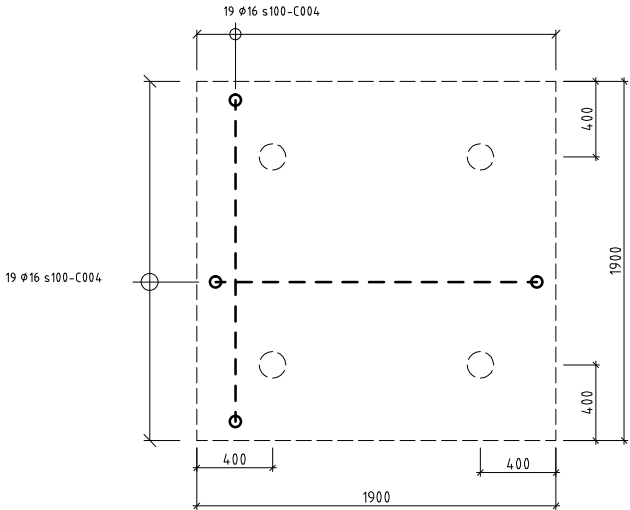


G39 – ARMERING PF2
PLAN
1:20

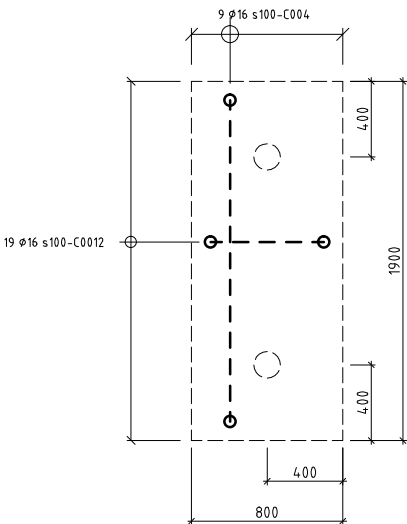


G40 – ARMERING F1
PLAN
1:20

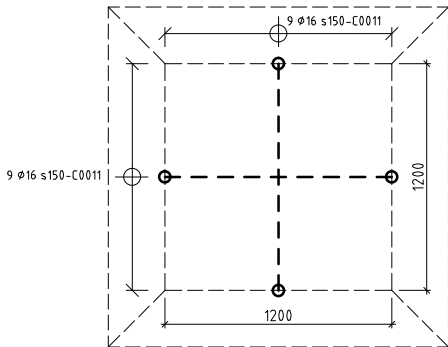


G41 – ARMERING F2
PLAN
1:20

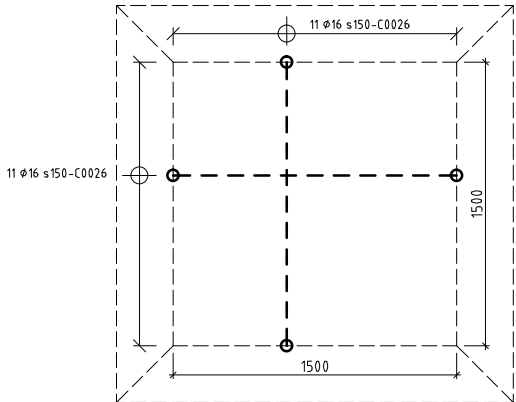


G42 – ARMERING F3
PLAN
1:20

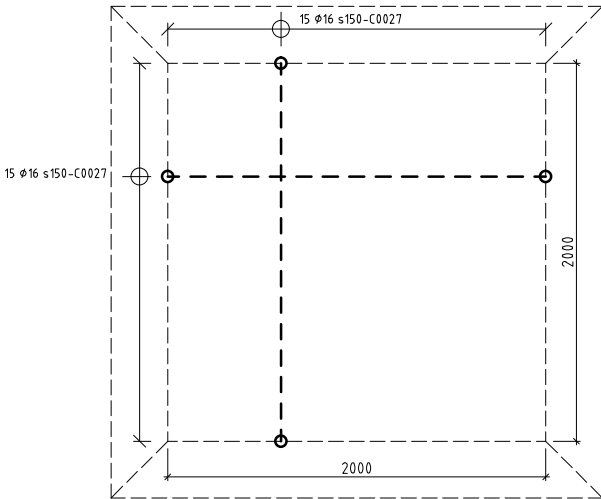


G43 – ARMERING PF3
PLAN
1:20

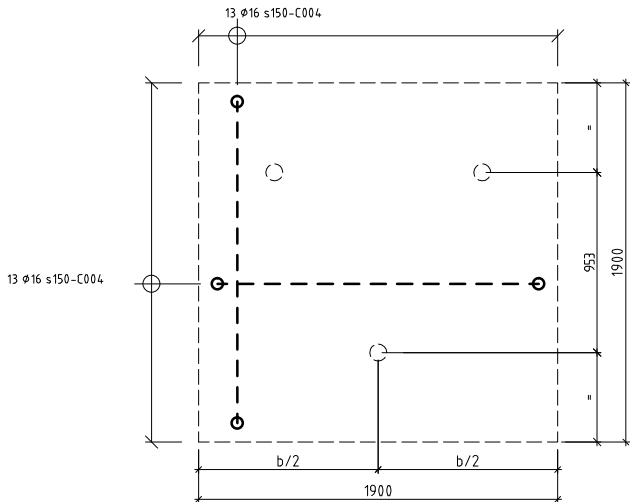

G44 – ARMERING SF 1
PLAN
1:20

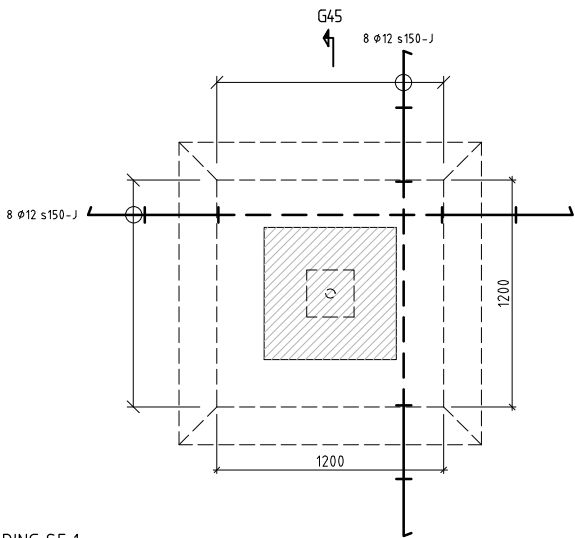


G45 – ARMERING SF 1
SEKTION
1:20

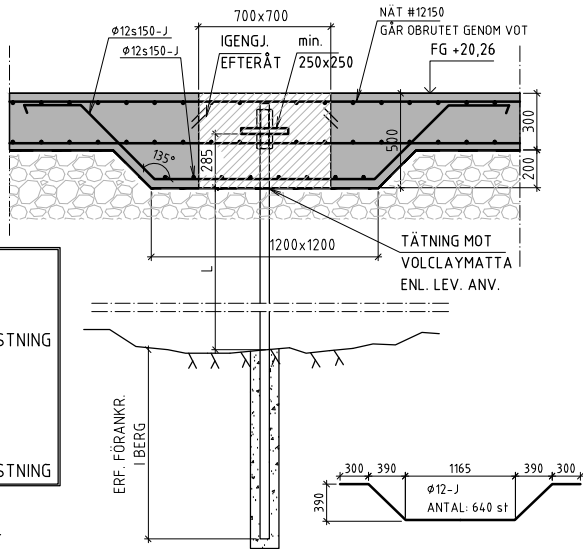

DRAGLAST SF 1
P_{red} = 280 kN (6.10)
L100, 100 ÅR
DIM. FÖR 2mm AVRÖSTNING

DRAGLAST SF 1-T,
TITANSTAG
P_{red} = 350 kN (6.10)
L100, 100 ÅR
DIM. FÖR 2mm AVRÖSTNING

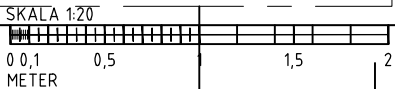

FÖRESKRIFTER

ALLMÄNNA FÖRESKRIFTER
SE RITNING K-01-0-0000.

FÖRKLARINGAR

BETECKNINGAR MM ENL
BYGGHANDLINGAR 90

ALLA MÅTT I [mm]
HÖJDER I [m]
FG AVSER FÄRDIGT GOLV.
UK AVSER UNDERKANT BTG.

BERGKONTUR

MARKKONTUR

TEORETISK GRUNDVATTENNIVÅ

- BETONG
- VATTENTÄT BETONG
- CELLPLAST
- DRÄNERANDE LAGER/AVJÄMN.
SAND/ARBETSSKIKT (0-32)
- DRÄNERANDE ISOLERING, TYP
PORDRÄN (EL. LIKV.)
- GEOTEXTIL
- TÄTSKIKT, VOLCLAY

HÄNVISNINGAR

GOLVTYPER: K-20-6-0001
VÄGGTYPER: K-20-6-0002
TÄTSKIKTSSYSTEM, VOLCLAY K-15-6-1001

BET	ANT	ÄNDRINGEN AVSER	SIGN	DATUM
-----	-----	-----------------	------	-------

RELATIONSHANDLING



Kv. Liljekonvaljen
JÄRVASTADEN, SOLNA

SKANSKA

A	Skanska Teknik	Tel. 010-448 00 00
K	Björking	Tel. 010-211 80 00
E	Resista AB	Tel. 08-594 970 70
V	Energogavats	Tel. +37167112350
w	ÄF Infrastruktur AB	Tel. 010 505 00 00
L	Landskapslaget AB	Tel. 08-442 48 20

UPPDRAGS NR 13U22880	REVIS AV MJN	UPPDRAGSANSVARS MJN
DATUM 2016-02-15	ODDRAVD AV MJN	

NYBYGGNAD FLERBOSTADSHUS

GRUNDETALJER
ARMERINGSRITNING

SKALA
A1: 1:20
A3: 1:40

NUMMER
K-15-6-0006

I BET

LAGER:

PLD: 2016-02-04, 13:50, K:\UPPDRAG_L\NAVET\13U22880\K\RH\RITEF\K-15-6-0006.DWG, gnt