

FÖRKLARINGAR

- DÄR EJ ANNAT ANGES GÄLLER FÖLJANDE:
- APPARATER BEROVID VARANDRA ÄR MONTERADE UNDER GEMENSAM TÄCKRAN.
- HUVUDLEDNINGSSYSTEM, SE E-632-8-100, -200 FÖR ÄGGS I RÖR I VERTIKAL A-SCHAKT.
- NTE REDOVISADE PÅ PLANRITNINGAR.


SKOMAKERI

- 2-VÄGS UTTAG FÖR MINIKÖK, 500 ÖG, 302,5.
- UTTAG VID SCRAPPOMONTERINGSPLATSER, 1200 ÖG.
- UTTAG FÖR KASSA, 1200 ÖG.
- UTTAG VID FRISÖRPLATSER, 500 ÖG.

SOPRUM


- UTTAG FÖR SÖPKYL, 2200 ÖG.

- LENNINGAR 3615
- FK INFALLT I RÖR
- EKKREK PÅ STEGE/RÄNN
- EKL FRIT PÅ VÄGG/TAK
- 100 L V
- ☐ KÖ KÖPHUTTAG 600 ÖG LEDNING 562,5.
- ☐ B2 1-VÄGS UTTAG MED LOCK OCH TIKER I GEMENSAM TÄCKRAN
- Ⓐ ELMÄNING HISS I SLING
- Ⓑ ELMÄNING TILL LÄGENHETER, SE E-632-8-100, -200
- Ⓢ V MANÖVERKARP VÄRMEAPPARATER
- S SKYLT
- R RÖD VÄRMEARE, 5615
- OZ OZON-AGGREGAT
- ☐ E1 2-VÄGS UTTAG 1200 ÖG.
- ☐ B3 1-VÄGS UTTAG MED LOCK 1200 ÖG.

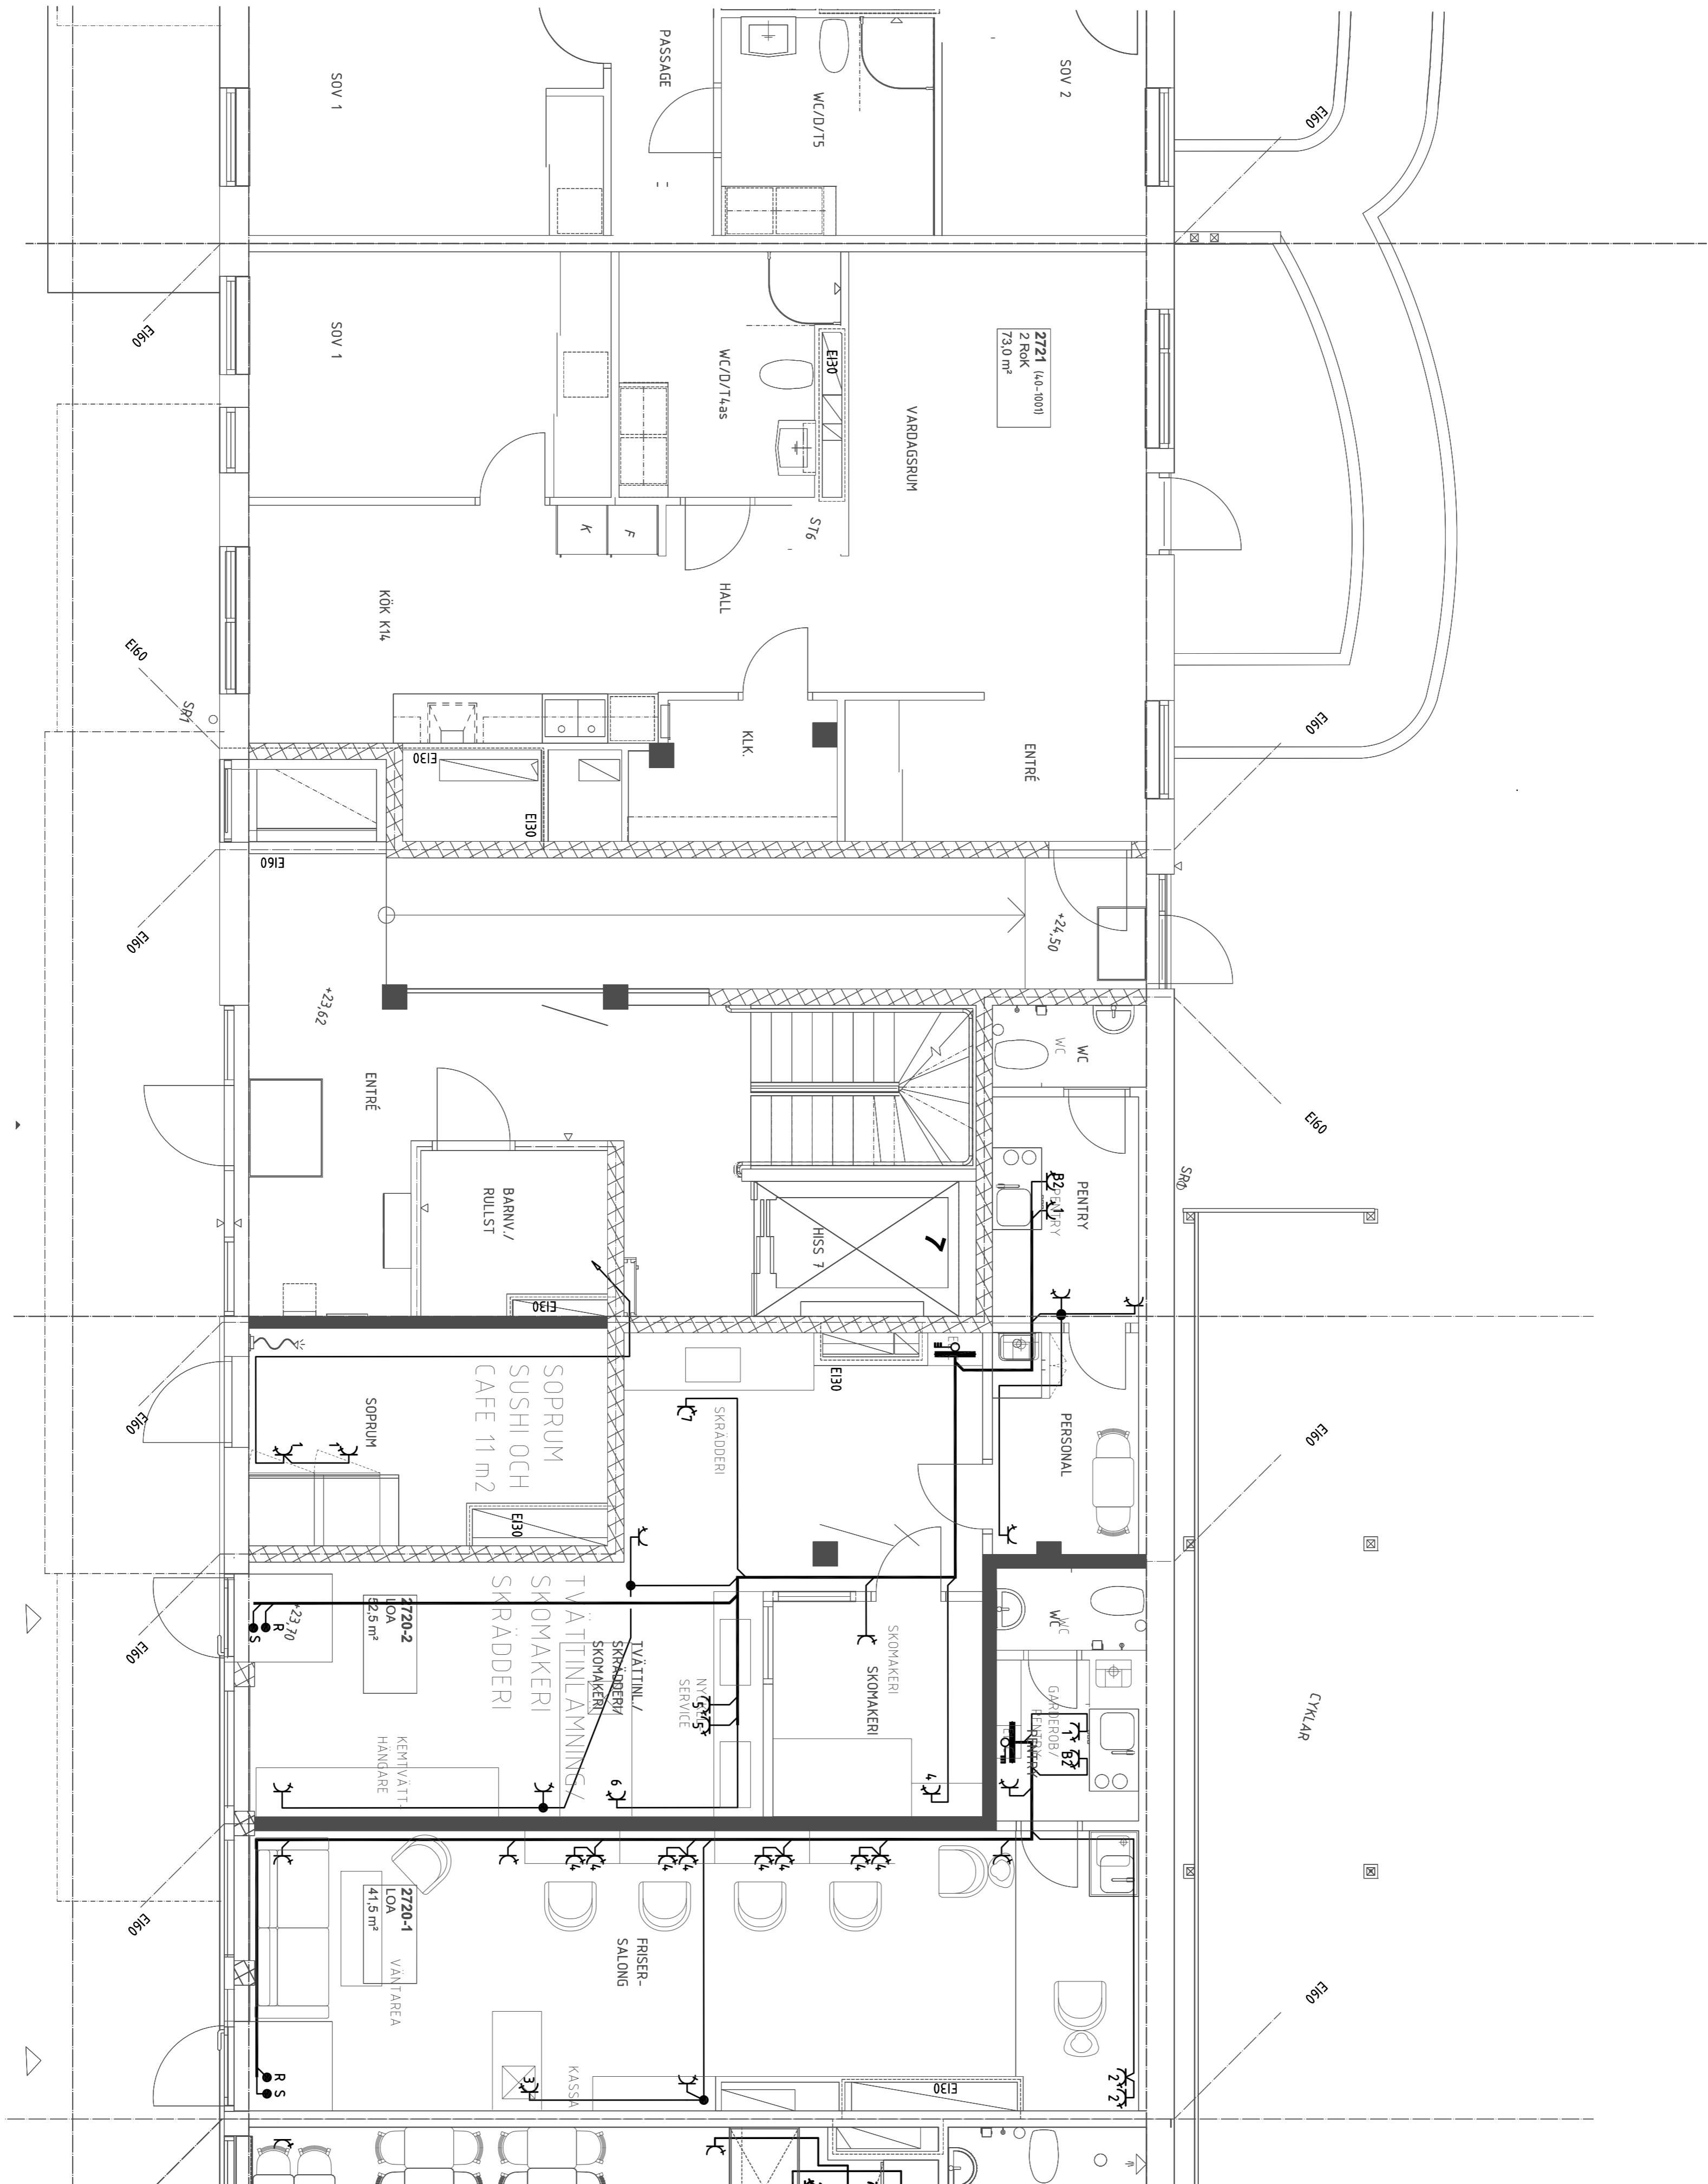

BET	ART	RELATIONSHANDLING	NN	2016.02.15
		ANMÄNING ARBET	SRM	DATUM

RELATIONSHANDLING

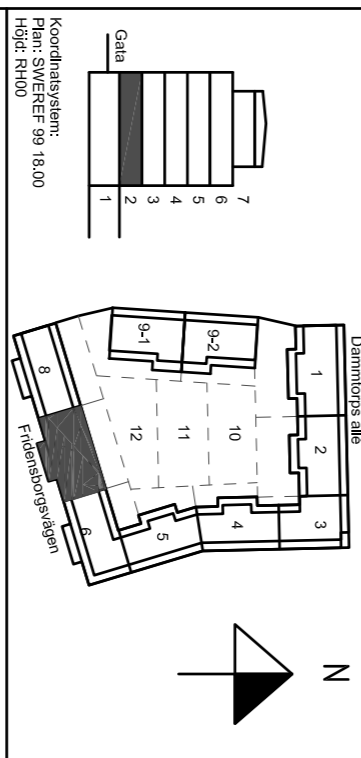

SKANSKA

A	Skanska Teknik	Tel. 010-4448 00 00
K	Bierking	Tel. 010-271 80 00
E	Resista AB	Tel. 08-594 970 70
V	Emergoavis	Tel. 37167112350
W	Äf Infrastruktur AB	Tel. 010 505 00 00
L	Landskapslaget AB	Tel. 08-442 48 20

UPPHÅLLAR	BETÄL AV	UPPHÅLLSÄMNING
T3020	AH	MN
DATUM	2014.04.04	Wais Nordlund
NYBYGGNAD FÖR EMBROSTADSHUS		
PLAN 2 (ENTRÉ), TRH 7		

**Lok**  
Ljus & Kraft

SKALA  
A1:150

NUMMER  
E-632-1-2207

BET  
A3:100