



XREFS: ...\\nodal\\K-15-01-0001.dwg


© BJERKING AB

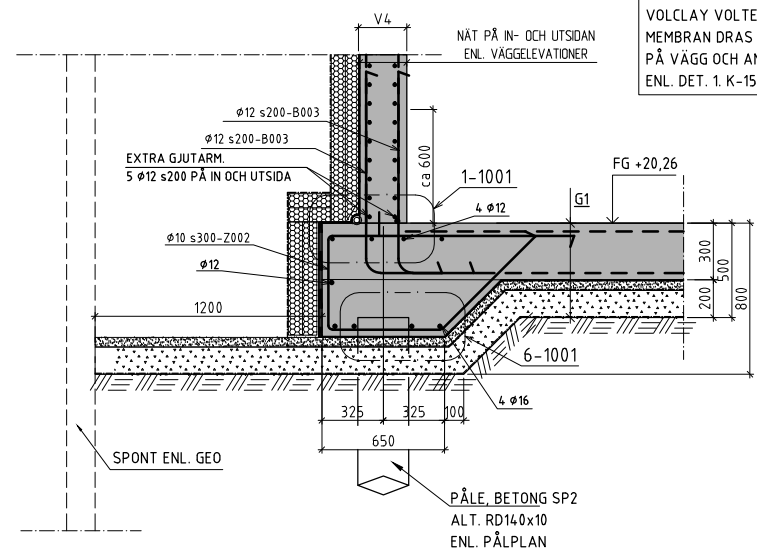


G10 - KANTVOT MED PLATSGJUTEN KÄLLARVÄGG
PÅLGRUNDLÄGGNING
1:20

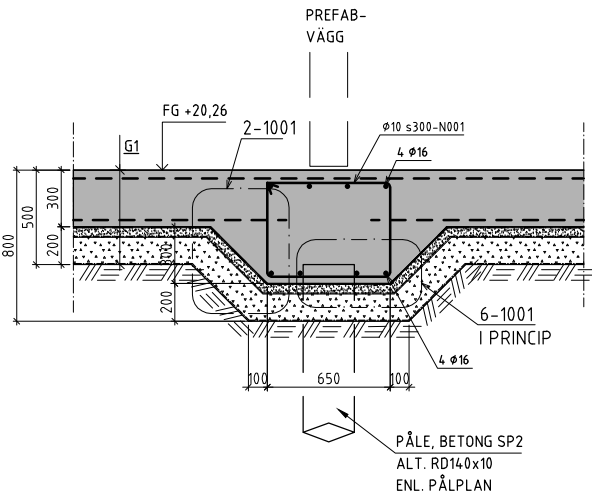


G11 - VOT
PÅLGRUNDLÄGGNING
1:20

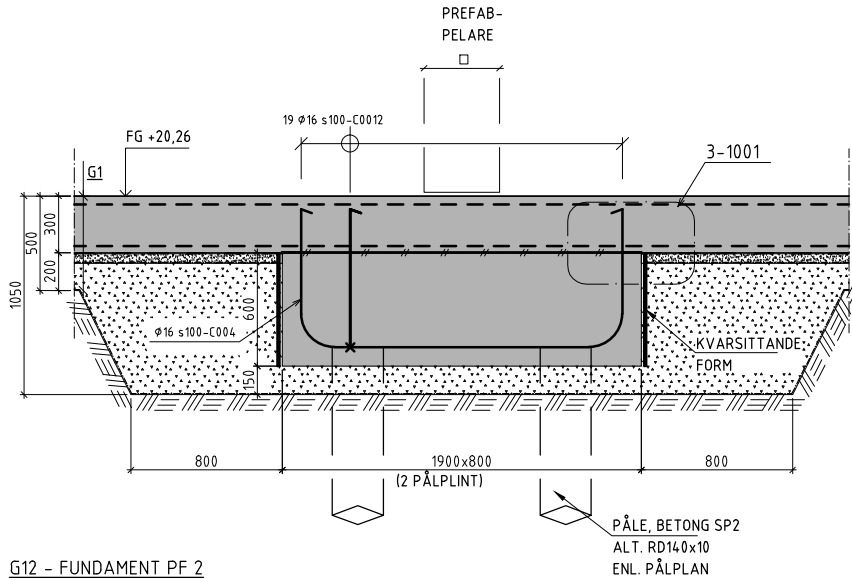


G12 - FUNDAMENT PF 2
PÅLGRUNDLÄGGNING
1:20

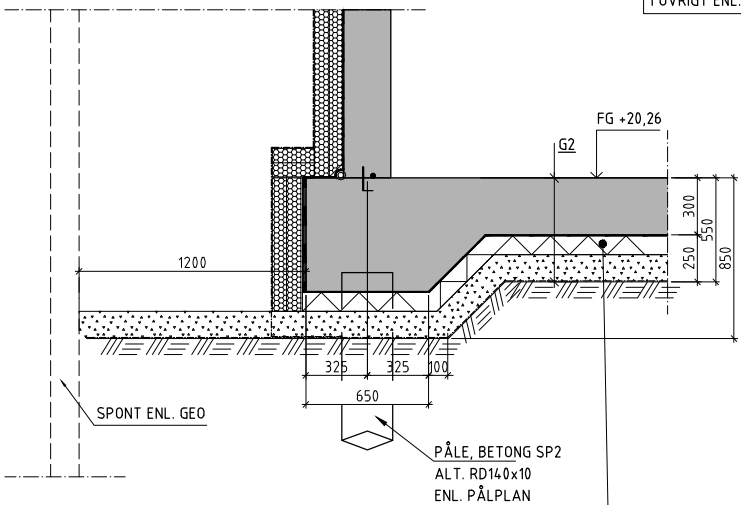


G13 - KANTVOT MED PLATSGJUTEN KÄLLARVÄGG
PÅLGRUNDLÄGGNING
ISOLERAD PLATTA FÖR FÖRRÅD, FLÄKTRUM MM
1:20

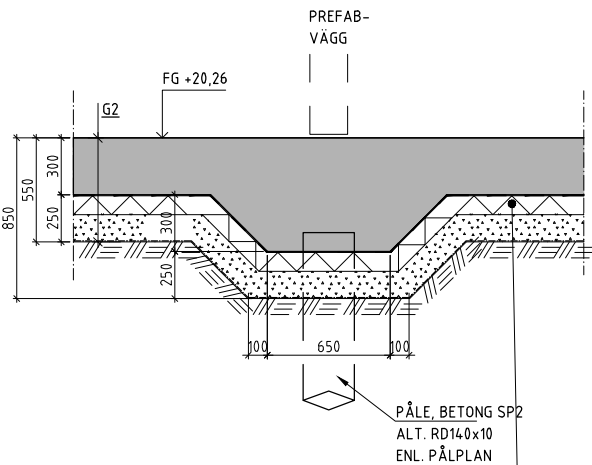


G14 - VOT
PÅLGRUNDLÄGGNING
ISOLERAD PLATTA FÖR FÖRRÅD, FLÄKTRUM MM
1:20

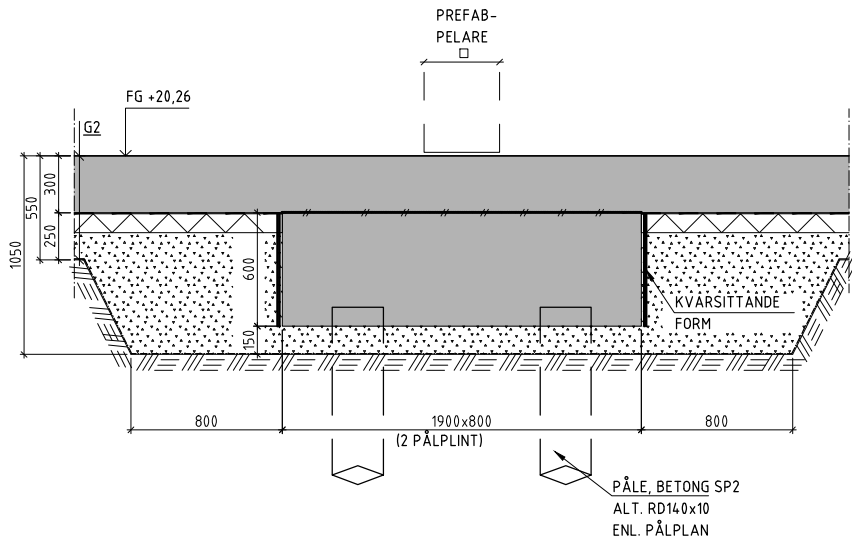


G15 - FUNDAMENT PF 2
PÅLGRUNDLÄGGNING
ISOLERAD PLATTA FÖR FÖRRÅD, FLÄKTRUM MM
1:20

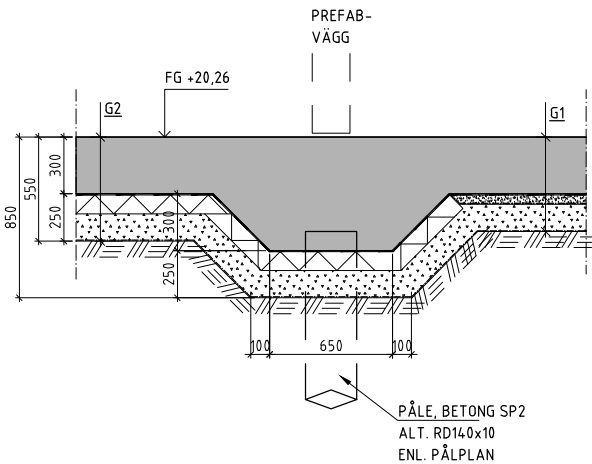

G16 - VOT
PÅLGRUNDLÄGGNING
ISOLERAD PLATTA FÖR FÖRRÅD, FLÄKTRUM MM SOM ÖVERGÅR TILL ISOLERAT UTRYMME
1:20

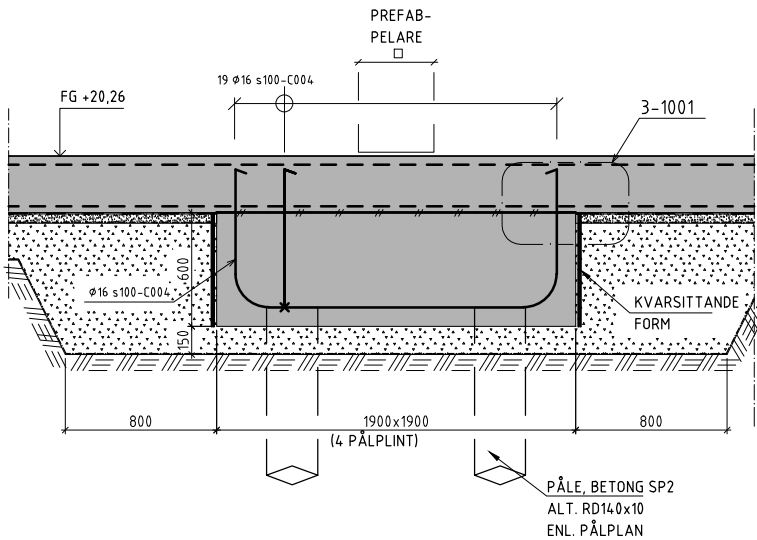

G17 - FUNDAMENT PF 4
PÅLGRUNDLÄGGNING
1:20

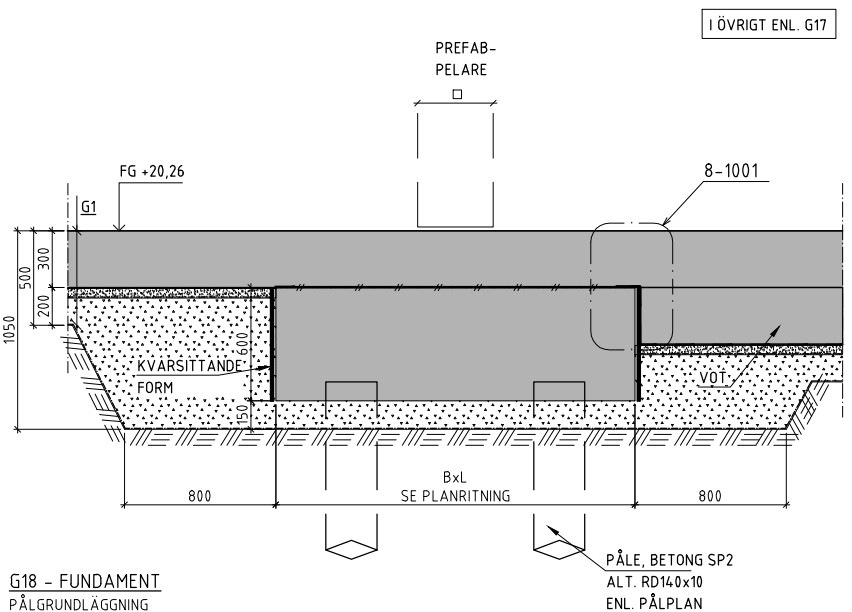

G18 - FUNDAMENT
PÅLGRUNDLÄGGNING
VOT ANSLUTER TILL PÅLFUNDAMENT.
1:20

FÖRESKRIFTER

ALLMÄNNA FÖRESKRIFTER
SE RITNING K-01-0-0000.

FÖRKLARINGAR

BETECKNINGAR MM ENL
BYGGHANDLINGAR 90

ALLA MÅTT I [mm]

HÖJDER I [m]

FG AVSER FÄRDIGT GOLV.

UK AVSER UNDERKANT BTG.

BERGKONTUR

MARKKONTUR

TEORETISK GRUNDVATTENNIVÅ

BETONG

VATTENTÄT BETONG

CELLPLAST

DRÄNERANDE LAGER/AVJÄMN.

SAND/ARBETSSKIKT (0-32)

DRÄNERANDE ISOLERING, TYP

PORDRÄN (EL. LIKV.)

GEOTEXTIL

TÄTSKIKT, VOLCLAY

HÄNVISNINGAR


GOLVTYPER: K-20-6-0001

VÄGGTYPER: K-20-6-0002

TÄTSKIKTSSYSTEM, VOLCLAY K-15-6-1001

BET	ANT	ÄNDRINGEN AVSER	SIGN	DATUM
-----	-----	-----------------	------	-------

RELATIONSHANDLING

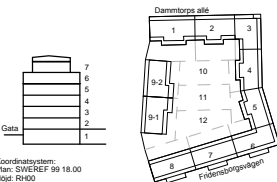

Kv. Liljekonvaljen
JÄRVASTADEN, SOLNA

SKANSKA

A Skanska Teknik	Tel. 010-448 00 00
K Björking	Tel. 010-211 80 00
E Resista AB	Tel. 08-594 970 70
V Energipavats	Tel. +37167112350
W AF Infrastruktur AB	Tel. 010 505 00 00
L Landskapslaget AB	Tel. 08-442 48 20

UPPDRAGS NR 13U22880	REVID AV MJN	UPPDRAGSANSVARS MJN
DATUM 2016-02-15	ÖVERSIKT AV MJN	

NYBYGGNAD FLERBOSTADSHUS
PÅLAD GRUNDLÄGGNING
GRUNDETALJER
ARMERINGSRITNING

SKALA
A1: 1:20
A3: 1:40

NUMMER
K-15-6-0002

PLÖ: 2016-02-04, 13:47, K:\UPPDRAG\1\NAVET\13U22880\K-15-6-0002DWG_01

LAGER:

