

FÖRKLARINGAR

ALLA MÄTT ANGES I MILLIMETER

---	BRANDCELLSGRÄNS EI60
---	BRANDCELLSGRÄNS EI30
---	BRANDCELLSGRÄNS EI15
---	TILLVAL
xxx	PARKERINGSPLATS NR xxx
BV	BRANDGASVENTILATION
GB	GOLVBRUNN ENL. VS
KL/A	KODLÅSARE/ARMBÅGSKONTAKT ENL. EL
IL	CENTRUM 800 MM ÖVER MARK/GOLV
MCxx	INSPEKTIONSLUCKA
PG	MOTORCYKELPLATS NR xx
PG	PUMPGRÖP ENL. V OCH K
RL	RÖKLUCKA
SR	STUPRÖR
TL	TAKLUCKA
U01 osv	UNDERTAK, SE FÖRESKRIFTER
V	SCHAKT FÖR VENTILATION
VL	VINDSLUCKA
VS	SCHAKT FÖR RÖRINSTALLATIONER
UL	UPPSTIGNINGSLUCKA

FÖRESKRIFTER

FÖR HÅLTAGNING, SE ÄVEN K, VVS- OCH ELHANDLINGAR.
REGLAR I VÄGG ANPASSAS TILL INSTALLATIONS-GENOMFÖRINGAR.
FÖRSTÄRKNINGAR GÖRS I VÄGGAR FÖR MONTAGE AV
INREDNINGSENHETER OCH VÄGGHÄNGD UTRUSTNING.

SCHAKT IGENGJUTES I BJÄLKLAG I SAMMA KLASS SOM
BJÄLKLAGET.

UNDERTAK:


- U1 600x600x18. DIKTMONTAGE. KANT B. LIMMAS. VITA, KLASS C (TRAPPHUS)
- U2 150 MM MINULL. ENL. K (GARAGE)
- U3 100 MM MINULL. - RANDISOLERING (GARAGE)
- U4 FAST GIPSUNDERTAK, EI60, 2x12,5 GIPS PÅ REGLAR

UNDERTAK I TRAPPHUS PLAN 2 OCH UPPÅT - SE
TRAPPHUSRITNINGAR A-43.4-021 OSV,
UNDERTAK I LOKALER - SE A-43.1-2601 OSV.

HÄNVISNINGAR

DETALJER - SE A-42.6-001 osv, A-43.6-001 osv
FÖNSTER OCH FÖNSTERDÖRRAR - SE A-42.4-001 MFL.
ENTRÉPARTIER - SE A-42.4-011
DÖRRAR - SE A-43.4-001 OSV.
VÄGGTYPER - SE A-43.5-001
KONTRASTMARKERINGAR I TRAPPHUS - SE A-43.4-021 osv.

RELATIONSHANDLING

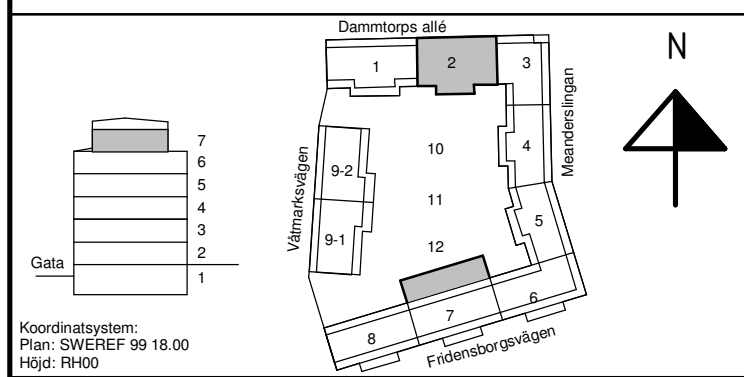

Kv. Liljekonvaljen
JÄRVASTADEN, SOLNA

SKANSKA

A	Skanska Teknik	tel. 010-44 80 000
K	Björking	tel. 010-211 80 00
E	Resista AB	tel. 08-594 97070
L	Landskapslaget AB	tel. 08-442 48 20
V	Energoavats	tel. +3761 7112350
w	ÅF Infrastruktur	tel. 010-505 00 00

UPPDRAG NR	141302	RITAD/KONSTR. AV	UCB/HA	HANDLÄGGARE	U-C Bejtoft
DATUM	2016-02-15	ANSVARIG	Ulla-Carin Bejtoft		

NYBYGGNATION FLERBOSTADSHUS
TRAPPHUS 2, PLAN 7 (5 TR)
Mått och littera

SKALA	1:50	NUMMER	A-40.1-1702	BET	
AS	1:100				

SKALA 1:50

METER