


REVISIONER
1
2
© BJERKING AB

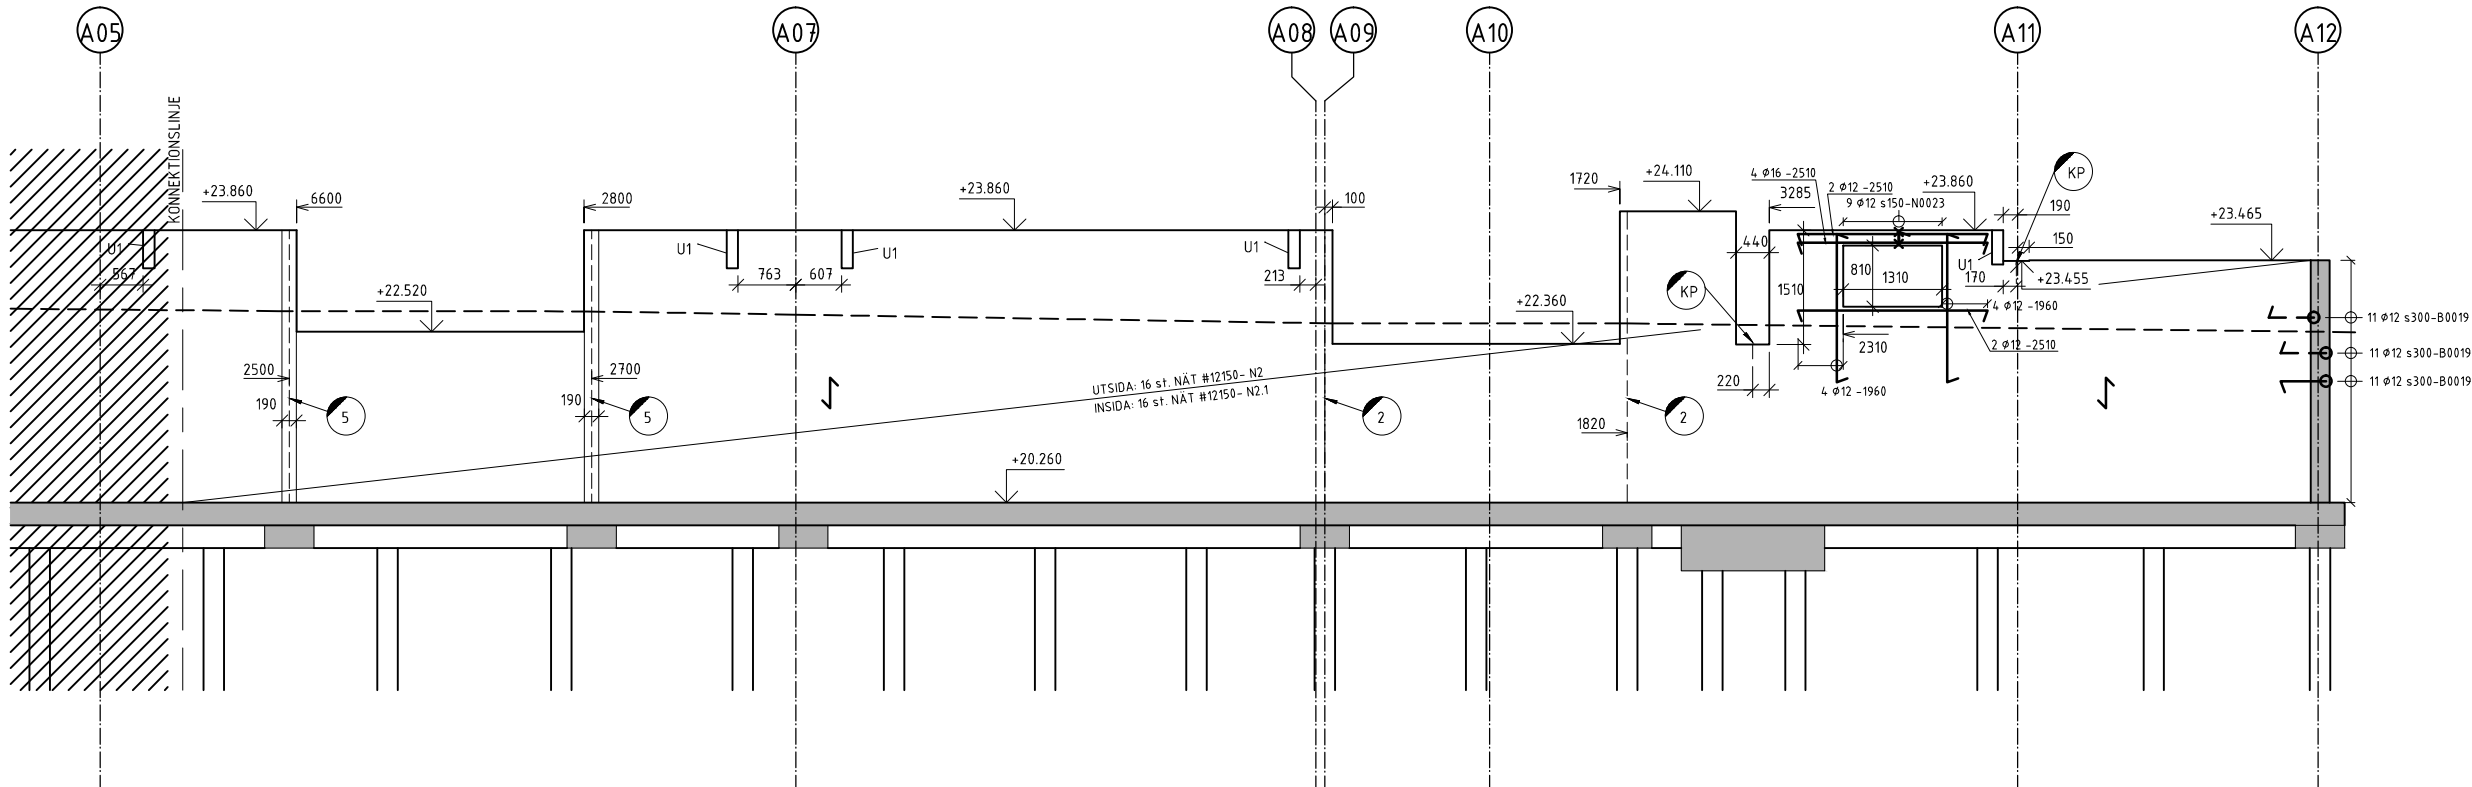

ANGER HUVUDBÄRRIKTNING I VÄGG
ARMERING I PILENS RIKTNING ILÄGGES
YTTERST RESPEKTIVE INNERST I VÄGG.

UTSIDA INSIDA

HORISONTALSNITT

- ### FÖRKLARINGAR
- BETECKNINGAR MM ENL
BYGGHANDLINGAR 90
- ALLA MÅTT I [mm]
HÖJDER I [m]
- ARM. I BAKKANT
ARM. I FRAMKANT
- ARM. NÄT AVSLUTAS I ÖK ENL. SEP.
DETALJER. ÖVERMÅTT PÅ UPPSTICKANDE
ARM. NÄT KLIPPES MED MÅTT ENL. SEP.
DETALJER. DÅ MÅTT PÅ UPPSTICK EJ
ERHÅLLES SKALL LÖSJÄRN MONTERAS.
1. INGENJUTNINGSGODS ENL. KP FÖR
ANSLUTNING AV BALKAR PLACERAS
CENTRISKT I VÄGG. DÄR INGET ANNAT
ANGES.
2. FÖRTAGNINGSPROFIL ENL. KP FÖR
ANSLUTNING AV PREFABVÄGGAR.
SE DET. 6 RITN. K-20-6-1003
4. COMAX 110 10/150 FÖR ANSLUTNING AV
STÖDVÄGGAR.
5. FÖRTAGNINGSPROFIL ENL. KP FÖR
ANSLUTNING AV PREFABVÄGGAR.
SE DET. 6 RITN. K-20-6-1003
- U1 URSPARNING FÖR VATTENLEDNING:
500x150x100.

SAMTLIGA LÄGEN PÅ INGJ. GODS STÄMS AV
MED HANDLINGAR FRÅN KP.

FÖRESKRIFTER

ALLMÄNNA FÖRESKRIFTER
SE RITNING K-01-0-0000.

BETONGVÄGGEN SKALL VARA
VATTENTÄT OCH SKYDDAS MED MEMBRAN,
CETCO VOLCLAY VOLTEx DS, MIN 500 ÖVER
GW ENL. SEP. GRUNDDETALJ.
LEV. ANVISNINGAR SKALL FÖLJAS

1. GJUTETAPPER DELAS IN AV ENTR. SÅ ATT
LÄNGD PÅ VÄGG= 12-15m

HÄNVISNINGAR

GRUNDPLANER K-15-1-0001--0012
VÄGGTYPER: K-20-6-0002
TÄTSKIKTSSYSTEM, VOLCLAY K-15-6-1001

TILLHÖRANDE ARM.SPECIFIKATIONER FINNS,
SE RITNINGSFÖRTECKNING

| | | | | |
|-----|-----|-----------------|------|-------|
| BET | ANT | ÄNDRINGEN AVSER | SIGN | DATUM |
|-----|-----|-----------------|------|-------|

RELATIONSHANDLING

Koordinatssystem:
Plan: SWEDEF 99 18.00
Höjd: RH00

N

Kv. Liljekonvaljen
JÄRVASTADEN, SOLNA

SKANSKA


| | | |
|---|---------------------|--------------------|
| A | Skanska Teknik | Tel. 010-448 00 00 |
| K | Björking | Tel. 010-211 80 00 |
| E | Resista AB | Tel. 08-594 970 70 |
| V | Energipavats | Tel. +37167112350 |
| w | AF Infrastruktur AB | Tel. 010 505 00 00 |
| L | Landskapslaget AB | Tel. 08-442 48 20 |

| | | |
|-------------|------------|------------------|
| UPPDRAGS NR | RITAD AV | UPPDRAGSANSVARIG |
| 13U22880 | GRN | MJN |
| DATUM | GRANSAD AV | |
| 2016-02-15 | MJN | |

NYBYGGNAD FLERBOSTADSHUS

VÄGGELEVATION, VE 1 DEL 2
ARMERINGSRITNING

| | | |
|-----------------------|-------------|-------|
| SKALA | NUMMER | I BET |
| A1: 1:50 A3: 1:100 | K-22-4-1002 | |

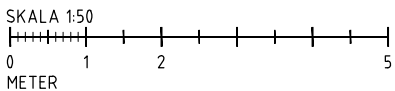

LAGER:



PLG. 2016-02-04, 14:00, K:UPPDRAG_L:NAVET\13U22880\K:GRN:MODELL\K-20-10001DWG, gnt