

FÖRKLARINGAR  
DÄR EJ ANNAT ANGES FÖLJANDE:  
APPARATER BREDVID VARANDRA ÄR MONTERADE  
UNDER GEMENSAM TÄCKRÅN

SE ARKTEKTENS UPSÄLLNINGSRITNINGAR ÖVER KÖK OCH  
BADRUM FÖR EXAKTA APPARATPLACERINGAR.

LEDNINGAR OCH RÖR TILL LÄGENHETER SOM ÄR FÖRLAGDA I  
VERTIKLA SCHAKT ÄR REDOVISADE PÅ NÄTSCHEMAN.

LEDNING FÖR PASSAGENLÄGGNING

PARTYNNAD 4x2x0,5  
LEDNING INOM LÄGENHETER  
OSKÄRMAD 4-PARS KABEL KAT 6  
LEDNING FÖR FASTIGHETSNET  
PARTYNNAD 4x2x0,5

UTTAG 300 ÖG (INOM LÄGENHETER)  
UTTAG 1000 ÖG (INOM TEKNISKA UTRYMMEN)

KÖRSKOPPLING FÖR MULTIMEDIANÄT MED  
MODULARPANELER INBYGGT I ELCENTRAL.

MULTIMEDIOUTTAG FÖR ANTENN, TELEFON OCH  
DATA. DOBBELT SKARVAT MODULARUTTAG.

BRANDVÄRMARE

UNDERCENTRAL FÖR PASSAGENLÄGGNING.

KOMMUNIKATIONSMODUL

DELNINGSDOBB PÅ VÄGG ÖVAN UNDER TAK.

IR-LÄSARE FÖR POSTEN.

I/O-BOX I ELINISCH.

BERÖRINGSFRI LÄSARE MED KNAPPFÄT. UK 900 ÖM

BERÖRINGSFRI LÄSARE. UK 900 ÖM.

SPRIDNINGSPRINT FÖR DÖRRINLÖJ  
ELLÄS INGAR I BE.

MIKROBRYTTARE INGAR I BE.  
KARÖVERFÖRNING INGAR I BE.

10-PARSPLINT

KNAPP 200 ÖG FÖR STYRNING AV RÖKLUTKÄ I  
TRAPPHUSLOPP. LEDNING 4x2x0,5.  
STRÖMFÖRÖRIS VIA TRANSFORMATOR.

LÄRH ANSLUTS TILL APPARATSKÅP I PLAN 1.

APPARATDOOSA ÖVAN DÖRRKÄRM FÖR MÄTNING  
AV RUMSTEMPERATUR.  
FÖR RITNINGAR ÖVER PLAN 3-6 ÄR LIGH-  
INFÖRT BREDVIS GIVARSYMBOL.

2 ST VP20 MELLAN VÄTTERFÖRBLÄRE OCH  
ELECTRICAL.

VP20 MELLAN ELECTRICAL OCH PLAN 1.

VP20 MELLAN REFERENSGIVARE, 2000 ÖG OCH PLAN 1.

FÖRBEREDS MED KANALISATION FÖR :

- MAGNETKONTAKT I DÖRRKÄRM

- ELLÄS DÖRRKÄRM

- MIKROBRYTTARE I DÖRRBLÄD


- KODLÄS

OPTIMÄTNING TILL LÄGENHETER,  
SE E-643-8-100, -200

KANALISATION VP20 PÅ VIND MELLAN HISSCHAKT

RELATIONSHANDLING

BET	ANT	RELATIONSHANDLING	NN	2016.02.15
		ÄNDRINGEN ANGES	SIGN	DATA

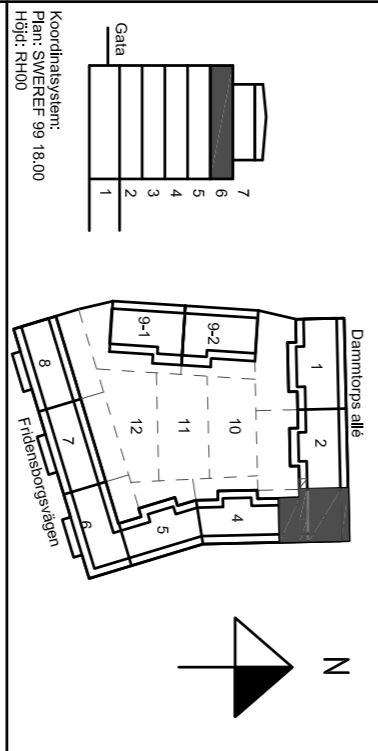

Kv. Liljekonvaljen  
JÄRVASTADEN, SOLNA

SKANSKA

A	Skanska Teknik	Tel. 070-4448 00 00
K	Bierking	Tel. 070-271 80 00
E	Resista AB	Tel. 08-594 970 70
V	Emergoavis	Tel. 37167112530
W	Äf infrastruktur AB	Tel. 070 505 00 00
L	Landskapslaget AB	Tel. 08-442 48 20

UPPHÅLLAR	BETÄD AV	UPPHÅLLSANSVARIG
13020	AH	MN
DATUM	GRANSKAD AV	
2014.07.11	Mats Nordlund	
NYBYGGNAD FLERBOSTADSHUS		
PLAN 6 (4 TR), TRH 3		

Telesystem		
SKALA	NUMMER	BET
A1:150	E-64-1-1603	
A3:100		

