

FÖRKLARINGAR

DÄR EJ ANMÄT ANGES GÄLLER FÖLJANDE:

APPARATER BREDVID VARANDRA ÄR MONTERADE UNDER GEMENSAM TAKKRAM.

SE ARKITEKTENS UPPSTÄLLNINGSRITNINGAR ÖVER KÖK OCH BADRUM FÖR EXAKTA APPARATPLACERINGAR.

LEDNINGAR OCH RÖR TILL LÄGENHETER SOM ÄR FÖRLAGDA I VERTIKLA SCHAKT ÄR REDOVISADE PÅ NÄTSCHAMAN.

LEDNING FÖR PASSAGEANLÄGGNING

LEDNING INOM LÄGENHETER

OSKARBYAD 4-2 PARAS KABEL KAT 6

LEDNING FÖR FASTIGHETSNET

PARTYINMAD 4x2x0,5

UTTAG 300 OG (INOM LÄGENHETER)

UTTAG 1000 OG (INOM TEKNISKA UTTRYMMEN)

KÖRSKOPPLING FÖR MULTIMEDIATÄT MED

MULTIMEDIOUTTAG FÖR ANTENN, TELEFON OCH

DAT 1A, DUBBELT SKARMAT MODULARUTTAG

BRANDVARNARE

UNDERCENTRAL FÖR PASSAGEANLÄGGNING

KOMMUNIKATIONSMODUL

DELNINGSBOKS PÅ VÄGG ÖVAN UNDER TAK

RI-LÄSARE FÖR POSTEN

1/0-BOX I ELINISCH

BERÖRINGSRI-LÄSARE MED KNAPPSATIS, UK 900 OM

BERÖRINGSRI-LÄSARE, UK 900 OM

SPRÄDNINGSPUNKT FÖR DÖRRHJUL

ELLÄS INGÅR I BE

MIKROBRYTTARE INGÅR I BE

KÄRNVÄRDERING INGÅR I BE

10-PARSPUNKT

KNAPP 1200 OG FÖR STYRNING AV RÖKLÖSLIGA

TRAPPHUSTORP, LEDNING 4x2x0,5

STRÖMBRÖRSPÅS VIA TRANSFORMATOR

LÄM ANSLUTS TILL APPARATSKÅP I PLAN 1

APPARATLOSA ÖVAN DÖRRKÄRM FÖR VÄNING

AV RUMSTEMPERATUR

FÖR RITNINGAR ÖVER PLAN 3-6 ÄR IGH-NR

INFÖRT BREDVIS GIVARSYMBOL

2 ST VP20 MELLAN VÄTTEFÖRDELARE OCH


ELECENTRAL

VP20 MELLAN ELECENTRAL OCH PLAN 1

VP20 MELLAN REFERENSGIVARE, 2000 OG OCH PLAN 1

RELATIONSHANDLING

BET	ART	RELATIONSHANDLING	NN	2016.02.15
		ÄNDRINGEN ANGES	SIGN	DATUM

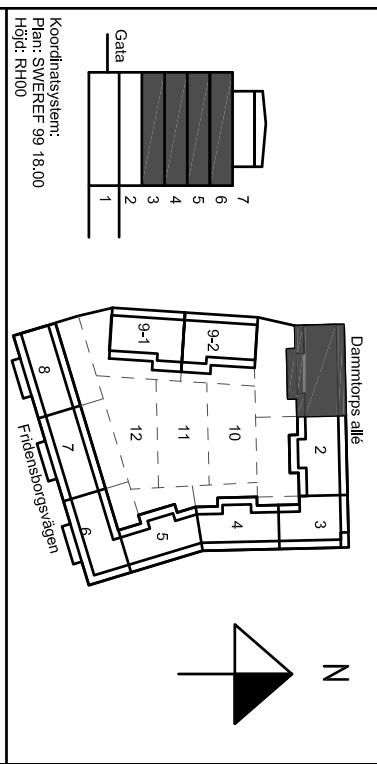

Kv. Liljekonvaljen
JÄRVASTADEN, SOLNA

SKANSKA

A	Skanska Teknik	Tel. 070-4448 00 00
K	Bierking	Tel. 070-271 80 00
E	Resista AB	Tel. 08-594 970 70
V	Emergoavis	Tel. 3716711250
W	Älfröstrukturer AB	Tel. 070 505 00 00
L	Landskapslaget AB	Tel. 08-442 48 20

UPPDRAGS 13020	BETÄL AV AH	UPPDRAGS 13020
-------------------	----------------	-------------------

DATUM 2014.03.21	SKICKAD AV Wais Nordlund
---------------------	-----------------------------

NYBYGGNAD FLEKTBOSTADSHUS PLAN 3-6 (1-4 TR), TRH 1

Telesystem	NUMMER	BET
------------	--------	-----

Lok
Ljus & Kraft

SKALA
A1:150
A3:100

NUMMER
E-64-1-1301

BET