

FÖRKLARINGAR


DÄR EJ ANMÄT ANGES GÄLLER FÖLJANDE:

- ELCENTRAL INKL. BREDBANDSUTRUSTNING
- STRÖMSÄLLARE OCH 1-VÄGS UTTAG
- MONTERADE UNDER GEMENSAM TAKRÄM
- 2-VÄGS UTTAG INOMHUS, 300 ÖG.
- 1-VÄGS UTTAG BALKONG/UTERLATS, 650 ÖG
- 3 ST UTTAG I HÖRNBOKS PÅ VÄGG MOT ÖVERSKÅP
- 3 ST UTTAG FÖR SPIS/HÄLL/UGN LEDNING 5G2,5
- 1-VÄGS UTTAG FÖR DISKMASKIN, 500 ÖG.
- 1-VÄGS UTTAG FÖR FLÅKT, 2000 ÖG.
- 1-VÄGS UTTAG FÖR KYL/Frys 2200 ÖG.
- 1-VÄGS UTTAG FÖR UGN, 1700 ÖG. LEDNING 5G2,5
- 2 ST 1-VÄGS UTTAG FÖR TVÄTTMASKIN/
- UTOMHUS MONTERADE VENTILAT ANSÄRADE.
- 1-VÄGS UTTAG FÖR TVÄTTMASKIN, 800 ÖG.
- ELGOLVVÄRME, 1900 ÖG. OCH
- TEMPERATURGIVARE I GOLV INSTALLERAS.
- ANSLUTNING AV BADRUMSKÅP I BADRUM
- KANALISATION FÖR HANDDUKSTORK
- SPÄNNINGSUTJÄMNING AV
- VENTILATIONSKANAL, ANSLUTS MED SVEP
- LEDNING 1G2,5
- AUTOMATISK ÖPPNARE
- ARBÄGSKONTAKT

- LEDNING
- 3G1,5
- EO/FD INFÄLLT I RÖR
- EO-AL/FO-AL PÅ STEGE/RÄNNA
- EOU/FOU FRITT PÅ VÄGG/ TAK
- 5G1,5 GOLV ARMTURER I GARAGE, TRAPPHUS
- OCH KORRIDORER.
- ARMATURER
- T DKT TAK
- I INFÄLLD
- P PENGLAD
- V VÄGG
- U UNDER ÖVERSKÅP
- L20 1800 ÖG.
- L22 1800 ÖG.
- L24 MÄTNING AV BELYSNING BAKOM HISSMÄNNER.
- INSTALLATION FÖR ELGOLVVÄRME UTFÖRD
- INSTALLATION FÖR HANDDUKSTORK UTFÖRD

BT	ANT	RELATIONSHANDLING	NN	2016.02.15
		ANOMENEN ARMER	SRIN	DATUM

RELATIONSHANDLING

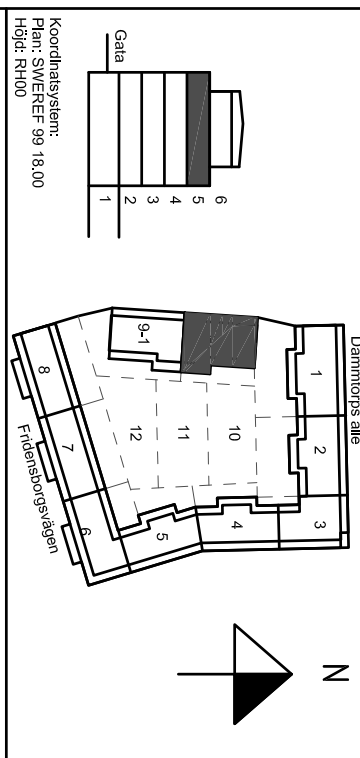

Kv. Liljekonvaljen
JÄRVASTADEN, SOLNA

SKANSKA

A	Skanska Teknik	Tel. 070-448 00 00
K	Bierking	Tel. 070-271 80 00
E	Resista AB	Tel. 08-594 970 70
V	Emergoavis	Tel. 3716711250
W	Älforsstrukt AB	Tel. 010 505 00 00
L	Landskapslaget AB	Tel. 08-442 48 20

UPPDRAGS DATUM	2014.11.10	SKANSKA NYBYGGNAD FLERBOSTADSHUS PLAN 5 (3 TR), TRH 9, DEL 2
UPPDRAGS ANFÖRARE	Mats Nordlund	
UPPDRAGS ANSVARIG	MN	

Kraft och belysningsystem



SKALA A1:150	NUMMER E-63-1-3592	BT
A3:100		

