

FÖRKLARINGAR

DÄR EJ ANMÄT ANGES GÄLLER FÖLJANDE:

APPARATER BREDVID VARANDRA ÄR MONTERADE UNDER GEMENSAMT TAKKÄRM.

SE ARKITEKTENS UPPSTÄLLNINGSRITNINGAR ÖVER KÖK OCH BADRUM FÖR EXAKTA APPARATPLACERINGAR.

LEDNINGAR OCH RÖR TILL LÄGENHETER SOM ÄR FÖRLAGDA I VERTIKLA SCHAKT ÄR REDOVISADE PÅ NÄTSCHEMAN.

LEDNING FÖR PASSAGEANLÄGGNING

PARTYINNAD 4,2x2,0,5

LEDNING INOM LÄGENHETER

OSKÄRMADE L-PÄRS KABEL KAT 6

LEDNING FÖR FASTIGHETSNET

PARTYINNAD 4,2x2,0,5

LEDNING 300 ÖG (INOM LÄGENHETER)

UTTAG 1000 ÖG (INOM TEKNISKA UTTRYMMEN)

KORSKOPPLING FÖR MULTIMEDIAKT MED

MODUL APPARATER INBYGGT I ELCENTRAL.

MULTIMEDIAUTTAG FÖR ANTENN, TELEFON OCH

DAT. I. DUBBELT SKÄRMAT MODULUTTAG

BRANDVARNARE

UNDERCENTRAL FÖR PASSAGEANLÄGGNING.

KOMMUNIKATIONSMODUL

DELNINGSSBOX PÅ VÄGG ÖVAN UNDER TAK.

IR-LÅSARE FÖR POSTEN.

1/0-BOX I ELINISCH.

BERÖRINGSRI LÅSARE MED KNÄPPSATS, UK 900 ØM.

BERÖRINGSRI LÅSARE, UK 900 ØM.

SPRÖNNINGSPUNKT FÖR DÖRRMÖJÖ

ELLÄS INGAR I BE.

MIKROBRYTTARE INGAR I BE.

KÄRHÖVÄRFÖRÖR INGAR I BE.

10-PÄRSPLINT

KNÄPP 1200 ÖG FÖR STYRNING AV RÖKLUCKA I

TRAPPHUSLOPP. LEDNING 4,2x2,0,5.

STRÖMFÖRÖRIS VIA TRANSFORMATOR.

LÄRM ANSLUTS TILL APPARATSKÅP I PLAN 1.

APPARATDOXA ÖVAN DÖRRKÄRM FÖR MATNING

AV RUMSTEMPERATUR.

FÖR RITNINGAR ÖVER PLAN 3-6 ÄR LGH-NR

INFÖRT BREDVIS GIVARSYMBOL.

2 ST VP20 MELLAN VÄTTEFÖRDELARE OCH

ELENTRAL.

VP20 MELLAN ELENTRAL OCH PLAN 1.

VP20 MELLAN REFERENSGIVARE, 2000 ÖG OCH PLAN 1.

FÖRBEREDS MED KANALISATION FÖR :

- MAGNETKONTAK I DÖRRKÄRM

- ELLÄS I DÖRRKÄRM

- MIKROBRYTTARE I DÖRRBLAD

- KÖLLÄS


OPTYGNING TILL LÄGENHETER.

SE E-64-3-8-100, -200

KANALISATION VP20 PÅ VIND MELLAN HISSSCHAKT

BET	ANT	RELATIONSHANDLING	NH	2016.02.15
		ANMÄNKEN ANGES	SIGN	DATUM

RELATIONSHANDLING

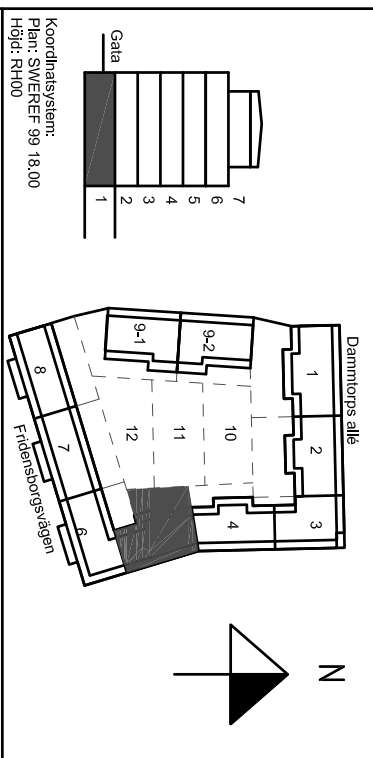

Kv. Liljekonvaljen
JÄRVASTADEN, SOLNA

SKANSKA

A	Skanska Teknik	Tel. 070-4448 00 00
K	Bierking	Tel. 070-271 80 00
E	Resista AB	Tel. 08-594 970 70
V	Emergoavis	Tel. 37167172530
W	Äf infrastruktur AB	Tel. 010 505 00 00
L	Landskapslaget AB	Tel. 08-442 48 20

UPPDRAG NR	13020	BETÄL AV	00000000 AV	UPPDRAGSNUMMER
DATUM	2014.03.21	AH	MN	

NYBYGGNAD ELEKBOSTADSHUS
PLAN 1 (KV), TRH 5

Telesystem



SKALA
A1:150
A3:100

NUMMER
E-64-1-2105