

FÖRKLARINGAR

ALLA MÄTT ANGES I MILLIMETER

---	BRANDCELLSGRÄNS EI60
---	BRANDCELLSGRÄNS EI30
---	BRANDCELLSGRÄNS EI15
----	TILLVAL
xxx	PARKERINGSPLATS NR xxx
BV	BRANDGASVENTILATION
GB	GOLVBRUNN ENL. VS
KL/A	KODLÅSARE/ARMBÄGSKONTAKT ENL. EL CENTRUM 800 MM ÖVER MARK/GOLV
IL	INSPEKTIONSLUCKA
MCxx	MOTORCYKELPLATS NR xx
PG	PUMPGRÖP ENL. V OCH K
RL	RÖKLUCKA
SR	STUPRÖR
TL	TAKLUCKA
U01 osv	UNDERTAK, SE FÖRESKRIFTER
V	SCHAKT FÖR VENTILATION
VL	VINDSLUCKA
VS	SCHAKT FÖR RÖRINSTALLATIONER
UL	UPPGÅNGSLUCKA

FÖRESKRIFTER

FÖR HÅLTÄGNING, SE ÄVEN K, VVS- OCH ELHANDLINGAR.
REGLAR I VÄGG ANPASSAS TILL INSTALLATIONS-GENOMFÖRNINGAR.
FÖRSTÄRKNINGAR GÖRS I VÄGGAR FÖR MONTAGE AV
INREDNINGSENHETER OCH VÄGGHÄNGD UTRUSTNING.

SCHAKT IGENGJUTES I BJÄLKLAG I SAMMA KLASS SOM BJÄLKLAGET.

UNDERTAK:

- U1 600x600x18. DIKT MONTAGE. KANT B. LIMMAS. VITA, KLASS C (TRAPPHUS)
- U2 150 MM MINULL. ENL. K (GARAGE)
- U3 100 MM MINULL. - RANDISOLERING (GARAGE)
- U4 FAST GIPSUNDERTAK, EI60, 2x12,5 GIPS PÅ REGLAR


UNDERTAK I TRAPPHUS PLAN 2 OCH UPPÅT - SE TRAPPHUSRITNINGAR A-43.4-021 OSV,
UNDERTAK I LOKALER - SE A-43.1-2601 OSV.

HÄNVISNINGAR

DETALJER - SE A-42.6-001 osv, A-43.6-001 osv
FÖNSTER OCH FÖNSTERDÖRRAR - SE A-42.4-001 M.F.L.
ENTRÉPARTIER - SE A-42.4-011
DÖRRAR - SE A-43.4-001 OSV.
VÄGGTYPER - SE A-43.5-001
KONTRASTMARKERINGAR I TRAPPHUS - SE A-43.4-021 osv.

BET	ÄNDRINGEN AVSER	DATUM	SIGN
RELATIONSHANDLING			
			
Kv. Liljekonvaljen JÄRVASTADEN, SOLNA			
SKANSKA			
<input checked="" type="checkbox"/>	A Skanska Teknik	tel. 010-44 80 000	
<input checked="" type="checkbox"/>	K Bjerking	tel. 010-211 80 00	
<input checked="" type="checkbox"/>	E Resista AB	tel. 08-594 97070	
<input checked="" type="checkbox"/>	L Landskapslaget AB	tel. 08-442 48 20	
<input checked="" type="checkbox"/>	V Energoavats	tel. +3761 7112350	
<input checked="" type="checkbox"/>	w ÅF Infrastruktur	tel. 010-505 00 00	
UPPDRAG NR	14.1302	RETNAD/KONSTR. AV	UCB/HA
DATUM	2016-02-15	ANSVARIG	Ulla-Carin Bejtoft
NYBYGGNATION FLERBOSTADSHUS TRAPPHUS 3, PLAN 1 (KV), Mått och littera			
SKALA	1:50	NUMMER	A-40.1-1103
AS	1:100	BET	

SKALA 1:50

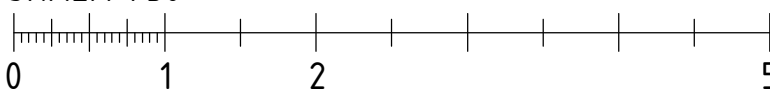

METER