

FÖRKLARINGAR


DÄR EJ ANMÄT ANGES GÄLLER FÖLJANDE:

- ELEKTICAL INKL. BREDBANDSUTRUSTNING
- STRÖMSKALLARE OCH 1-VÄGS UTTAG
- MONTERADE UNDER GEMENSAM TAKRÄNN
- 2-VÄGS UTTAG INOMHUS, 300 ÖG.
- 1-VÄGS UTTAG BALKONG/UTERLÄTS, 650 ÖG
- 3 ST UTTAG I HÖRNBOK PÅ VÄGG MOT ÖVERSKÅP
- 3 ST UTTAG FÖR SPIS/HÄLL/UGN LEDNING 5G2,5
- 1-VÄGS UTTAG FÖR DISKMASKIN, 500 ÖG.
- 1-VÄGS UTTAG FÖR FLÅKT, 2000 ÖG.
- 1-VÄGS UTTAG FÖR KYL/Frys 2200 ÖG.
- 1-VÄGS UTTAG FÖR UGN, 1700 ÖG. LEDNING 5G2,5
- 1-VÄGS UTTAG FÖR SPOTLIGHT, UNDER ÖVERSKÅP
- 2 ST 1-VÄGS UTTAG FÖR TVÄTTMASKIN/
- TOASTARE MONTERADE YTTREKANT UNDER
- GEMENSAM TAKRÄNN, 800 ÖG. SEPARAT ANSÄRANDE
- 1-VÄGS UTTAG FÖR TVÄTTMASKIN, 800 ÖG.
- ELGOL VÄRME, 1300 ÖG. OCH
- TEMPERATURGIVARE I GOLV INSTALLERAS.
- ANSLUTNING AV BADRUMSKÅP I BADRUM
- KANALISATION FÖR HÄNDUKSTORK
- SPÄNNINGSUTJÄMNING AV
- VENTILATIONSKANAL, ANSLUTS MED SVEP
- LEDNING IG2,5
- AUTOMATISK ÖÖRÖPPNARE
- ARBÄGSKONTAKT

- LEDNING
- 3G1,5
- EO/FD INFÄLLT I RÖR
- EO-AL/FO-AL PÅ STEG/RÄNN
- EO/FD FRITT PÅ VÄGG/ TAK
- SG-30L ARMA TUBER I GARAGE, TRAPPHUS
- OCH KORRIDORER.
- ARMA TUBER
- T DKT TAK
- I INFÄLLD
- P PENDLAD
- V VÄGG
- U UNDER ÖVERSKÅP
- L20 1800 ÖG
- L22 1800 ÖG
- L24 MÄTNING AV BELYSNING BAKOM HUSINNEHÄR.
- INSTALLATION FÖR ELGOL VÄRME UTFÖRD
- INSTALLATION FÖR HÄNDUKSTORK UTFÖRD

BET	ANT	RELATIONSHANDLING	NN	2016.02.15
		ANMÖRKNING ARMER	SRIN	DATA

RELATIONSHANDLING

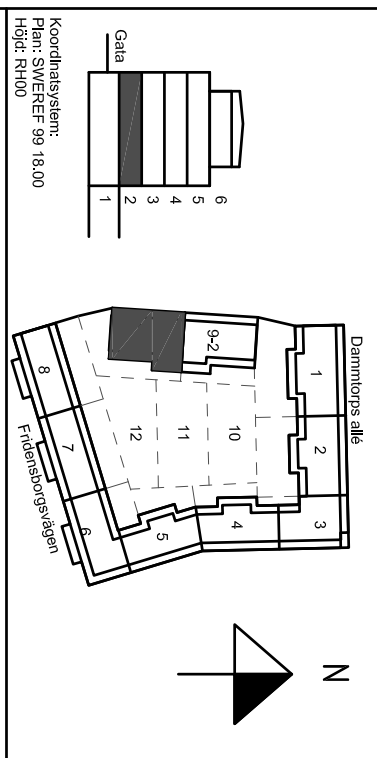

Kv. Liljekonvaljen  
JÄRVASTADEN, SOLNA

SKANSKA

A	Skanska Teknik	Tel. 070-4448 00 00
K	Bierking	Tel. 070-271 80 00
E	Resista AB	Tel. 08-594 970 70
V	Emergoavis	Tel. 37167112530
W	Äf Infrastruktur AB	Tel. 070 505 00 00
L	Landskapslaget AB	Tel. 08-442 48 20

UPPDRAGS DATUM	BETÄL AV GÖRDLIN AV	UPPDRAGS MÄTN
2014.03.21		

NYBYGGNAD FLEKTBOSTADSHUS  
PLAN 2 (ENTRÉ), TRH 9, DEL 1

Kraft och belysningsystem

**LoK**  
Ljus & Kraft

SKALA  
A1:150  
A3:100

NUMMER  
E-63-1-3291

BET

