


FÖRKLARINGAR

DÅR EL ANKAT ANGES GÄLLER FÖLJANDE:
APPARATER BEHOVD VARANDRA ÄR MONTERADE
UNDER GEMENSAM TAKGRÄN.
HUVUDLEDNINGAR DIMENSIONERING ENLIGT
HUVUDLEDNINGSSCHEMA. SE E-632-8-100, -200
FÖR LÄGGNING I RÖR I VERTIKAL OCH SKAKT.
INTE REDOVISADE PÅ PLANRITNINGAR.


LEDNINGAR 3G15
FK INFÄLLT I RÖR
EKK/REK PÅ STEG/RÄNN
EKK FRITT PÅ VÄGG/TAK
-G- I GOLV

- [K] KO KOPPLUTTAG 000 ÖG. LEDNING SG2.5.
- [B2] 1-VÄGSUTTAG MED LÖCK OCH TIMMER
I GEMENSAM TAKGRÄN.
- [A] ELMÄTNING HISS I SLING
- [B] ELMÄTNING TILL LÄGENHETER,
SE E-632-8-100, -200

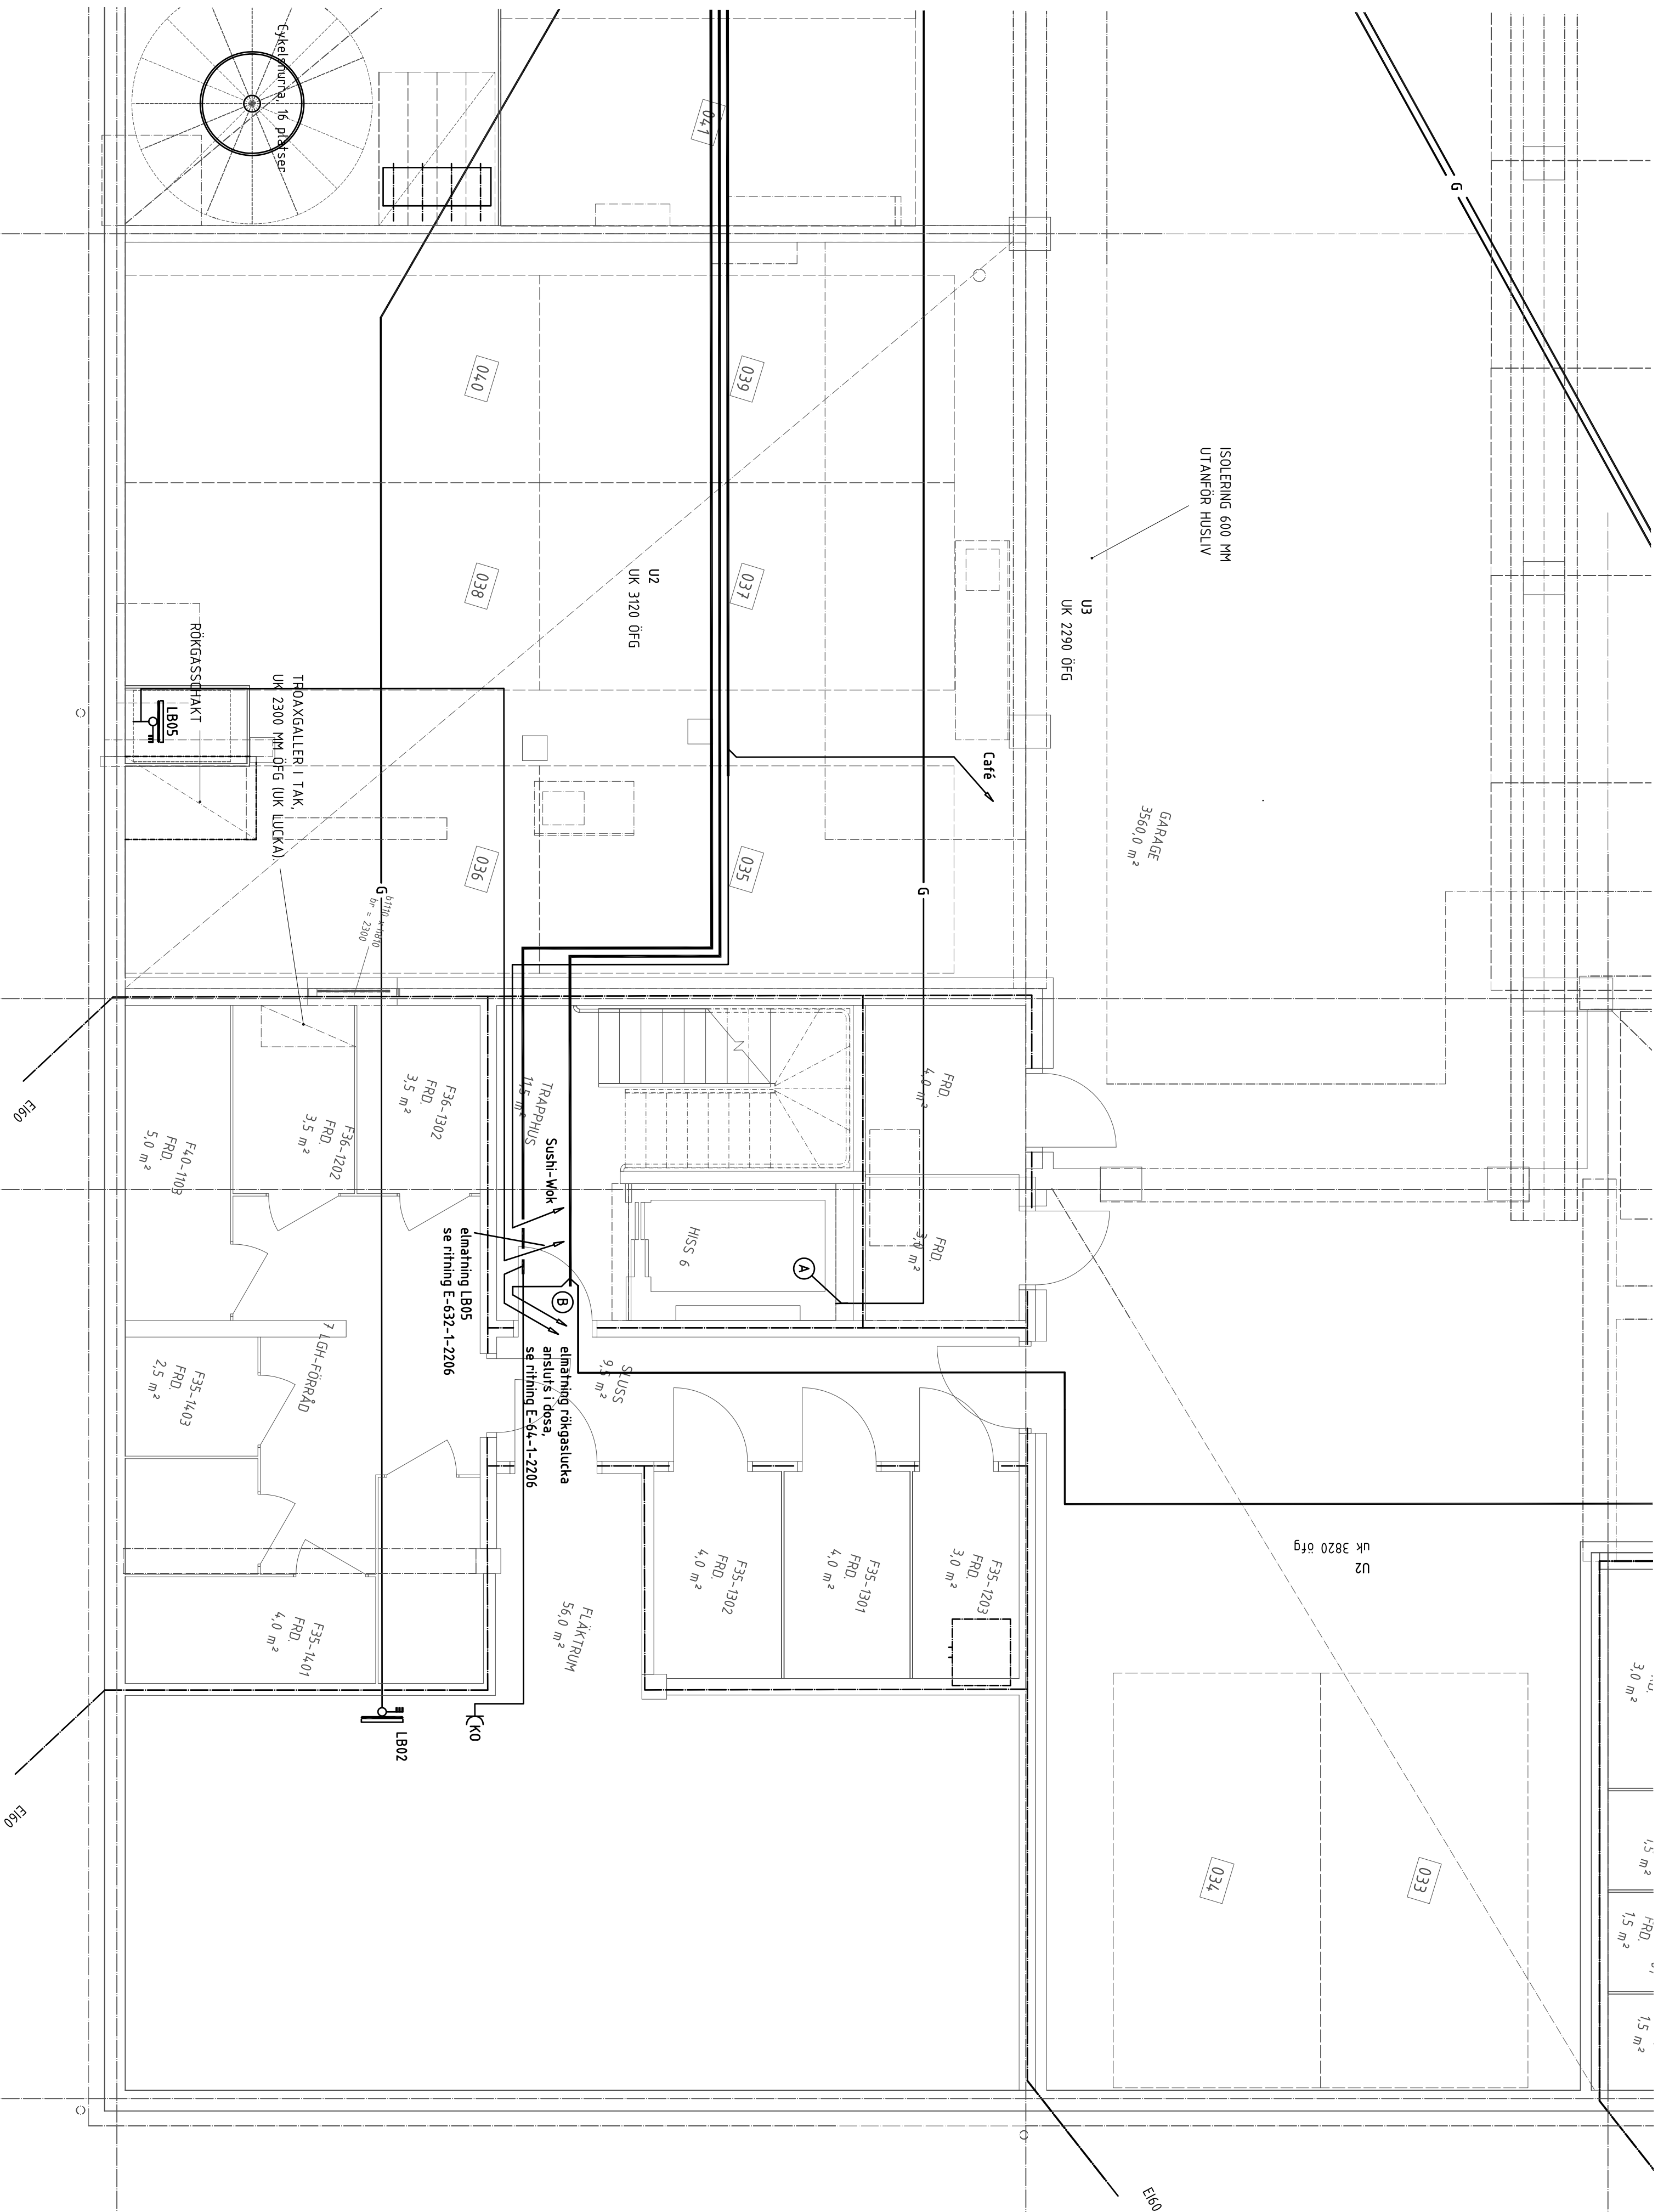

BET	ANT	RELATIONSHANDLING	NN	2016.02.15
		ZONINGEN ANGES	SRN	DOKUM

RELATIONSHANDLING

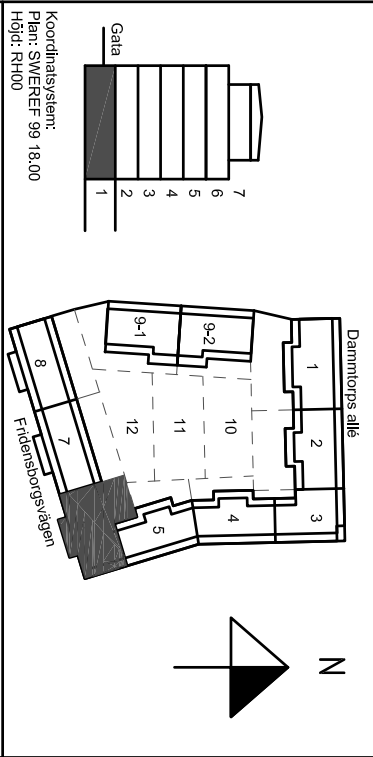

Kv. Liljekonvaljen
JÄRVASTADEN, SOLNA

SKANSKA

A	Skanska Teknik	Tel. 070-4448 00 00
K	Bierking	Tel. 070-271 80 00
E	Resista AB	Tel. 08-594 970 70
V	Emergoavis	Tel. 37167112550
W	Älforsstruktur AB	Tel. 070 505 00 00
L	Landskapslaget AB	Tel. 08-442 48 20

UPPHÅLLAR	BEFÄL AV	UPPDRAGSANSVARIG
13020	MIN	MIN
DATUM	SKICKAD AV	
2014.04.04	Mats Nordlund	
NYBYGGNAD FLERBOSTADSHUS		
PLAN 1 (KV), TRH 6		

Kraftsystem	NUMMER	BET
SKALA		
A1:150	E-632-1-2106	
A3:100		

