





G30 - HISSGROP ARMERING
GRUNDPLATTA PLATTGRUNDLÄGGNING
1:20

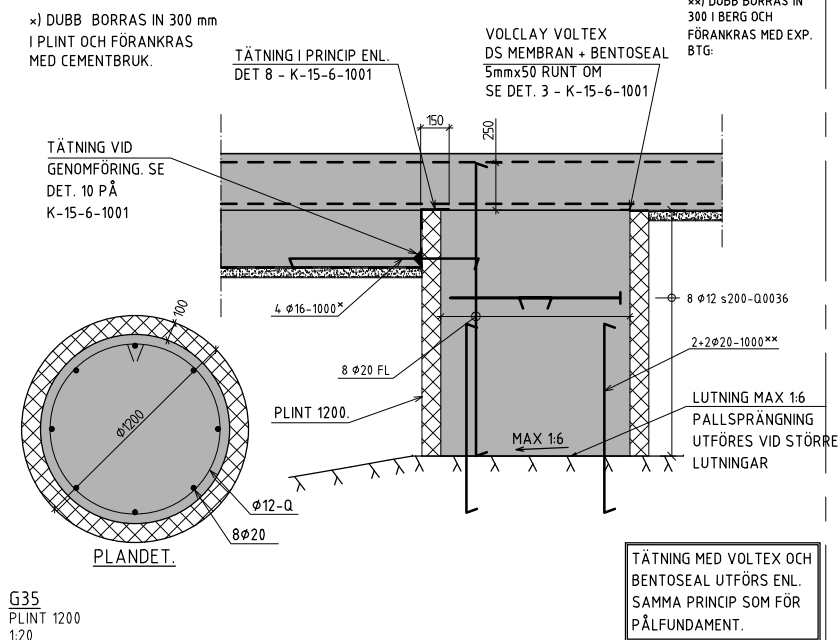


G31 - GENERELL ARMERING AV HÖRN FÖR HISSGROPSVÄGG
1:20

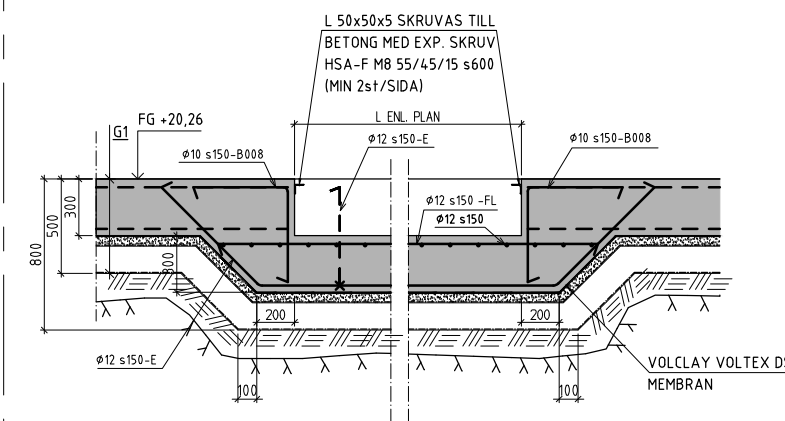


G33 - PRINCIP ELGROP
PLATTGRUNDLÄGGNING
1:20

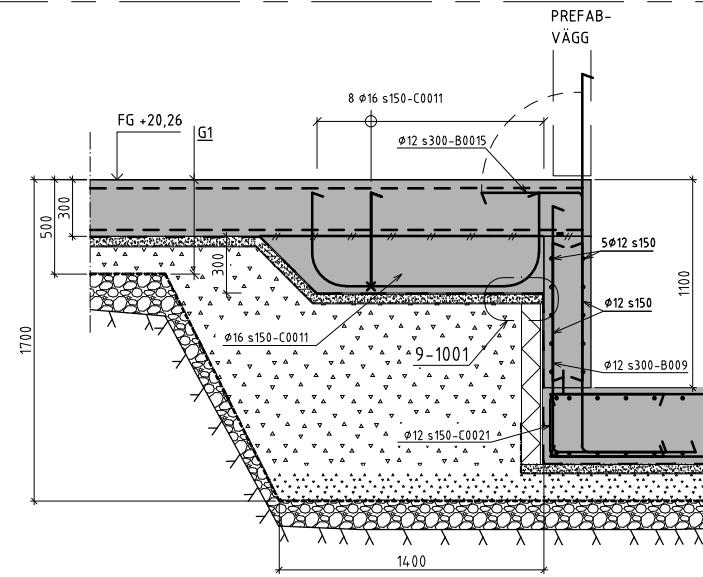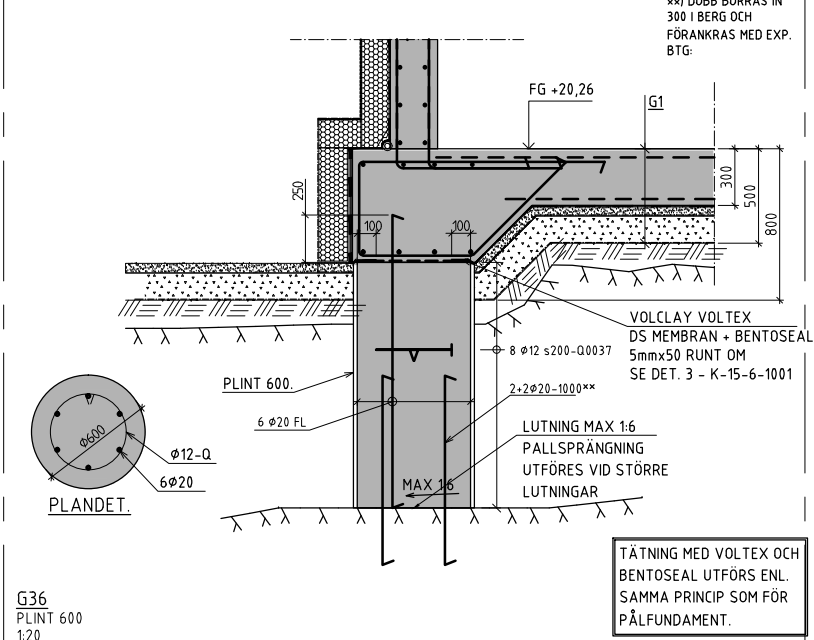

G32 - FUNDAMENT VID HISSGRÖP
PLATTGRUNDLÄGGNING
1:20

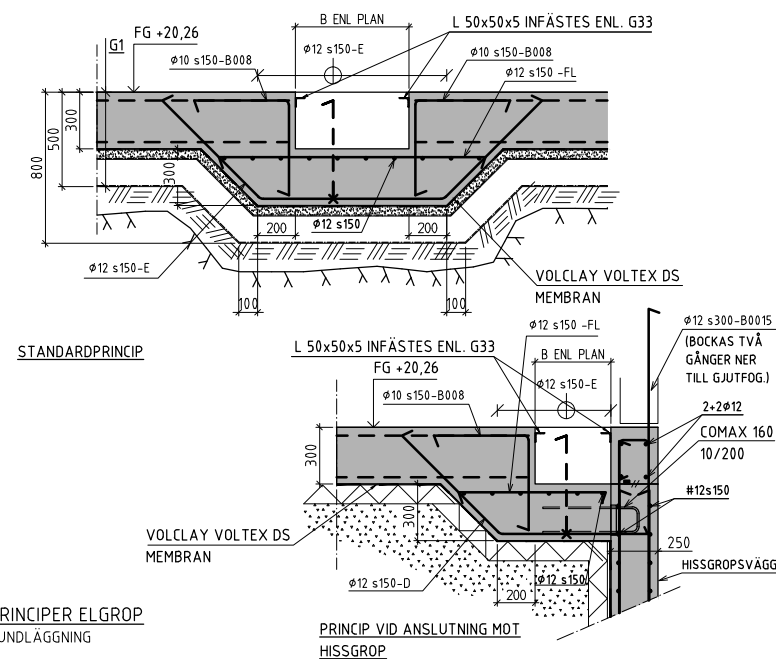

G34 - PRINCIPER ELGROP
PLATTGRUNDLÄGGNING
1:20

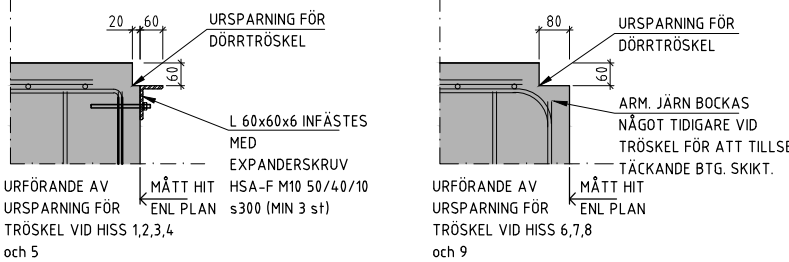

G37
UTGÅNGSIDAN FÖR HISSGRÖPAR I PLAN 1
1:10

FÖRESKRIFTER

ALLMÄNNA FÖRESKRIFTER
SE RITNING K-01-0-0000.

FÖRKLARINGAR

BETECKNINGAR MM ENL
BYGGHANDLINGAR 90

ALLA MÅTT I [mm]
HÖJDER I [m]
FG AVSER FÄRDIGT GOLV.
UK AVSER UNDERKANT BTG.

BERGKONTUR



===== TEORETISK GRUNDVATTENNIVÅ


	BETONG
	VATTENTÄT BETONG
	CELLPLAST
	DRÄNERANDE LAGER/AVJÄMN.
	SAND/ARBETSSKIKT (0-32)
	DRÄNERANDE ISOLERING, TYP PORDRÄN (EL. LIKV.)
	GEOTEXTIL
	TÄTSKIKT, VOLCLAY

HÄNVISNINGAR

GOLV TYPER: K-20-6-0001
VÄGG TYPER K-20-6-0002
TÄTSKIKTSSYSTEM, VOLCLAY K-15-6-1001

BET	ANT	ÄNDRINGEN AVSER	SIGN	DATUM
-----	-----	-----------------	------	-------

RELATIONSHANDLING

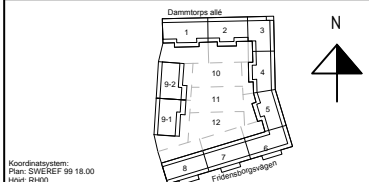

Kv. Liljekonvaljen
JÄRVASTADEN, SOLNA

SKANSKA

A	Skanska Teknik	Tel. 010-448 00 00
K	Björking	Tel. 010-211 80 00
E	Resista AB	Tel. 08-594 970 7
V	Energogaals	Tel. +3767112350
W	ÄF Infrastruktur AB	Tel. 010 505 00 00
L	Landskapslaget AB	Tel. 08-442 48 20

UPPDRAG NR 13U22880	RITAD AV MJN	UPPDRAGSANSVARIG MJN
DATUM 2016-02-15	ODOKAND AV MJN	

NYBYGGNAD FLERBOSTADSHUS

GRUNDETALJER
ARMERINGSRITNING

SKALA A1: 1:20/1:10 A3: 1:40/1:20	NUMMER K-15-6-0005
---	-----------------------

LAGER:

SKALA 1:20

0 0,1 0,5 1,5 2
METER