

FÖRKLARINGAR

DÄR EJ ANNAT ANGES GÄLLER FÖLJANDE:

APPARATER BREDVID VARANDRA ÄR MONTERADE UNDER GEMENSAM TÄCKKAP.

SE ARKTEKSENS IPPSTÄLLNINGSRITNINGAR ÖVER KÖK OCH BADRUM FÖR EXAKTA APPARATPLACERINGAR.

LEDNINGAR OCH RÖR TILL LÄGENHETER SOM ÄR FÖRLAGDA I VERTIKLA SCHAKT ÄR REDOVISADE PÅ MÄTSCHEMAN.

LEDNING FÖR PASSAGENLÄGGNING  
PARTYINMÅD 4x2x0,5  
LEDNING INOM LÄGENHETER  
OSKÄRMAD 4-PARS KABEL KÄT 6  
LEDNING FÖR FASTIGHETSNÄT  
PARTYINMÅD 4x2x0,5

UTTAG 300 ÖG (INOM LÄGENHETER)  
UTTAG 1000 ÖG (INOM TENNISKA UTTRYMMEN)

☒ KORSKOPPLING FÖR MULTIMEDIA NT MED  
MODULAPPARATER INBYGGT I ELCENTRAL.  
☐ MULTIMEDIAUTTAG FÖR ANTENN, TELEFON OCH  
DATA. DUBBELT SKÄRMAT MODULARUTTAG.

☒ BRANDVARNARE

☐ UNDERCENTRAL FÖR PASSAGENLÄGGNING.

☐ KOMMUNIKATIONSMODUL

☐ DELNINGSSBOX PÅ VÄGG ÖVAN UNDER TAK.

☐ IR-LÄSARE FÖR POSTEN.

☐ 1/0-80X I ELSNGH.

☐ BERÖRINGSFRI LÄSARE MED KNAPPSAT. UK 900 ÖM

☐ BERÖRINGSFRI LÄSARE. UK 900 ÖM.

☐ SPRIDNINGSPUNT FÖR DÖRRMILJÖ

☐ ELLÄS INGÅR I BE.

☒ MIKROBRYTTARE INGÅR I BE.

☐ KÄRMÖVERÖRNING INGÅR I BE.

☐ 10-PARSPLUNT

☒ KNAPP 1200 ÖG FÖR STRYKNING AV RÖKLUCKA I

TRÄPPHUSÖPP. LEDNING 4x2x0,5.

STROMFÖRSÖRJNING VIA TRANSDRÄKTOR.

LÄRM ANSLUTS TILL APPARATSKÅP I PLAN 1.

APPARATLOSA ÖVAN DÖRRKÄRM FÖR MÄTNING

AV RUMSTEMPERATUR.

FÖR RITNINGAR ÖVER PLAN 3-6 ÄR LÖH-NR

INFÖRT BREDVIS GIVARSYMBOL.

2 ST VP20 MELLAN VÄTTFÖRDELARE OCH

ELCENTRAL.

☐ VP20 MELLAN ELCENTRAL OCH PLAN 1.

☐ VP20 MELLAN REFERENSGIVARE, 2000 ÖG OCH PLAN 1.

☐ FÖRBEREDS MED KANALISATION FÖR:

- MAGNETKONTAK I DÖRRKÄRM

- ELLÄS I DÖRRKÄRM

- MIKROBRYTTARE I DÖRRBLAD

- KÖLLÄS


☐ OPTIMÄTNING TILL LÄGENHETER.

SE E-64.3-B-100.-200

☐ KANALISATION VP20 PÅ VIND MELLAN HISSSCHAKT

RELATIONSHANDLING

BET	ART	RELATIONSHANDLING	NN	2016.02.15
		ZONERING ARBET	SRM	DATUM

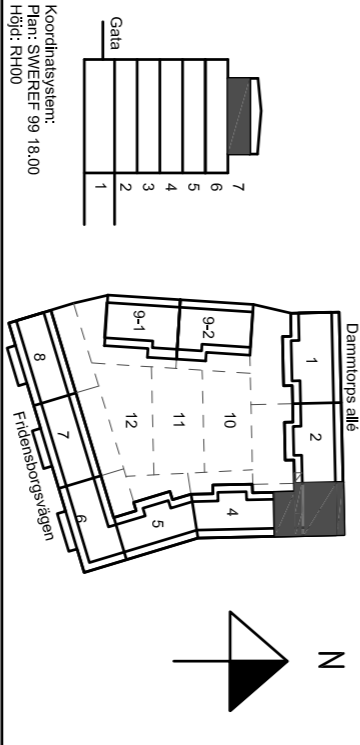

Kv. Liljekonvaljen  
JÄRVASTADEN, SOLNA

SKANSKA

A	Skanska Teknik	Tel. 070-4448 00 00
K	Bierking	Tel. 070-271 80 00
E	Resista AB	Tel. 08-594 970 70
V	Emergoavis	Tel. 3716711250
W	Äf infrastruktur AB	Tel. 070 505 00 00
L	Landskapslaget AB	Tel. 08-442 48 20

UPPHÅLLAR	BETÄL AV	UPPHÅLLSANSVARIG
13020	AH	MN
DATUM	GÖRDAV AV	
2014.03.26	Mats Nordlund	
NYBYGGNAD FLERBOSTADSHUS		
PLAN 7 (5 TR), TRH 3		

Telesystem		
SKAPA	NUMMER	BET
A1:150	E-64-1-1703	
A3:100		

