


FÖRKLARINGAR

DÄR EJ ANMÄT ANGES GÄLLER FÖLJANDE:

- ☒ ELCENTRAL INKL. BREDBANDSUTRUSTNING
- ☒ 2-VÄGS UTTAG MONHUS, 300 ÖG.
- ☒ 1-VÄGS UTTAG BALKONG/UTERPLATS, 650 ÖG
- ☒ 3 ST UTTAG I HÖRNBOKS PÅ VÄGG MOT ÖVERSKÅP
- ☒ 1-VÄGS UTTAG FÖR SPIS/HALL/UGN LEDNING 5G2,5.
- ☒ 1-VÄGS UTTAG FÖR DISKMASKIN, 500 ÖG.
- ☒ 1-VÄGS UTTAG FÖR FLÅKT, 2000 ÖG.
- ☒ 1-VÄGS UTTAG FÖR KYL/Frys 2200 ÖG.
- ☒ 1-VÄGS UTTAG FÖR KÖL/Frys 2200 ÖG.
- ☒ 1-VÄGS UTTAG FÖR DISKMASKIN, 500 ÖG.
- ☒ 2 ST 1-VÄGS UTTAG FÖR TVÄTTMASKIN/
- ☒ TORKTUMLARE MONTERADE VERTIKALT UNDER
- ☒ GEMENSAMT TAKRÄM, 800 ÖG. SEPARAT AVSKRADE.
- ☒ 1-VÄGS UTTAG FÖR TVÄTTMASKIN, 800 ÖG.
- ☒ KANALISATION FÖR RUMSTEROST I TILL
- ☒ ELIGD VYÄRNE, 1300 ÖG. OCH
- ☒ TEMPERATURGIVARE I GOLV I NSTALLERAS.
- ☒ ANSLUTNING AV BADRUMSKÅP I BADRUM
- ☒ H
- ☐ SPÄNNINGSUTJÄMNING AV
- ☐ VENTILATIONSKANAL, ANSLUTS MED SVEP
- ☐ LEDNING IG2,5
- ☐ AUTOMATISK DÖRRÖPNARE
- ☒ AK
- ☐ ARMBÄRSKONTAKT
- ☒ N
- ☒ VÄGGISÄNDE UTRYNNINGSSKYLT
- ☒ NÖDBELYSNING
- ☒ BEROJNSGSHILLÄSARE
- ☒ KOMBOUTTAG
- ☒ NÄRVÄRSENSOR
- ☐ LEDNING
- ☐ 3G/5
- ☐ ED/FD INFÄLLT RÖR
- ☐ ED-AL/FDQ-AL PÅ STEG/RÄNNA.
- ☐ EDQ/FDQ FRITT PÅ VÄGG/ TAK.
- ☐ -G- I GOLV
- ☐ 5G2,5 TILL ARNATÜRER I GARAGE, TRAPPHUS
- ☐ OCH KORRIDORER.
- ☐ ARNATÜRER
- ☐ -T DÖRT TAK
- ☐ -P RÖR LÖD
- ☐ -V RÖR LÖD
- ☐ -U UNDER ÖVERSKÅP
- ☐ L20 800 ÖG.
- ☐ L22 800 ÖG.
- ☐ L24 RÄTNING AV BELYSNING BAKOM HUSNUMMER.

| BET | ANT | RELATIONSHANDLING | MN | DATUM |
|-----|-----|-------------------|----|------------|
| | | ANMÄNEN ANGÄR | | 2016.02.15 |

RELATIONSHANDLING

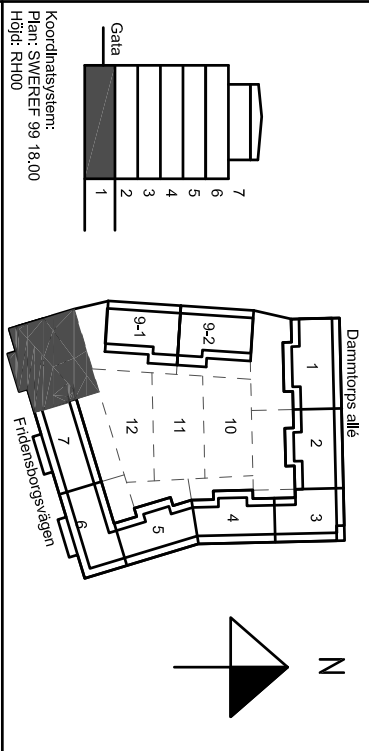

Kv. Liljekonvaljen
JÄRVA STADEN, SOLNA

SKANSKA


| | | |
|---|--------------------|---------------------|
| A | Skanska Teknik | Tel. 070-4448 00 00 |
| K | Bierhög | Tel. 070-271 80 00 |
| E | Resista AB | Tel. 08-594 970 70 |
| V | Emergaväts | Tel. 37167112530 |
| W | Älfröstrukturer AB | Tel. 080 505 00 00 |
| L | Landskapslaget AB | Tel. 08-442 48 20 |

| | | |
|------------|----------|------------------|
| UPPMÄTNING | BETÄD AV | UPPMÄTNINGSVÄRDE |
| 13020 | AH | MN |

NYBYGGNAD FLEKTBOSTADSHUS
PLAN 1 (KV), TRH 8

Kraft och belysningsystem

| | | |
|--------|-------------|-----|
| SKALA | NUMMER | BET |
| A1:150 | E-63-1-2108 | |
| A3:100 | | |

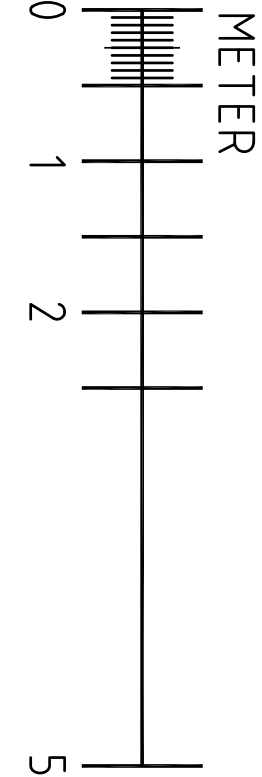

..\\..\\A\\modell\\A-40-P-0100.dwg ..\\RITDEF\\fork63_plan1.dwg