

FÖRKLARINGAR

DÄR EJ ANMÄT ANGES GÄLLER FÖLJANDE:

APPARATER BREDVID VARANDRA ÄR MONTERADE UNDER GEMENSAM TAKKRAM.


SE ARKITEKTENS UPPSTÄLLNINGSRITNINGAR ÖVER KÖK OCH BADRUM FÖR EXAKTA APPARATPLACERINGAR.

LEDNINGAR OCH RÖR TILL LÄGENHETER SOM ÄR FÖRLAGDA I VERTIKLA SCHAFT ÄR REDOVISADE PÅ NÄTSCHEMAN.

LEDNING FÖR PASSAGEANLÄGGNING
PARTYINMÅD 4x2x0,5
LEDNING INOM LÄGENHETER
OSKARBYAD 4-PÅRS KABEL KAT 6
LEDNING FÖR FASTIGHETSNET
PARTYINMÅD 4x2x0,5


UTTAG 300 DG (INOM LÄGENHETER)
UTTAG 1000 DG (INOM TEKNISKA UTTRYMMEN)

- ☒ KORSKOPPLING FÖR MULTIMEDIALT MED MODULÄR ANSLUTNING TILL ELCENTRAL
- ☐ MULTIMEDIAUTTAG FÖR ANTENN, TELEFON OCH DATA, DUBBELT SKARMAT MODULÄRUTTAG
- ☒ BRANDVARNARE
- ☐ UNDERCENTRAL FÖR PASSAGEANLÄGGNING
- ☐ KOMMUNIKATIONSMODUL
- ☐ DELNINGSSBOX PÅ VÄGG ÖVAN UNDER TAK
- ☐ IR-LÄSARE FÖR POSTEN
- ☐ I/O-BOX I ELSKIN
- ☐ BERÖRINGSFRI LÄSARE MED KNAPPSATIS, UK 900 MHz
- ☐ BERÖRINGSFRI LÄSARE, UK 900 MHz
- ☐ SPRIDNINGSPUNKT FÖR DÖRRMÖJELÄS INGÅR I BE.
- ☐ MİKROBRYTTARE INGÅR I BE.
- ☐ KÄRNDYFVERING INGÅR I BE.
- ☐ 10-PASSPUNKT
- ☐ KNAPP 1200 DG FÖR STYRNING AV RÖKLÖSLIGA I STRÖMBRUSTORP, LEDNING 4x2x0,5
- ☐ STRÖMBRUSTORP VIA TRANSFORMATOR
- ☐ LÄM ANSLUTS TILL APPARATSKÅP I PLAN 1.
- ☐ APPARATDOOSA ÖVAN DÖRRKRAM FÖR MÄTNING AV RUMSTEMPERATUR.
- ☐ FÖR RITNINGAR ÖVER PLAN 3-6 ÄR IGH-ÄR INFÖRT BREDVIS GIVARSYMBOL.
- ☐ 2 ST VP20 MELLAN VATTENFÖRDELARE OCH ELCENTRAL.
- ☐ VP20 MELLAN ELCENTRAL OCH PLAN 1.
- ☐ VP20 MELLAN REFERENSGIVARE, 2000 DG OCH PLAN 1.

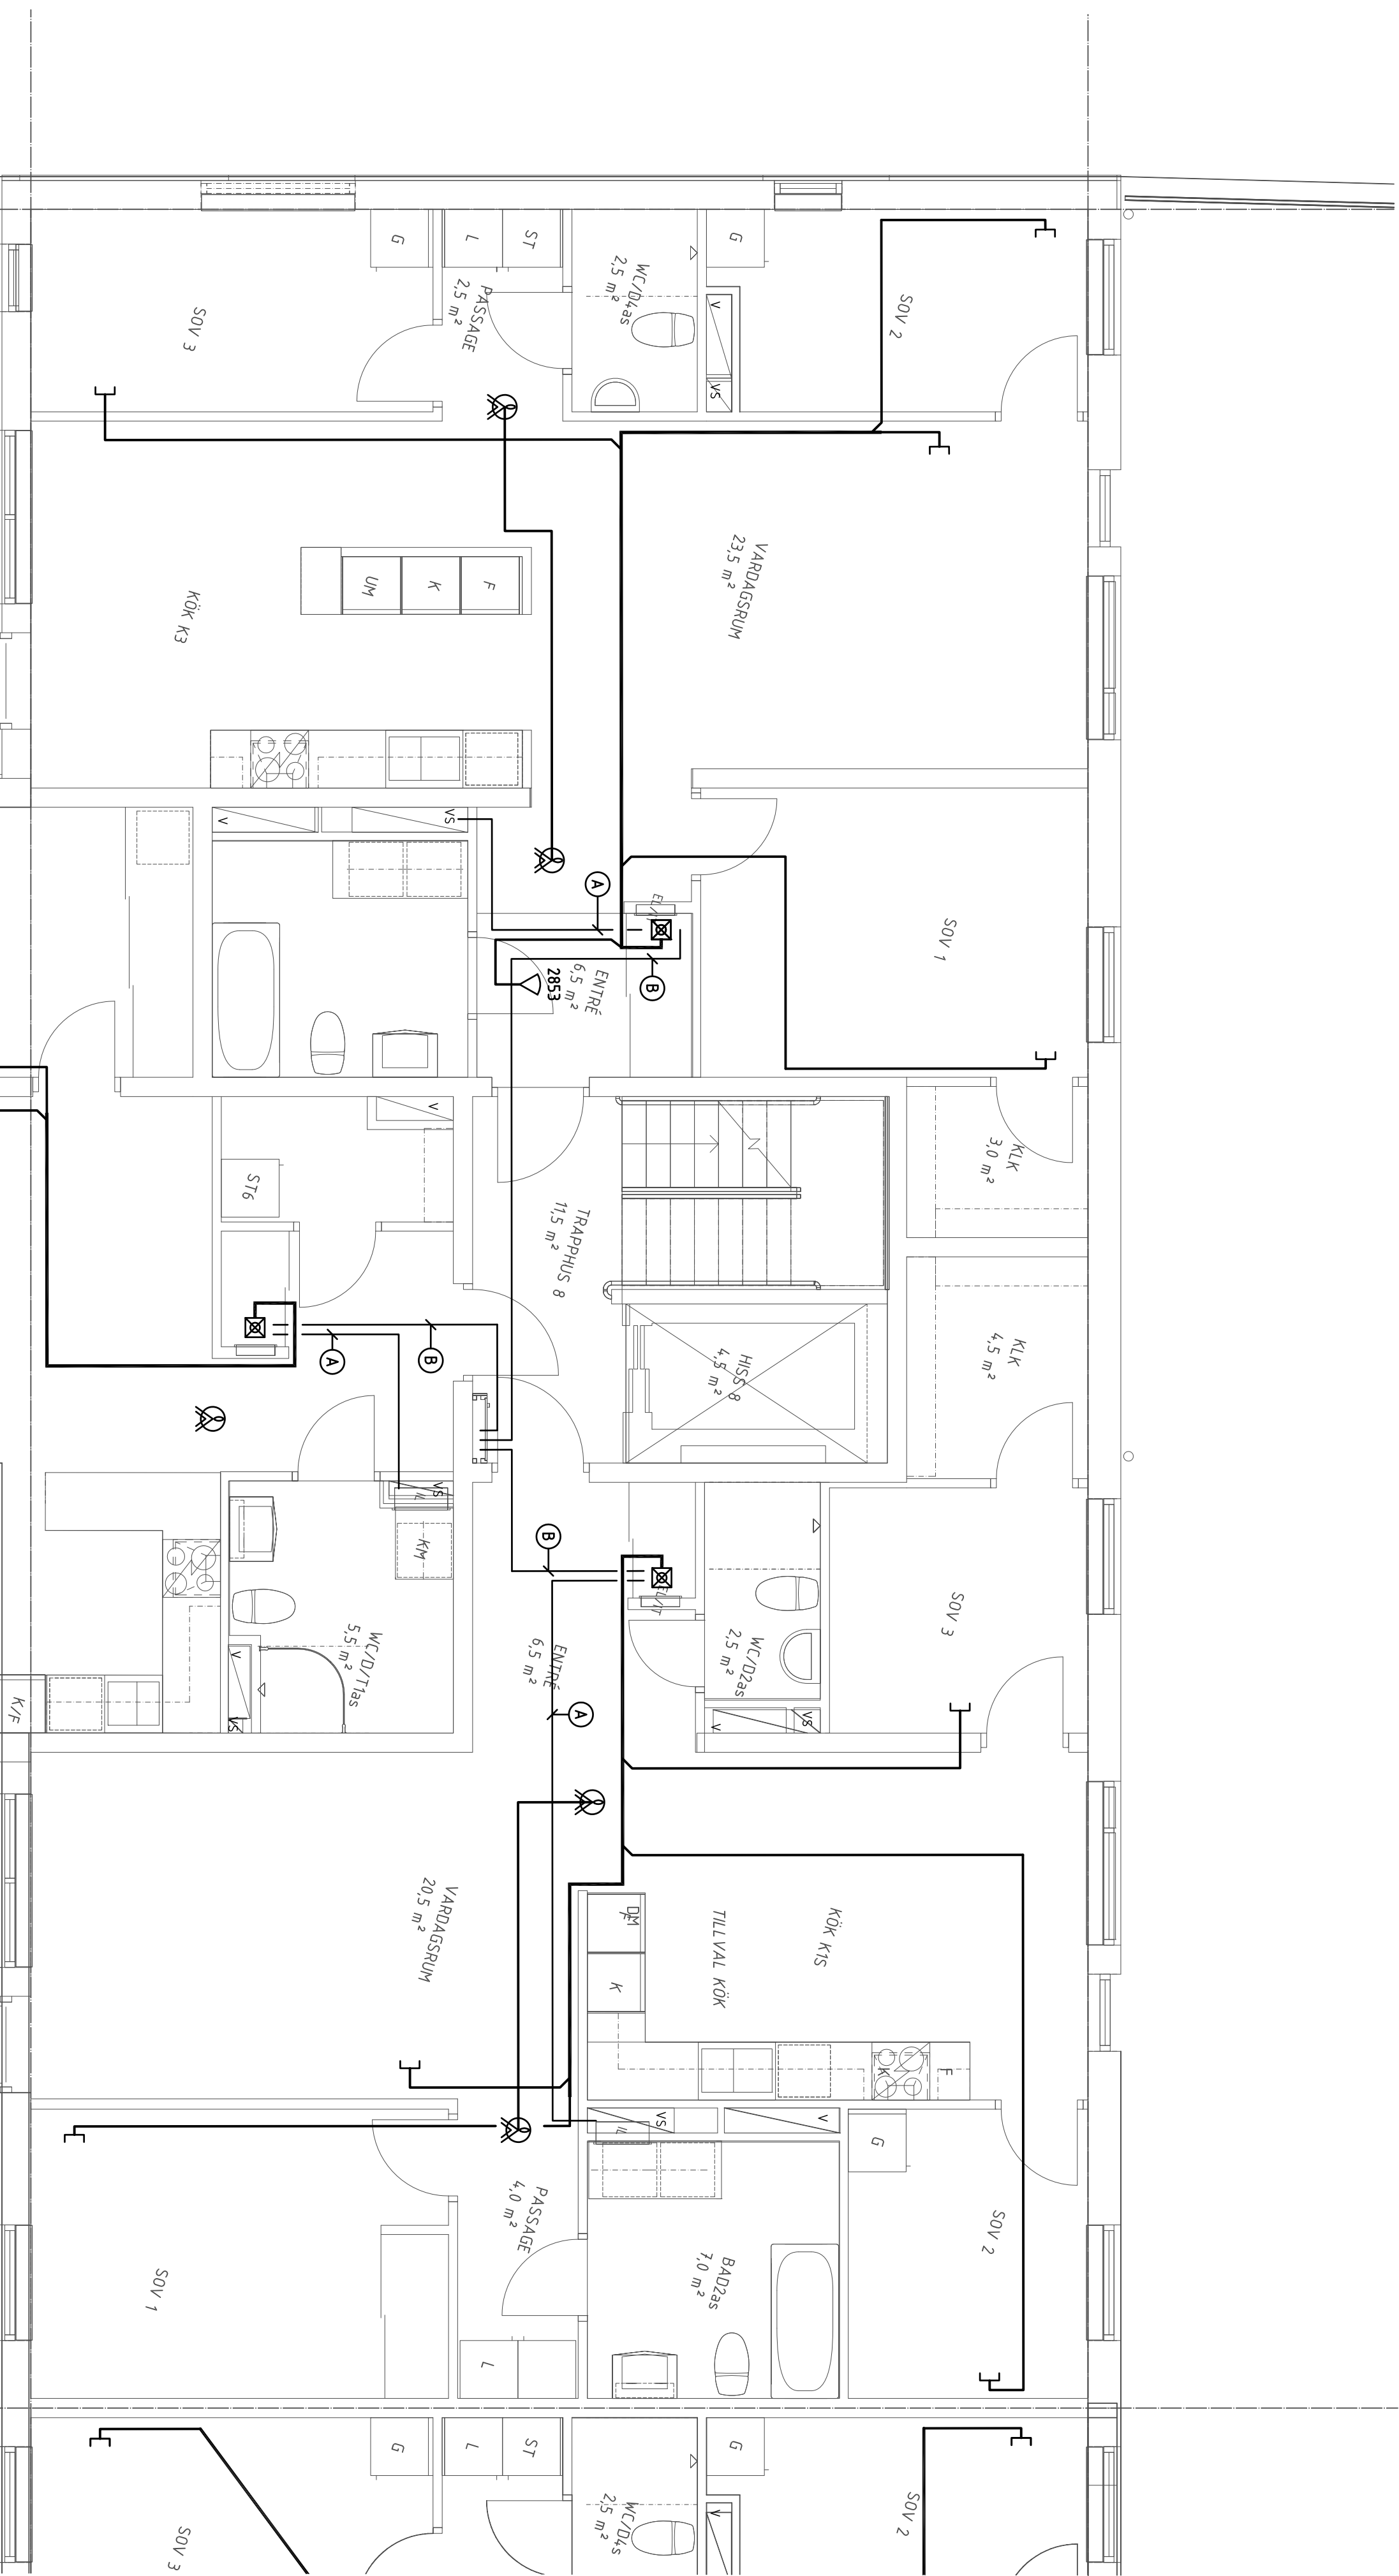

RELATIONSHANDLING

BET	ANT	RELATIONSHANDLING	NN	2016.02.15
		ANMÄNEN ANSÄR	SÖM	DOKUM

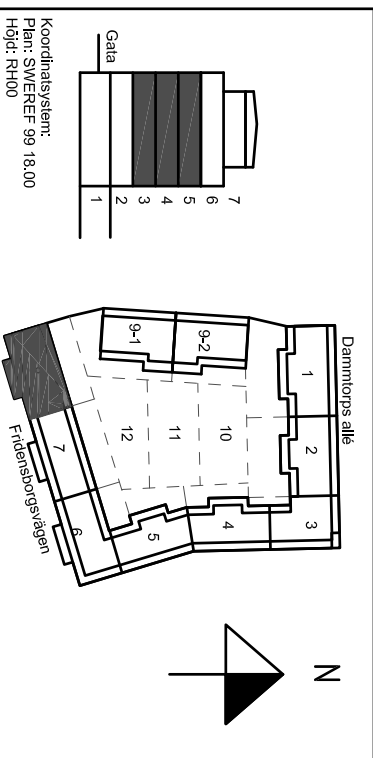

Kv. Liljekonvaljen
JÄRVASTADEN, SOLNA

SKANSKA

A	Skanska Teknik	Tel. 070-4448 00 00
K	Bierking	Tel. 070-271 80 00
E	Resista AB	Tel. 08-594 970 70
V	Emergoavis	Tel. 37167112550
W	Äf infrastruktur AB	Tel. 070 505 00 00
L	Landskapslaget AB	Tel. 08-442 48 20

UPPHÅLLAR	BETÄL AV	UPPHÅLLSANSVARIG
13020	AH	MIN
DATUM	GÖRANDE AV	
2014.03.21	Mats Nordlund	
NYBYGGNAD FÖR BOSTADSHUS		
PLAN 3 (1 TR), TRH 8		

Lok
Ljus & Kraft

SKALA
A1:150
A3:100

NUMMER
E-64-1-2308

BET

Telesystem