


FÖRKLARINGAR

DÄR EJ ANMÄT ANGES GÄLLER FÖLJANDE:

- ELCENTRAL INKL. BREDBANDSUTRUSTNING
- STRÖMSTÄLLARE OCH 1-VÄGS UTTAG
- MONTERADE UNDER GEMENSAM TAKRÄM
- 2-VÄGS UTTAG INOMHUS, 300 ÖG.
- 1-VÄGS UTTAG BALKONG/UTERLÄT, 650 ÖG
- 3 ST UTTAG I HÖRNBÖX PÅ VÄGG MOT ÖVERSKÅP
- 3 ST UTTAG FÖR SPIS/HÄLL/UGN LEDNING 5G2,5
- 1-VÄGS UTTAG FÖR DISKMASKIN, 500 ÖG.
- 1-VÄGS UTTAG FÖR FLÅKT, 2000 ÖG.
- 1-VÄGS UTTAG FÖR KYL/Frys 2200 ÖG.
- 1-VÄGS UTTAG FÖR UGN, 1700 ÖG. LEDNING 5G2,5
- 2 ST 1-VÄGS UTTAG FÖR TVÄTTMASKIN/
- UTOMHUSMONTERADE VENTILAT ANSÄRADE
- 1-VÄGS UTTAG FÖR TVÄTTMASKIN, 800 ÖG.
- KANALISATION FÖR RUMSTEROSTAT TILL
- ELGOLVÄRME, 1900 ÖG. OCH
- TEMPERATURGIVARE I GOLV INSTALLERAS.
- ANSLUTNING AV BADRUMSKÅP I BADRUM
- KANALISATION FÖR HÄNDDUKSTORK
- SPÄNNINGSUTJÄMNING AV
- VENTILATIONSKANAL, ANSLUTS MED SVEP
- LEDNING 1G2,5
- AUTOMATISK ÖÖRRÖPPARE
- ARBÄGSKONTAKT
- LEDNING
- 3G15
- EO/FD INFÄLLT I RÖR
- EOG-AL/FOG-AL PÅ STEGE/RÄNNA
- EOG/FOO FRITT PÅ VÄGG/I TAK
- 5G2,5 TVL ARMA TURER I GARAGE, TRAPPHUS
- OCH KORRIDORER.
- ARMA TURER
- T DKIT TAK
- I INFÄLLD
- P PENDLAD
- V VÄGG
- U UNDER ÖVERSKÅP
- L20 1800 ÖG
- L22 1800 ÖG
- L24 MATNING AV BELYSNING BAKOM HUSINNEHÄR.
- INSTALLATION FÖR ELGOLVÄRME UTFÖRD
- INSTALLATION FÖR HÄNDDUKSTORK UTFÖRD

BET	ART	RELATIONSHANDLING	NN	2016.02.15
		ANMÖRNING ARMER	SRIN	DATUM

RELATIONSHANDLING

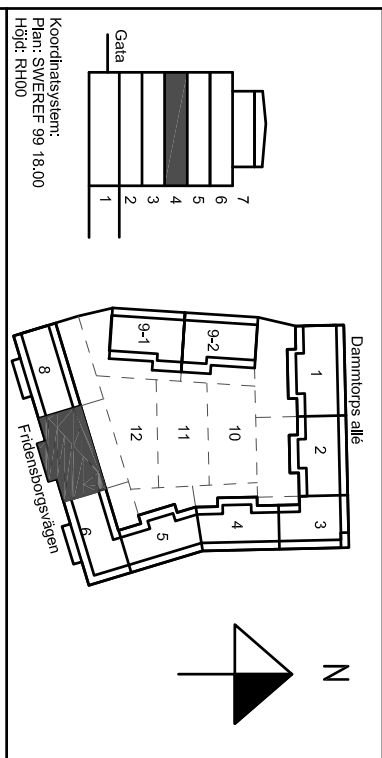

Kv. Liljekonvaljen  
JÄRVASTADEN, SOLNA

SKANSKA

A	Skanska Teknik	Tel. 070-448 00 00
K	Bierking	Tel. 070-271 80 00
E	Resista AB	Tel. 08-594 970 70
V	Emergoavis	Tel. 3716717530
W	Äl Infrastruktur AB	Tel. 070 505 00 00
L	Landskapslaget AB	Tel. 08-442 48 20

UTOMHUS	INTELL AV	UTOMHUSKÄNSLNING
13020	AH	MIN
DATUM	2014.11.10	SKANSKA
NYBYGGNAD FLEKTBOSTADSHUS	Wais Nordlund	
PLAN 4 (2 TR), TRH 7		

Kraft och belysningsystem



SKANSKA	NUMMER	BET
A1:150	E-63-1-2407	A3:100