

ANVISNINGAR

- DAR EJ ANNAT ANGES FÖRLAGGS
- SPILLVATTENLEDNINGAR MED 10 PROMILLES FALL.
- ENTREPRENADGRÄNS ÄR HUSLIV.
- SAMTLIGA BLANDARE FÖRSES MED FÖRÄVSTÄNGNINGSENTILER.
- AVLOPPSRÖR S1-32 I DIM 110 GENOM BETONGBJÄLKLAG OCH BRANDAVSKILJANDE VÄGG FÖRSES MED BRANDTAPE.
- VATTENRÖR KV1-38, VV1-38, VVC1-38 GENOM BETONGBJÄLKLAG OCH BRANDAVSKILJANDE VÄGG FÖRSES MED BRANDTAPE.

DIMENSIONER PÅ ANSLUTNINGSLÄDNINGAR:

| APPARAT | KV | VV | SV | VS |
|---------|----|----|--------|----|
| VK | 12 | | 110 | |
| TS | 12 | 12 | 75 | |
| DBBL | 15 | 15 | 75 | |
| GB | | | UTLOPP | |
| UB | 15 | 15 | 75 | |
| TV | 15 | | | |
| VUK | 15 | | | |
| DUBL | 15 | 15 | | |
| BKBL | 15 | 15 | | |
| SPBL | 15 | 15 | | |

RADIATOR (DÄR EJ ANNAT ANGES) 12

RÖRMATERIAL

EXEMPEL VS1-21-22

VS1 ÄNGER MEDIA I RÖRLEDNING, 21 ÄNGER MATERIAL DÄR

- FÖRSTA SIFFRAN ÄR RÖRMATERIAL.
- ANDRA SIFFRAN ÄR ETT LÖPNUMMER FÖR OLIKA TYPER INOM MATERIALOMRÅDET

22 ÄNGER RÖRDIMENSION

MEDIA

VP1 VARME PRIMÄR 60°C

VS1 VARME SEKUNDÄR

RAD 55-40°C

VENT 50-30 C

KV1 KALLVATTEN

VV1 VARMVATTEN 55°C

VVC1 VARMVATTEN CIRCULATION

S1 SPILLVATTEN

MATERIAL

1X - STÅLRÖR

11 STÅLRÖR ENL SS326 ELLER HANDELSTUBER

PÅ FÄRRVARME PRIMÄR STÅLTUBER ENL SS1887 ELLER 1878

14 ELFORZINKADE STÅLRÖR TYP MAPRESS

2X - KOPPARRÖR

21 HÄRDA KOPPARRÖR ENL SS1889 ELLER SS1890

22 KOPPARRÖR TYP PRISOLRÖR

23 KOPPARRÖR TYP PLUSPRISOLRÖR

24 FÖRKROMADE KOPPARRÖR

3X - PLÄSTRÖR

31 DAG OCH SPILLVATTENRÖR AV PP

32 DAG OCH SPILLVATTENRÖR, LJUDDÄMPADE TYP RAUPIANO

33 PEX TYP RÖR I RÖR ISOLERADE

34 PEM-SLANG PN10

35 PEX RÖR I RÖR ISOLERADE

36 ALUPEX RÖR I RÖR, ISOLERADE

37 ALUPEX RÖR I RÖR, ISOLERADE

38 ALUPEX HÄRDA RÖR ISOLERADE MED RÖRSKÅL

4X - GJUTJÄRNSRÖR


41 SPILLVATTENRÖR TYP MA

5X - ROSTFRIA RÖR

51 SPILLVATTENRÖR ROSTFRIA TYP BLUCHER ELLER LIKVÄRDIGT.

| BET | ANT | ÄNDRINGEN | AVSER | SIGN | DATUM |
|-----|-----|-----------|-------|------|-------|
|-----|-----|-----------|-------|------|-------|

RELATIONSHANDLING

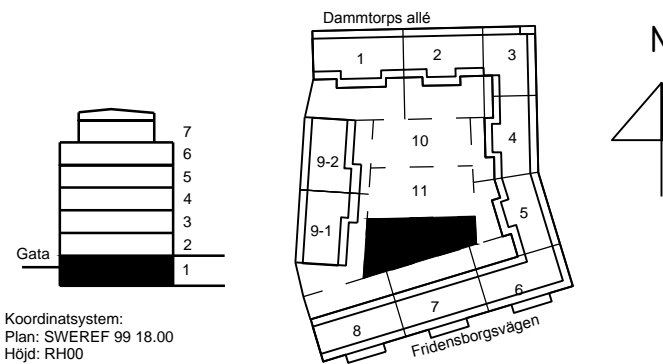

Kv. Liljekonvaljen

JÄRVASTADEN, SOLNA

SKANSKA

| | | |
|---|---------------------|--------------------|
| A | Skanska Teknik | Tel. 010-448 00 00 |
| K | Bjerkning | Tel. 010-211 80 00 |
| E | Resista AB | Tel. 08-594 970 70 |
| V | Energoväts | Tel. +37167112350 |
| W | ÄF Infrastruktur AB | Tel. 010 505 00 00 |
| L | Landskapslaget AB | Tel. 08-442 48 20 |

| | | |
|------------|------------|------------------|
| UPPDRAG NR | RTAD AV | UPPDRAGSANSVARIG |
| 587931 | PFN | OLH |
| DATUM | GODKÄND AV | |
| 2016-02-15 | | |

NYBYGGNAD FLERBOSTADSHUS

RÖRSYSTEM

PLAN 1

GARAGE

| | | |
|--------|-------------|-----|
| SKALA | NUMMER | BET |
| A1:150 | V-50-1-0112 | |
| A3:100 | | |

METER

