


RITNING GÄLLER:  
PLAN 3: +26,90 LGH.NR. 1331, 1332, 1333  
PLAN 4: +29,67 LGH.NR. 1341, 1342, 1343  
PLAN 5: +32,44 LGH.NR. 1351, 1352, 1353  
PLAN 6: +35,21 LGH.NR. 1361, 1362, 1363

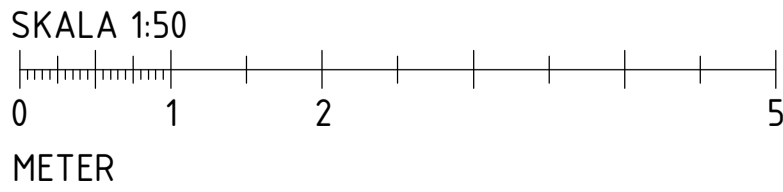

## FÖRKLARINGAR

ALLA MÅTT ANGES I MILLIMETER

- BRANDCELLSGRÄNS EI60
  - BRANDCELLSGRÄNS EI30
  - BRANDCELLSGRÄNS EI15
  - TILLVAL
- xxx PARKERINGSPLATS NR xxx  
BV BRANDGASVENTILATION  
GB GOLVBRUNN ENL. VS  
KL/A KODLÅSARE/ARMBÅGSKONTAKT ENL. EL  
CENTRUM 800 MM ÖVER MARK/GOLV  
IL INSPEKTIONSLUCKA  
MCxx MOTORCYKELPLATS NR xx  
PG PUMPGRUP ENL. V OCH K  
RL RÖKLUCKA  
SR STUPRÖR  
TL TAKLUCKA  
U01 osv UNDERTAK, SE FÖRESKRIFTER  
V SCHAKT FÖR VENTILATION  
VL VINDSLUCKA  
VS SCHAKT FÖR RÖRINSTALLATIONER  
UL UPPSTIGNINGSLUCKA

## FÖRESKRIFTER

FÖR HÅLTAGNING, SE ÄVEN K, VVS- OCH ELHANDLINGAR.  
REGLAR I VÄGG ANPASSAS TILL INSTALLATIONS-GENOMFÖRNINGAR.  
FÖRSTÄRKNINGAR GÖRS I VÄGGAR FÖR MONTAGE AV  
INREDNINGSENHETER OCH VÄGGHÄNGD UTRUSTNING.

SCHAKT IGENGJUTES I BJÄLKLAG I SAMMA KLASS SOM  
BJÄLKLAGET.

- UNDERTAK:
- U1 600x600x18. DIKTMONTAGE. KANT B. LIMMAS. VITA, KLASS C (TRAPPHUS)
  - U2 150 MM MINULL ENL. K (GARAGE)
  - U3 100 MM MINULL - RANDISOLERING (GARAGE)
  - U4 FAST GIPSUNDERTAK, EI60, 2x12,5 GIPS PÅ REGLAR

UNDERTAK I TRAPPHUS PLAN 2 OCH UPPÅT - SE  
TRAPPHUSRITNINGAR A-43.4-021 OSV.  
UNDERTAK I LOKALER - SE A-43.1-2601 OSV.

## HÄNVISNINGAR

DETALJER - SE A-42.6-001 osv, A-43.6-001 osv  
FÖNSTER OCH FÖNSTERDÖRRAR - SE A-42.4-001 M.F.L.  
ENTRÉPARTIER - SE A-42.4-011  
DÖRRAR - SE A-43.4-001 OSV.  
VÄGGTYPER - SE A-43.5-001  
KONTRASTMARKERINGAR I TRAPPHUS - SE A-43.4-021 osv.

BET	ÄNDRINGEN AVSER	DATUM	SIGN																														
<h3>RELATIONSHANDLING</h3> <div><p>Kv. Liljekonvaljen JÄRVASTADEN, SOLNA</p></div> <div></div> <table><tr><td>A</td><td>Skanska Teknik</td><td>tel. 010-44 80 000</td></tr><tr><td>K</td><td>Björking</td><td>tel. 010-211 80 00</td></tr><tr><td>E</td><td>Resista AB</td><td>tel. 08-594 97070</td></tr><tr><td>L</td><td>Landskapslaget AB</td><td>tel. 08-442 48 20</td></tr><tr><td>V</td><td>Energoavats</td><td>tel. +3761 7112350</td></tr><tr><td>w</td><td>ÅF Infrastruktur</td><td>tel. 010-505 00 00</td></tr></table> <table><tr><td>UPPRAG NR 141302</td><td>RITAD/KONSTR. AV UCB/HA</td><td>HANDLÄGGARE U-C Bejtoft</td></tr><tr><td colspan="3">DATUM 2016-02-15</td></tr><tr><td colspan="3">ANSVARIG Ulla-Carin Bejtoft</td></tr></table> <p>NYBYGGNATION FLERBOSTADSHUS TRAPPHUS 3, PLAN 3-6 (1-4 TR) Mått och littera</p> <table><tr><td>SKALA A1 1:50 A2 1:100</td><td>NUMMER A-40.1-1303</td><td>BET</td></tr>