


XREFS: K:\Uppdrag_1_navet\13022880\K\RH\Modell\K-20-0-0002.dwg
\\bj\supp\3\DATA\Uppdrag_1_navet\13022880\K\Modell\Section-Trappauppl11lgården.dwg

© BJERKING AB

DET 1

1:10 - SNITT GENOM RAMP OCH TRAPPA

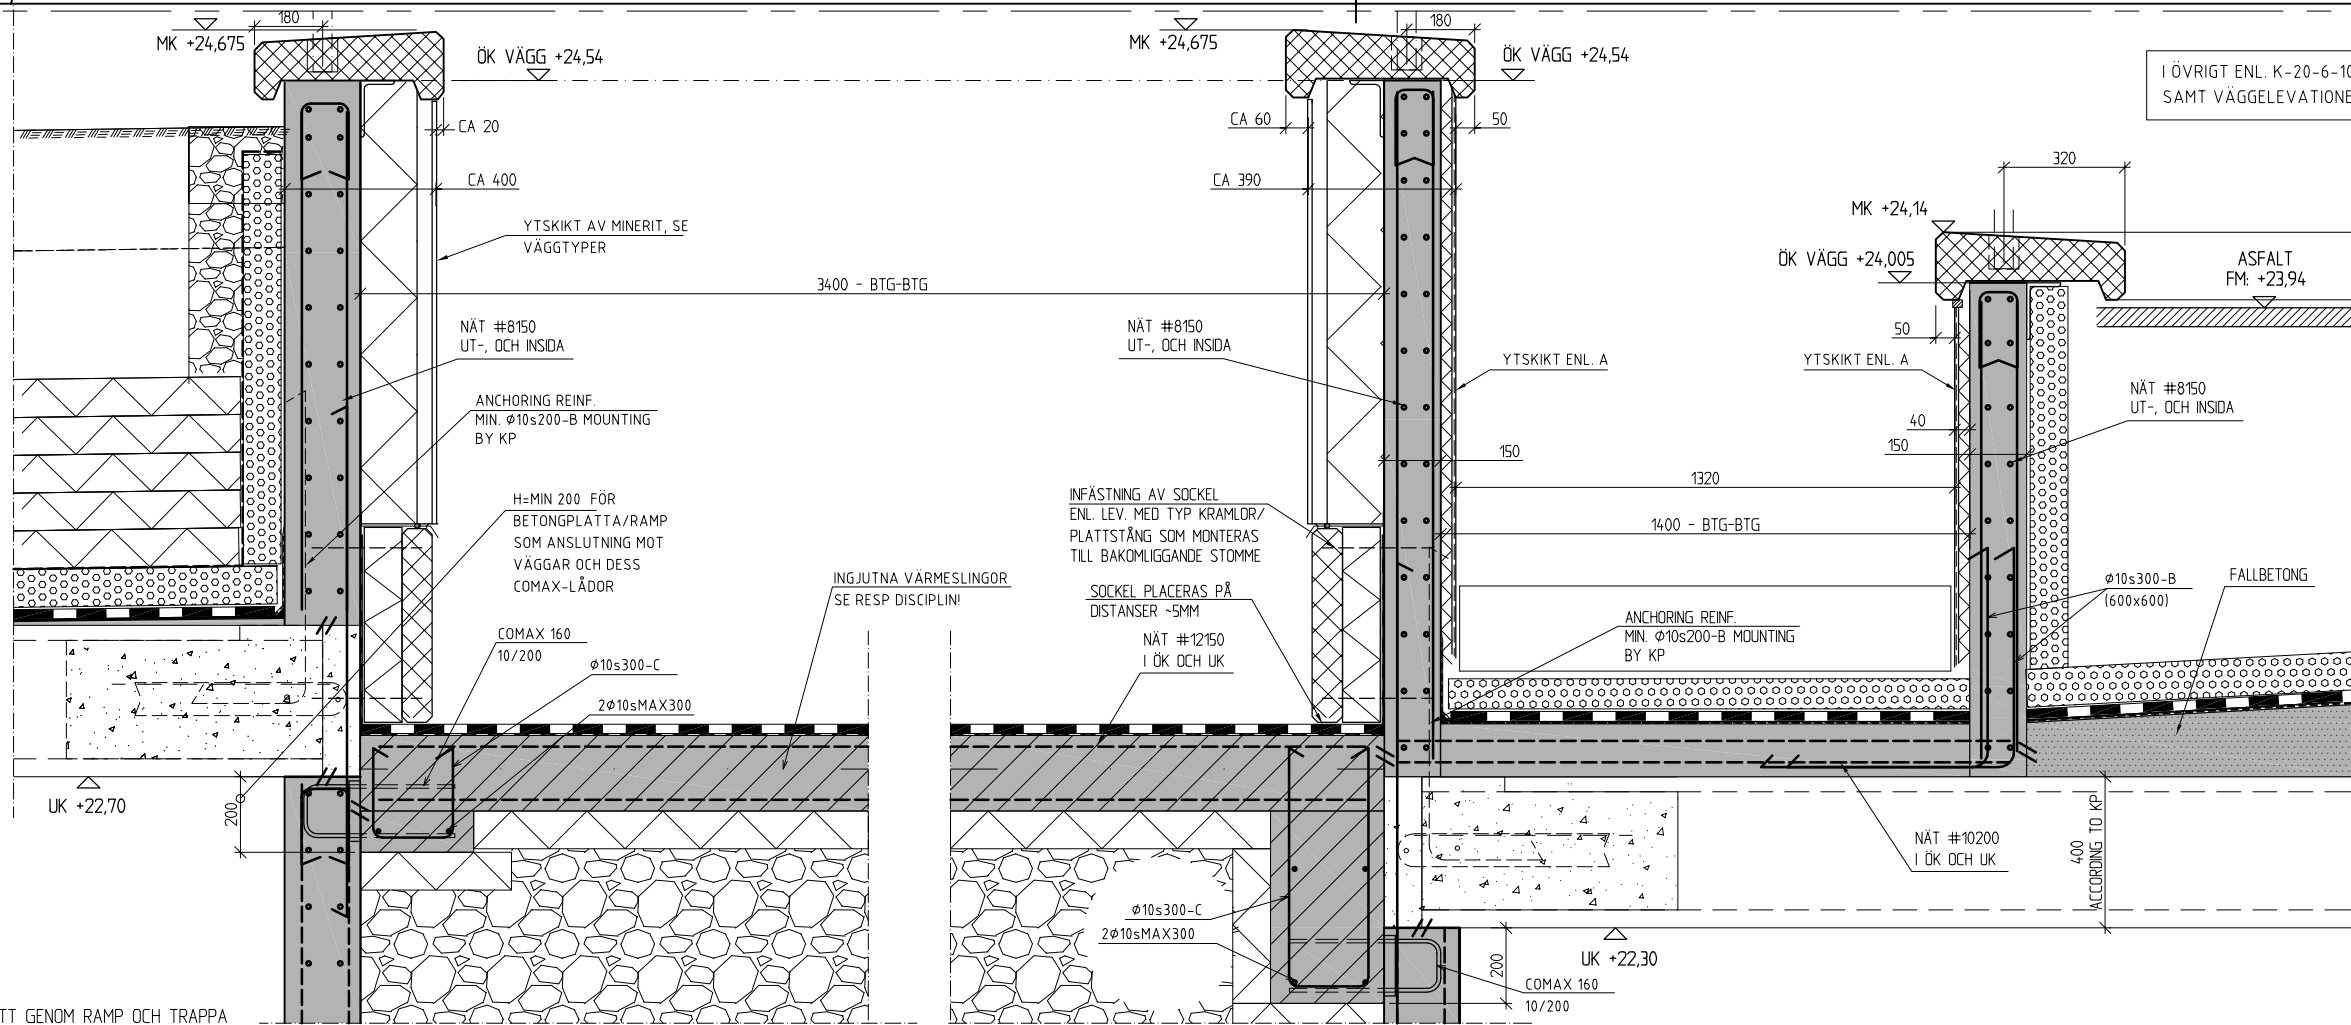

I ÖVRIGT ENL. K-20-6-1001
SAMT VÄGGELEVATIONER

FÖRESKRIFTER

ALLMÄNNA FÖRESKRIFTER
SE RITNING K-01-0-0000.

SE ARBETSANVISNINGAR FÖR STÖ FASAD-
SYSTEM

FÖRKLARINGAR

BETECKNINGAR MM ENL
BYGGHANDLINGAR 90

ALLA MÅTT I [mm]

HÖJDER I [m]

FG AVSER FÄRDIGT GOLV.
UK AVSER UNDERKANT BTG.


- BETONG, PREFAB
- BETONG
- VATTENTÄT BETONG
- FOGGJUTNING PREFAB
- FALLBETONG
- MIN ULL
- CELLPLAST
- ISODRÄN (EL. LIKV.)
- TÄTSKIKT
- GEOTEXTIL

HÄNVISNINGAR

VÄGGTYPER K-20-6-0002
BJÄLKLAGSTYPER: K-20-6-0003


DET 2

1:10 - ANSLUTNING GARAGERAMP GÅRDSBJÄLKLAG

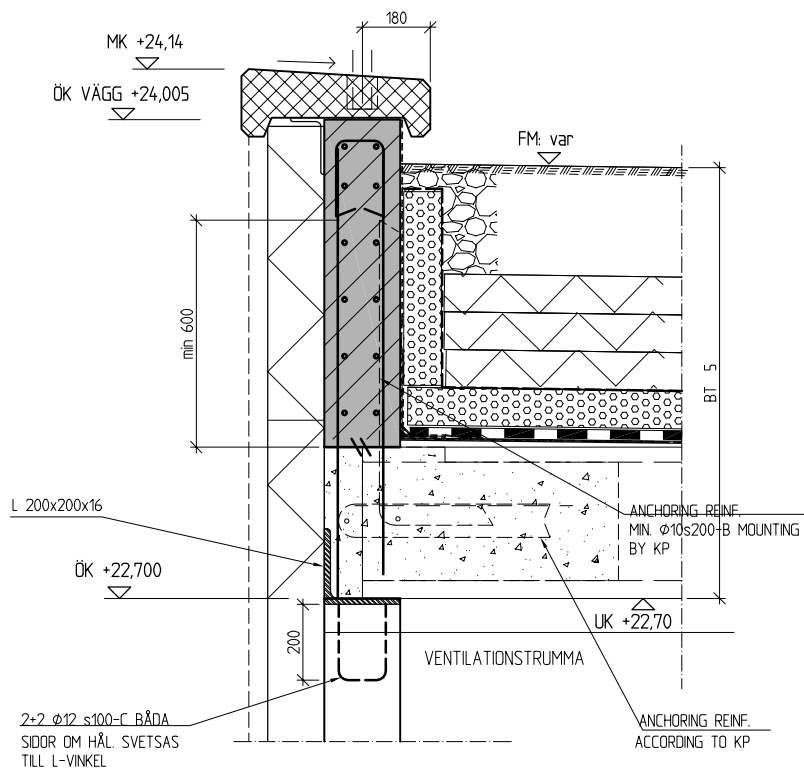


DET 3

1:10 - ANSLUTNING RAMP - KÄLLARVÄGG.

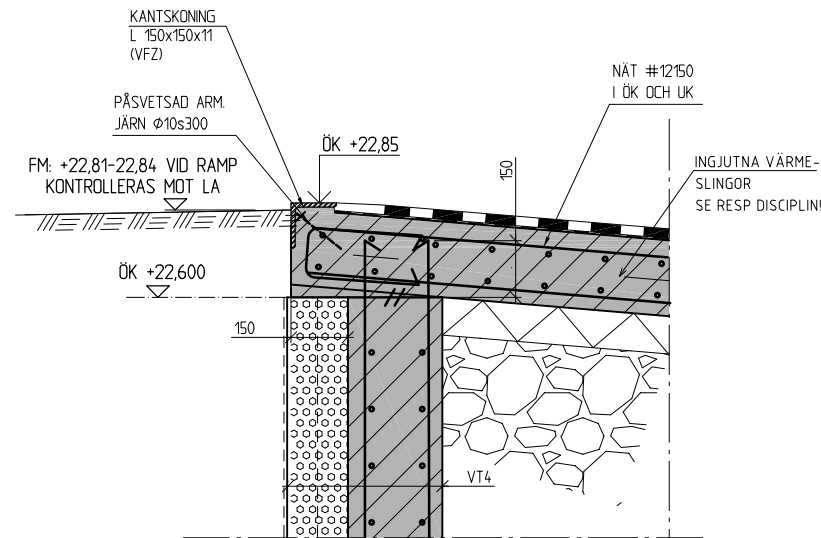


DET 4:1

1:5 - ANSLUTNING DÖRR I FASAD MOT GÅRD

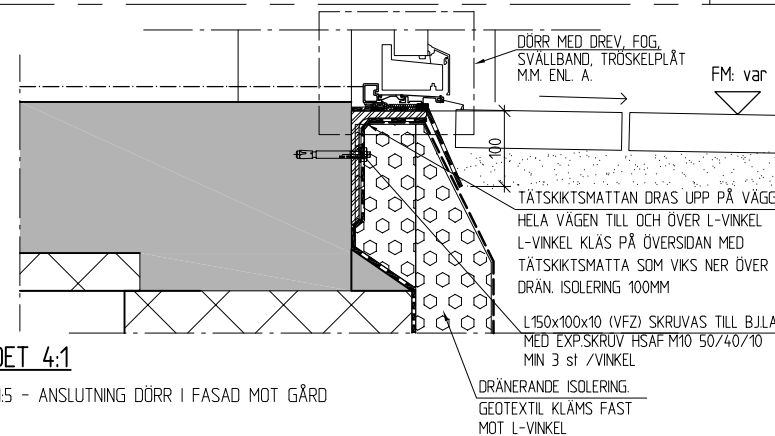

DET 4:2

1:10 - ANSLUTNING DÖRR I FASAD MOT GATA

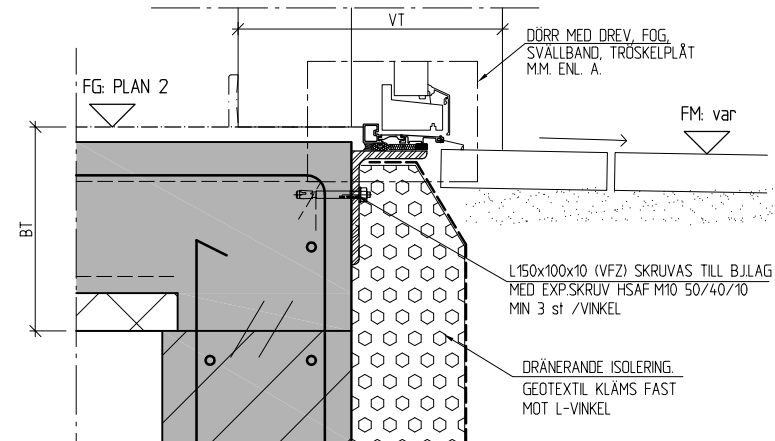

BET	ANT	ÄNDRINGEN AVSER	SIGN	DATUM
RELATIONSHANDLING				
<div><div><div>Dammtorps allé</div><div><div><div>1</div><div>2</div><div>3</div><div>4</div><div>5</div><div>6</div><div>7</div><div>8</div><div>9</div><div>10</div><div>11</div><div>12</div></div></div><div>Flömskårgatan</div></div><div><div>N</div><div></div></div></div> <div>Företagshuset Plats: SVENSKAREF 00 18.00 Höjd: 9000</div>				
Kv. Liljekonvaljen JÄRVASTADEN, SOLNA				
SKANSKA				
	A	Skanska Teknik	Tel. 010-448 00 00	
	K	Björking	Tel. 010-211 80 00	
	E	Resista AB	Tel. 08-594 970 70	
	V	Energavals	Tel. +37167112350	
	W	ÄF Infrastruktur AB	Tel. 010 505 00 00	
	L	Landskapslag AB	Tel. 08-442 48 20	
UPPDRAG NR 13022880 RITAD AV M.J.N. UPPDRAGSANSVARE M.J.N.				
DATUM 2016-02-15 GODKÄND AV M.J.N.				
NYBYGGNAD FLERBOSTADSHUS				
STOMDETALJER STOMKOMPLETTERING				
SKALA A1: 1:10 A3: 1:20				
NUMMER K-20-6-1002				
I BET				

LAGER:

PLG: 2016-02-08, 15:13, K:\UPPDRAG_1_NAVET\13022880\K\RH\RTDEF-K-20-6-1002.DWG, 101