

FÖRKLARINGAR

LB01-FTX 1- 500 x 500-B-13- Y-41

| | | | | | | | | | | | | |
|--------|-------|----------|-----------------|-----------------|-----------------|-----------------|-----------|-----------|-----------|---------|-------------|-----|
| SYSTEM | MEDIE | MATERIAL | DIMENSION CIRK. | DIMENSION REKT. | DIMENSION CIRK. | DIMENSION REKT. | ISOLERING | TYP BV/KL | ISOLERING | SPECIAL | YTBEKLÄDNAD | TYP |
|--------|-------|----------|-----------------|-----------------|-----------------|-----------------|-----------|-----------|-----------|---------|-------------|-----|

SYSTEM
LB01-FTX-HUS1 LUFTBEHANDLINGSAGGREGAT
LB02-FTX-HUS2 LUFTBEHANDLINGSAGGREGAT
LB03-FTX-HUS3 LUFTBEHANDLINGSAGGREGAT
LB04-FX-HUS2 (LOA1) LUFTBEHANDLINGSAGGREGAT
LB05-FTX-HUS2 (LOA2) LUFTBEHANDLINGSAGGREGAT
FF01-HUS1- FRÄNLUFTSFLÄKT NR.01
FF02-HUS1- FRÄNLUFTSFLÄKT NR.02
FF03-HUS1- FRÄNLUFTSFLÄKT NR.03
FF04-HUS2- FRÄNLUFTSFLÄKT NR.04
FF05-HUS2- FRÄNLUFTSFLÄKT NR.05
FF06-HUS2- FRÄNLUFTSFLÄKT NR.06
FF07-GARAGE CO2- FRÄNLUFTSFLÄKT NR.07

MEDIE
F - FRÄNLUFT
A - AVLUF
U - UTELUFT
T - TILLUFT

MATERIAL
1-FÖRZINKAD PLÅT
2-

ISOLERING
B11-BRAND EI15
B13-BRAND EI30
B16-BRAND EI60
K25-KONDENS 50mm
V17-VÄRME 70mm


YTBEKLÄDNAD
Y-

SAKVAROR
SP1-INJUSTERINGSSPJÄLL-FLAKTWOODS-IRIS
SP2-INJUSTERINGSSPJÄLL-REKTANGULÄR
SP3-M-AVSTÄNGNINGSSPJÄLL M.MOTOR
BS1-BRANDSPJÄLL HAGAB BACIC 1
BS2-FALKT WOODS ETPR-E-03-1 (24V AC/DC)
BS3-WELAND
LD1-CIRK. LJUDDÄMPARE-LINDAB SLCU100-1200
LD2-CIRK. LJUDDÄMPARE-LINDAB SLCU100-900
LD3-REKT. LJUDDÄMPARE-LINDAB
RL1-RENSLUCKA-CIRCULAR PLUG
RL2-RENSLUCKA-REKTANGULÄR PLUG
RL3-RENSLUCKA-CIRCULAR SIDE
RL4-RENSLUCKA-REKTANGULÄR SIDE
TD1-TILLUFTSDON-FLAKTWOODS-KTI
TD2-TILLUFTSDON-HALTON-FLE
TD3-TILLUFTSDON-FLAKT WOODS-KE
TD4-TILLUFTSDON-LINDAB-LKA
FD1-FRÄNLUFTSDON-FLAKTWOODS-KSO
AD1-AVLUF TAKHUV-BEVENT RASCH-BRIH-xxx
AD2-AVLUF GRILLE-FLAKT WOODS-RIS
UD1-UTELUFT TAKHUV BEVENT RASCH-BRFH-xxx
UD2-AVLUF GRILLE-FLAKT WOODS-RIS

Isolerade på synliga kanaler vara skall försedd med ytskikt av aluminiumfolie. Skall häftas och tejpas med alu-tejp.
Renslucor enligt stormästarens anvisningar.

| | | | |
|-----|-----------------|-------|------|
| BET | ÄNDRINGEN AVSER | DATUM | SIGN |
|-----|-----------------|-------|------|

RELATIONSHANDLING

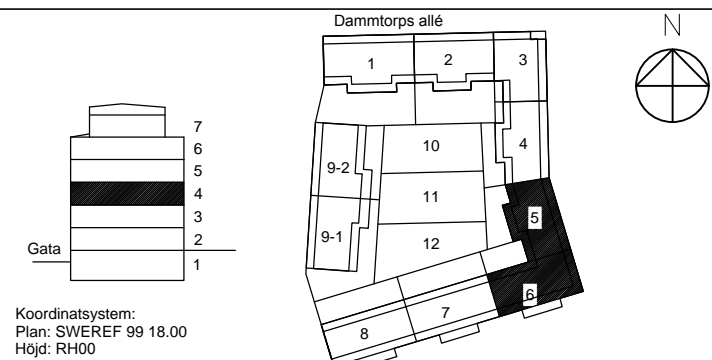

Kv. Liljekonvaljen
JÄRVASTADEN, SOLNA

SKANSKA

| | | |
|---|-------------------|----------------------|
| A | SKANSKA TEKNIK | Tel. 010-448 13 29 |
| K | BJERKING | Tel. 010-211 80 00 |
| E | RESISTA AB | Tel. 08-594 97070 |
| L | LANDSKAPSLAGET AB | Tel. 08-442 48 20 |
| V | ENERGOAVOTS | Tel. +371 671 123 50 |

| | | |
|------------|------------------|--------------------|
| W | AF INFRASTRUKTUR | Tel. 010-505 00 00 |
| OPPDRAK NR | RITAD/KONSTR. AV | HANDLAGARE |
| 141302 | Emis Kauzens | Māris Makevics |
| DATUM | ANSVARIG | |
| 2016-01-29 | Dainis Ziliis | |

NYBYGGNAD FLERBOSTADSHUS
TRAPPHUS 5-6, PLAN 4
LUFTBEHANDLING

| | | |
|---------------------|-------------|-----|
| SKALA | NUMMER | BET |
| A1 1:50 A3 1:100 | V 57.1-2405 | |