

FÖRKLARINGAR
ALLA MÄTT ANGES I MILLIMETER


FÖRESKRIFTER

UNDERTAK: HÖJD FRÅN FÄRDIGT GOLV TILL UNDERKANT ENL. PLANRITNING, ALT ANGES PLUSHÖJD TILL UNDERKANT

- U1 600x600x18. DIKTMONTAGE. KANT B. LIMMAS. VITA, KLASS C (TRAPPHUS)
U2 150 MM MINULL ENL. K (GARAGE)
U3 100 MM MINULL - RANDISOLERING (GARAGE)
U4 FAST GIPSUNDERTAK, E160, 2x12,5 GIPS PÅ REGLAR
U5a FAST GIPSUNDERTAK, NEDPENDLAT. 45 PRIMÄRREGEL MAX s 1200, AP25 AKUSTIKPROFIL SEKUNDÄRREGEL MAX s 600, 45 MM MINERALULL,
12 MM PLYFA, 12,5 MM GIPS (LJUDTAK LOKALER).
MONTERAS MED FÄSTVINKLAR MELLAN PRIMÄRREGEL OCH BJÄLKLAG. INFÄSTNING MED SPIKEXPANDER TYP FISCHER FNA II 6x30 MED c/c MAX 600 mm
OBS! MAX BORRDJUP I BJÄLKLAG 40 MM!
U5b LIKA U5a FAST MED 12 MM MINERIT I STÄLLET FÖR GIPS. (LJUDTAK SOPRUM LOKALER).
U6 ROCKFON TROPIC EL. LKIV., 600x600x15, I BÄRVERK, KANT A. VIT. NEDPENDLAT (LOKALER)
U7 600x600x18. NEDPENDLAT I BÄRVERK. KANT A. VITA (ENTRÉER)

HÄNVISNINGAR

PLANRITNINGAR - SE A-40.1-1101 M.F.L.

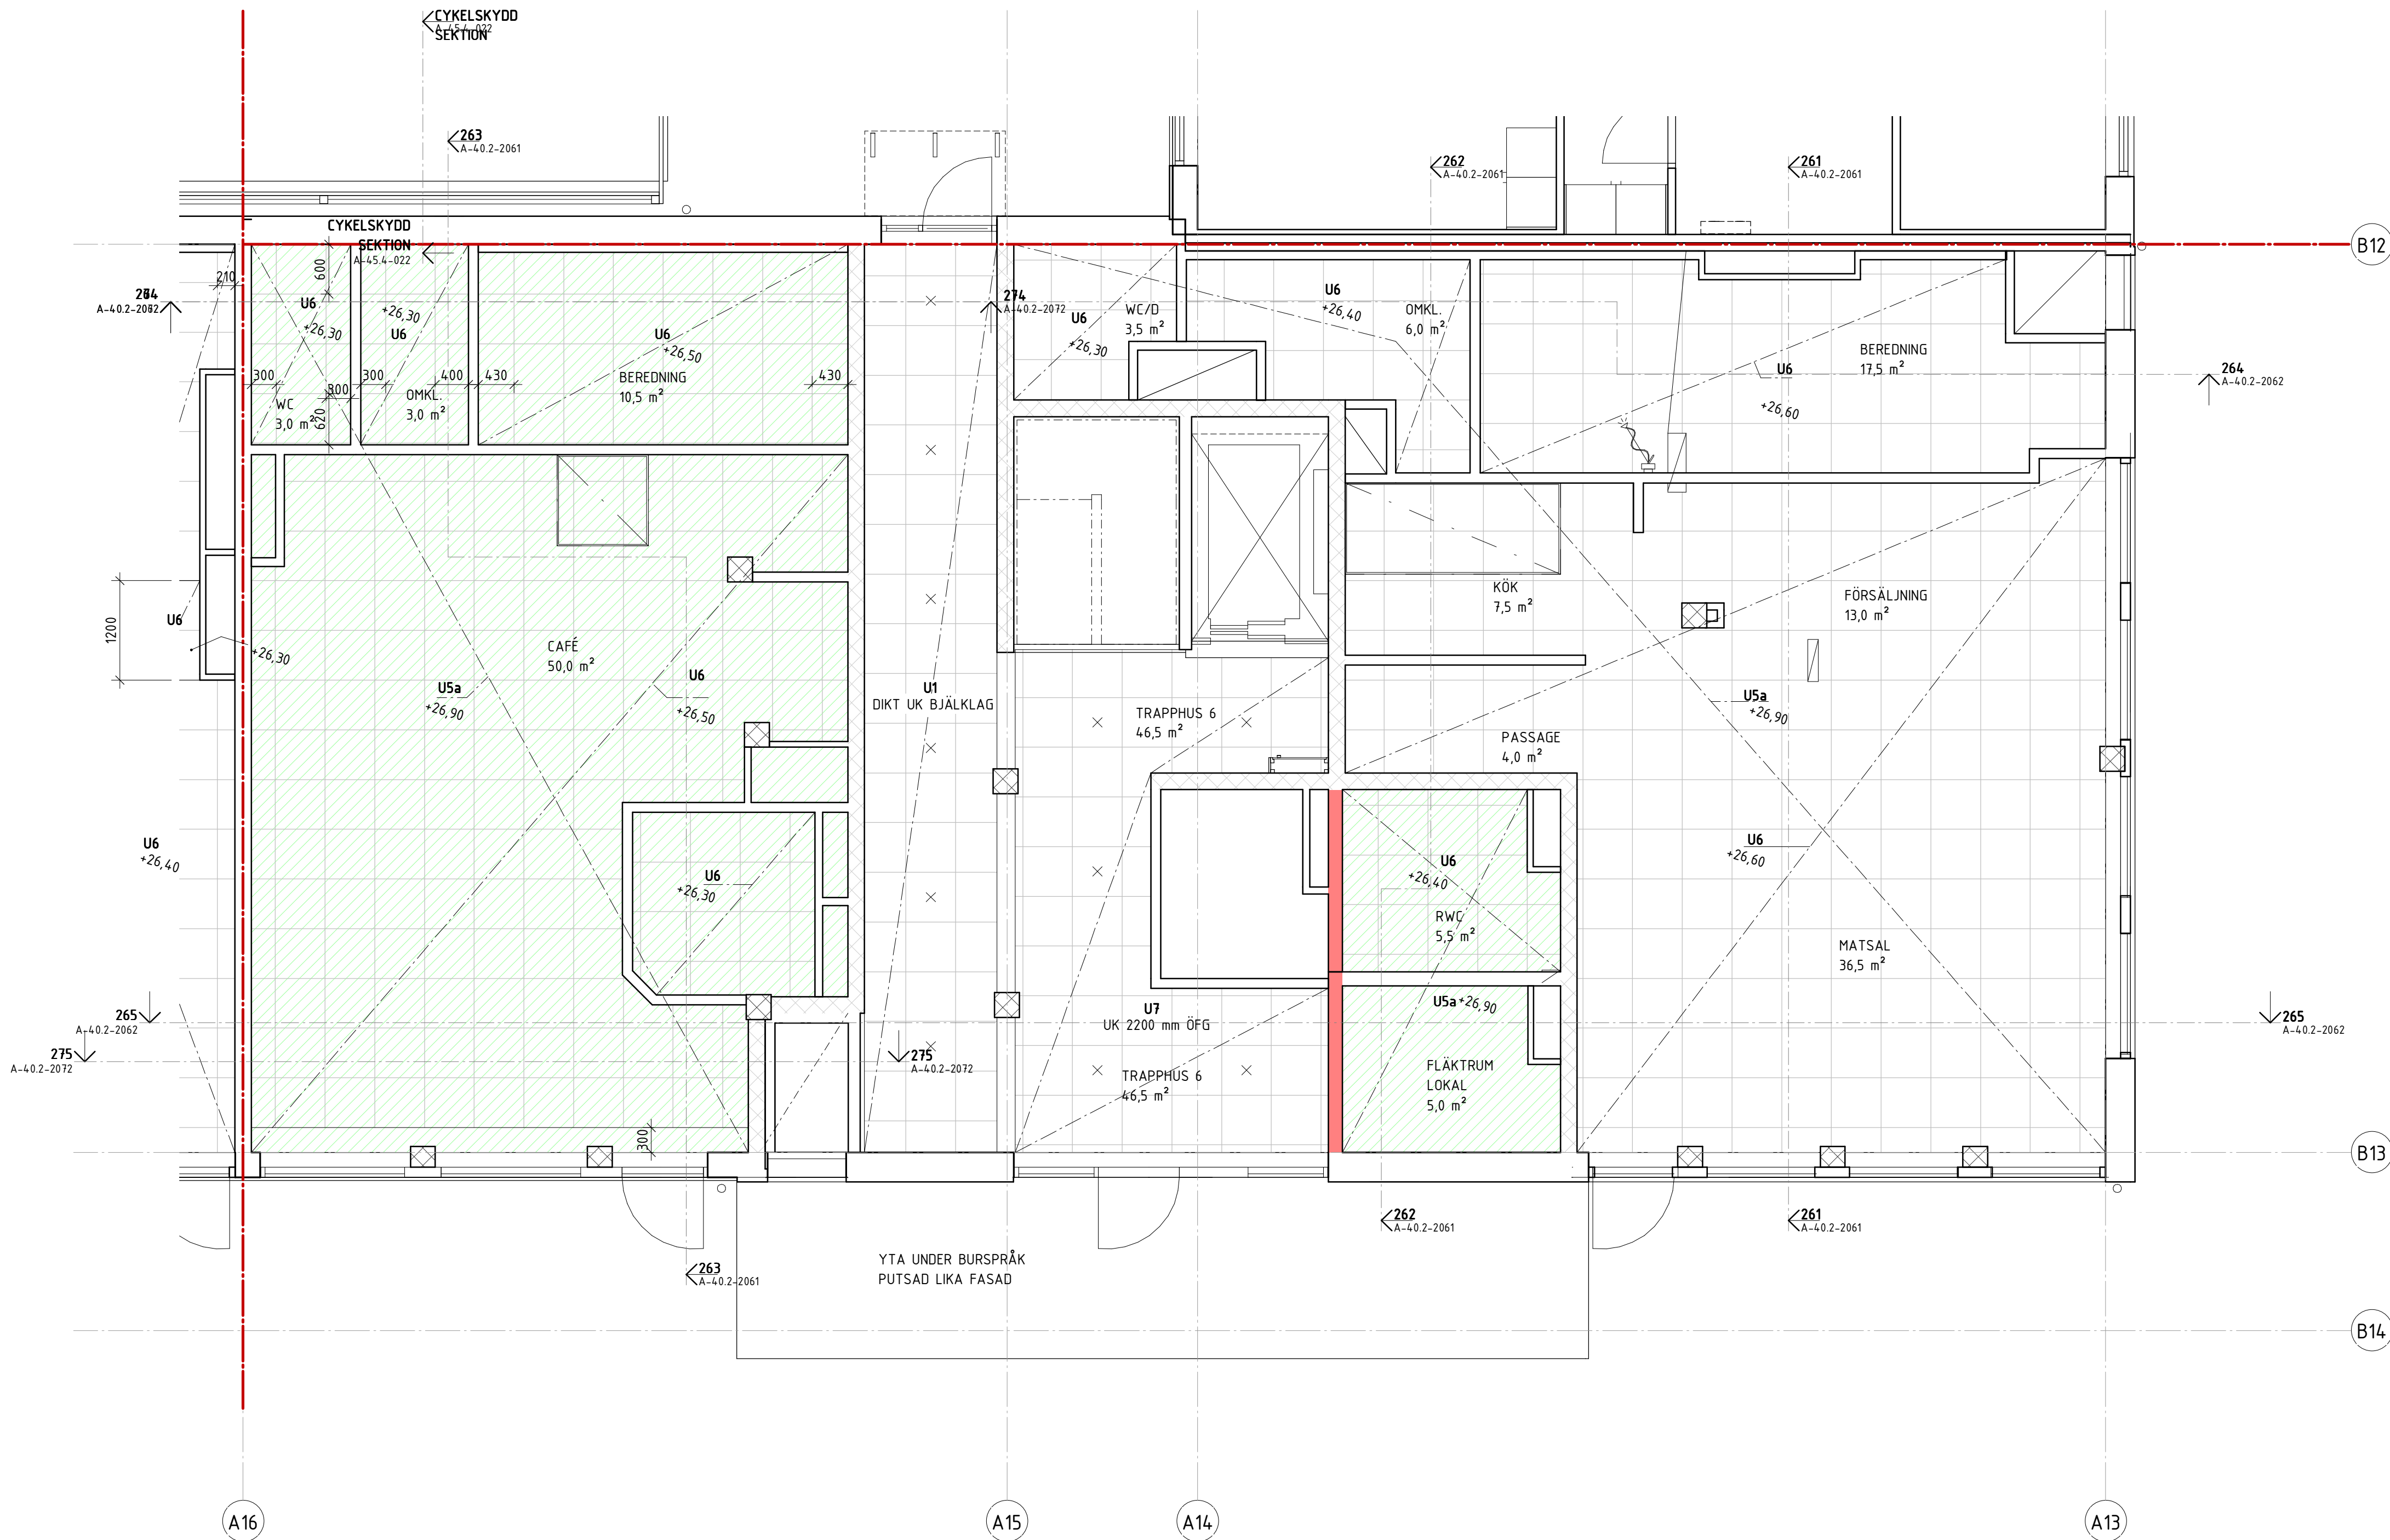

BET	ÄNDRINGEN AVSER	DATUM	SIGN
RELATIONSHANDLING			
Kv. Liljekonvaljen JÄRVASTADEN, SOLNA			
SKANSKA			
X	A Skanska Teknik	tel. 010-44 80 000	
K	Björking	tel. 010-211 80 00	
E	Resista AB	tel. 08-594 97070	
L	Landskapslaget AB	tel. 08-442 48 20	
V	Energoavats	tel. +3761 7112350	
w	ÅF Infrastruktur	tel. 010-505 00 00	
UPPDRAG NR	141302	RITAD/KONSTR. AV	UCB
DATUM	2016-02-15	ANSVARIG	Ulla-Carin Bejtoft
NYBYGGNATION FLERBOSTADSHUS HUS 2, PLAN 2 (ENTRÉ), TRH 6 UNDERTAK			
SKALA	1:50	NUMMER	A-43.1-2206
AS	1:100	BET	