



XREFS: ..\\model\\K-20-6-1008.dwg  
\\bjjeupf3\\DATA\\updrag\_i\_Navet\\13022880\\K\\Modell\\Section-trappaupptillgärden.dwg

© BJERKING AB

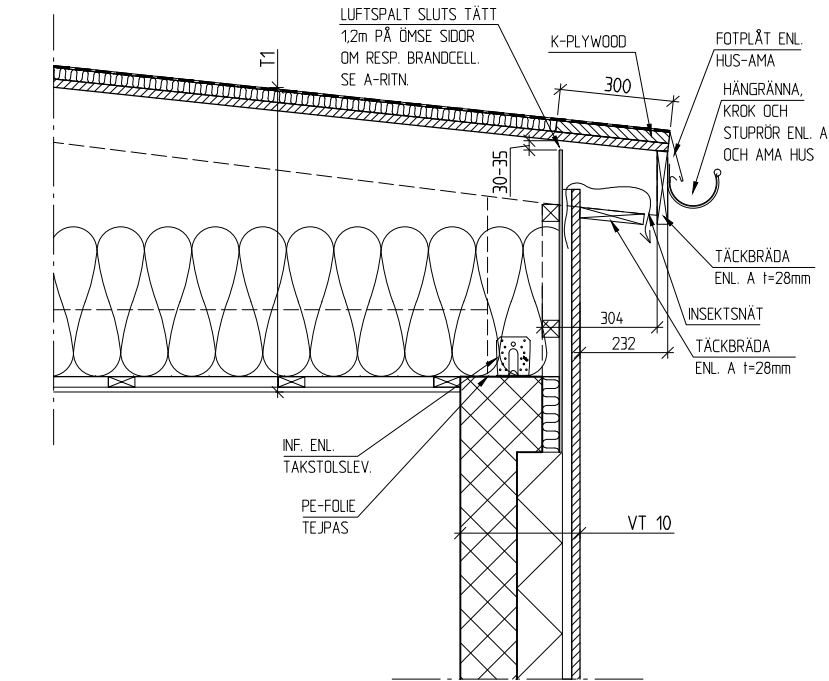


D7

1:10 PRINCIPDETALJ ANSL. PREFABVÄGG MOT TAK HUS 1-2

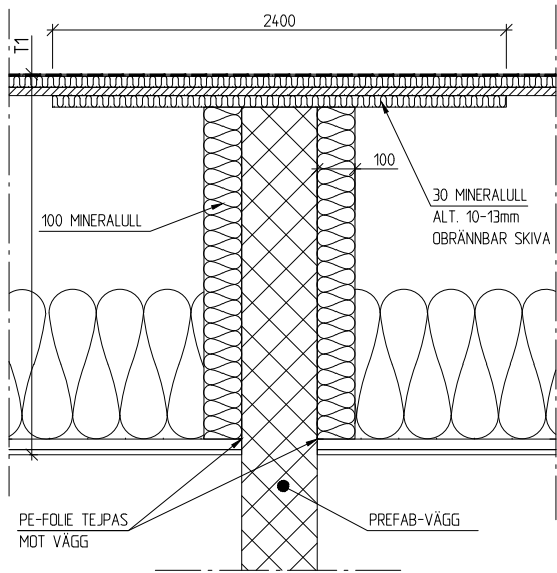


D9

1:10 PRINCIPDETALJ ANSL. PREFAB-MELLANVÄGG MOT TAK HUS 1-2

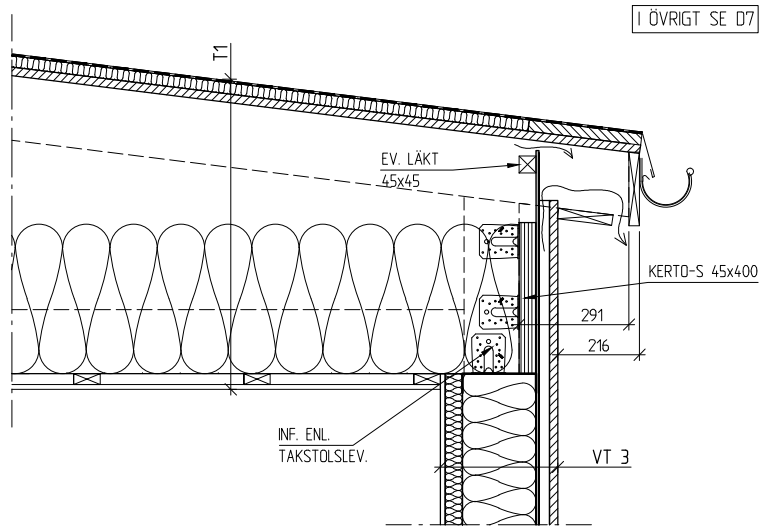


D8.1

1:10 PRINCIPDETALJ ANSL. REGELVÄGG MOT TAK HUS 1-2, LÅG TAKFOT.

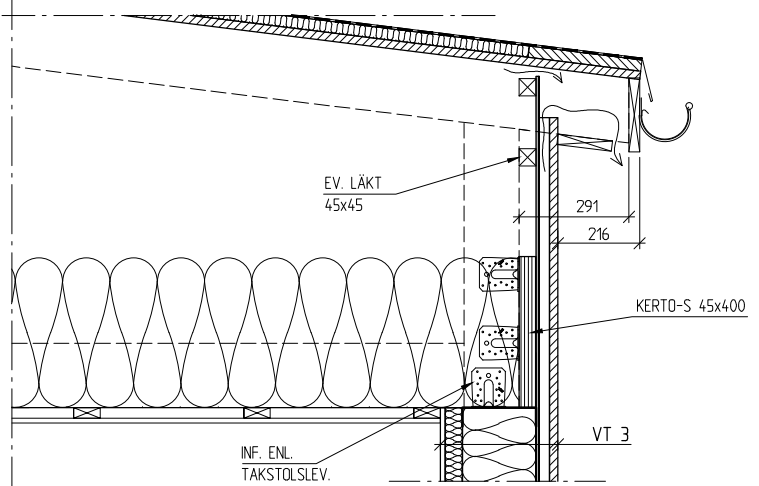


D8.1

1:10 PRINCIPDETALJ ANSL. REGELVÄGG MOT TAK HUS 1-, HÖG TAKFOT

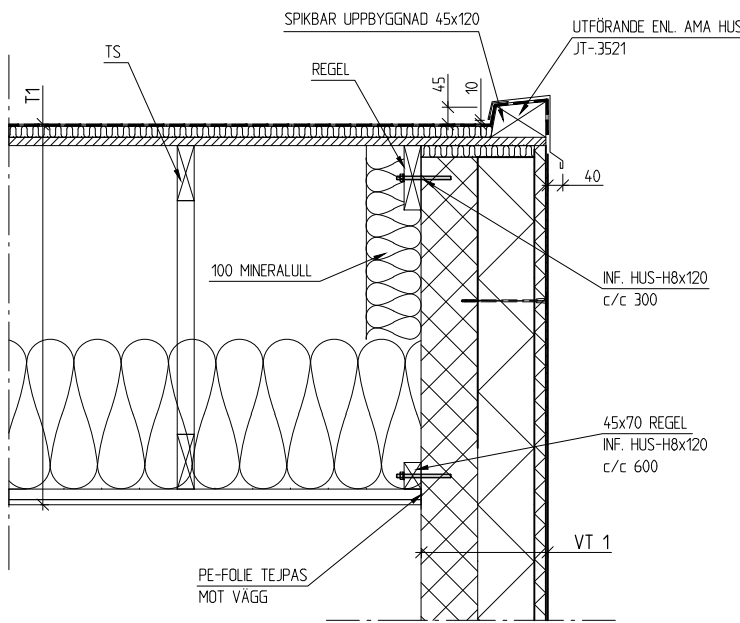

D10

1:10 PRINCIPDETALJ ANSL. PREFABVÄGG MOT TAK HUS 1-2 (GAVEL)

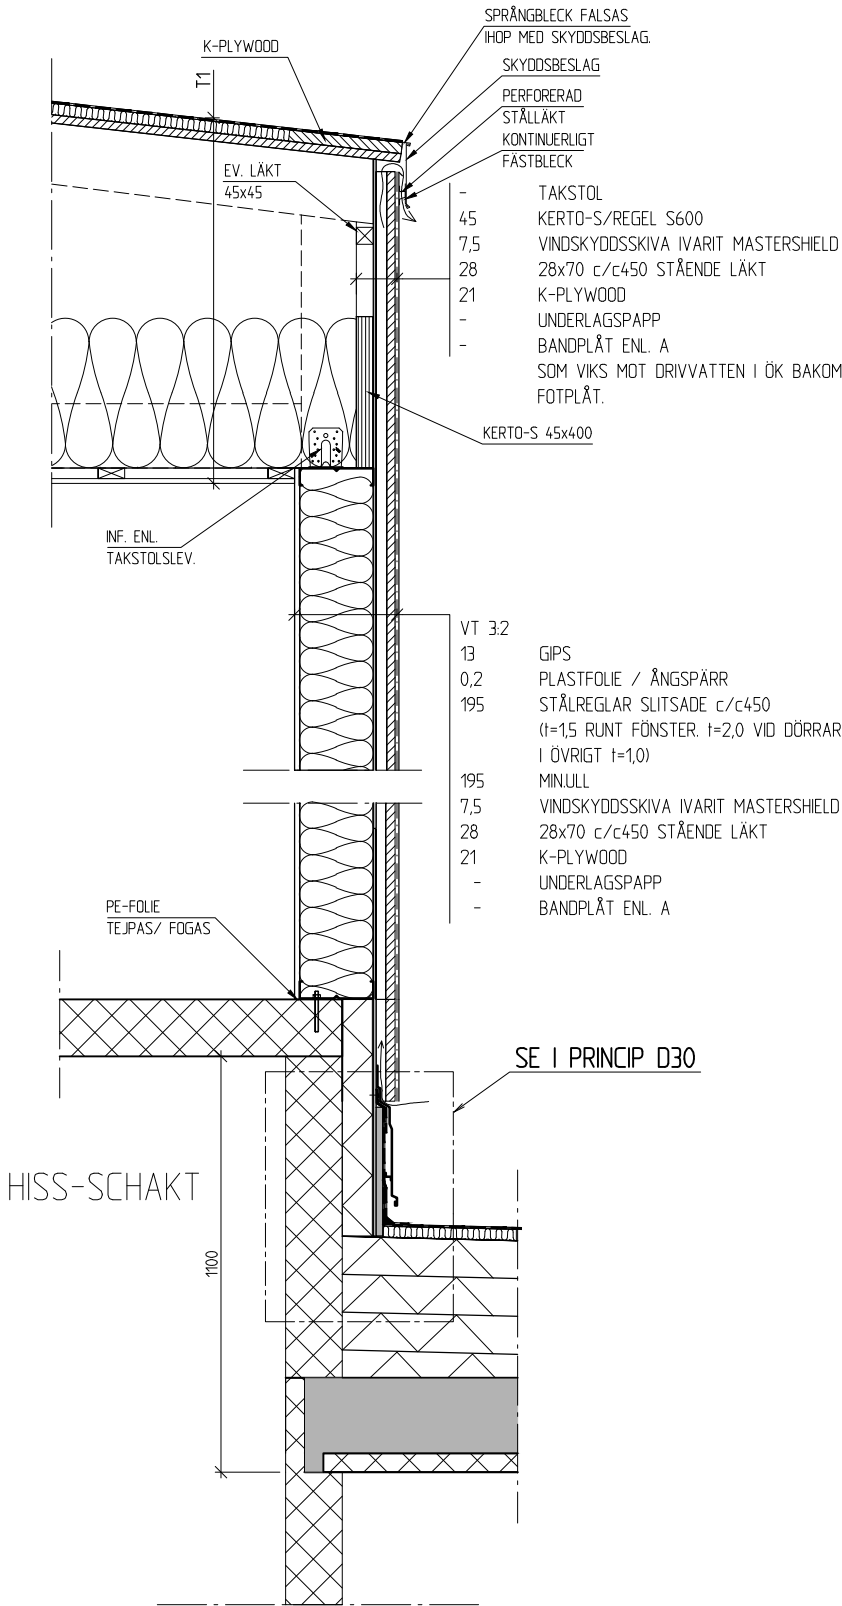

D11

1:10 PRINCIPDETALJ ANSL. HISSSTOPP MOT REGELVÄGG HUS 2

## FÖRESKRIFTER

ALLMÄNNA FÖRESKRIFTER  
SE RITNING K-01-0-0000.

SE ARBETSANVISNINGAR FÖR STÖ FASAD-SYSTEM

## FÖRKLARINGAR

BETECKNINGAR MM ENL.  
BYGGHANDLINGAR 90

ALLA MÅTT I (mm)

HÖJDER I (m)

FG AVSER FÄRDIGT GOLV.  
UK AVSER UNDERKANT BTG.


	BETONG, PREFAB
	BETONG
	MINULL
	HÅRD MINULLSBOARD
	PIR
	CELLPLAST
	TÄTSKIKT
	PE-FOLIE

## HÄNVISNINGAR

VÄGGTYPER	K-20-6-0002
BJÄLKLAGSTYPER:	K-20-6-0003
TAKTYPER:	K-20-6-0004

BET	ANT	ÄNDRINGEN AVSER	SIGN	DATUM
-----	-----	-----------------	------	-------

## RELATIONSHANDLING

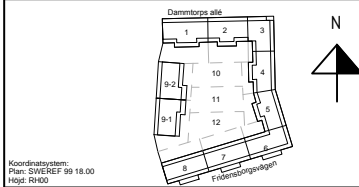

Koordinatssystem:  
Plan: SWEREF 99 18.00  
Höjd: RH00

Kv. Liljekonvaljen  
JÄRVASTADEN, SOLNA

**SKANSKA**

A Skanska Teknik	Tel. 010-448 00 00
K Björking	Tel. 010-211 80 00
E Resista AB	Tel. 08-594 970 70
V Energogavals	Tel. +37167112350
W AF Infrastruktur AB	Tel. 010 505 00 00
L Landskapslaget AB	Tel. 08-442 48 20

UPPDRAG NR 13022880	REVID AV MJN	UPPDRAGSANSVARS MJN
DATUM 2016-02-15	ODRAG AV MJN	

NYBYGGNAD FLERBOSTADSHUS

STOMDETALJER  
STOMKOMPLETTERING

SKALA A1: 1:10 A3: 1:20	NUMMER K-20-6-1008	I BET
-------------------------------	-----------------------	-------

LAGER:

PLÖ. 2016-02-04, 1356, K:\UPPDRAG\_L\NAVET\13022880\K\RH\RITEF-K-20-6-1008.DWG, gnt