


FÖRKLARINGAR

	OMRÅDE MED TUNNARE ISOLERING VID INDRAGEN FASAD	
1. PUTS	BRUTEN VIT	NCS S 1005-Y20R
2. PUTS	LJUSGUL	NCS S 2020-Y20R
3. PUTS	ORANGE	NCS S 3040-Y40R
4. PUTS	RÖD	NCS S 4040-Y70R
5. PUTS	GUL	NCS S 2030-Y20R
6. PUTS	VIT	NCS S 0502-Y
7. PUTS	LJUSGRÅ	NCS S 3502-Y
8. TRÅPANEL	OLJAD	
9. TRÅPANEL	LJUSGRÅ	NCS S 3502-Y
10. PARTIER	EK	
11. BANDTÄCKT PLÅT	MÖRKGRÅ	
12. DEKORTEGEL	MÖRKGRÅ	
13. METALLPARTI	LJUSGRÅ	RAL 7004
14. METALLPARTI	GRÅ	RAL 7012
15. FÖNSTER ALUMINIUM	GRÅ	RAL 7012
16. STUPRÖR/HÄNGRÄNNOR	GRÅ	RAL 7012
17. SKÄRMTAK, STÅLSTOMME	GRÅ/GLAS	RAL 7012
18. SKÄRMTAK, PLÅT	GRÅ/TRÄ	RAL 7012
19. BALKONGFRONT MÅLAT	GRÅ/GLAS	RAL 7012
20. HUSSIFFRÖR, PLÅT	SVART	
21. UNDERSIDA BALKONG	VIT	NCS 0502-Y
22. SKÄRM TRÅPANEL	OLJAD	
23. BALKONGTAK	BETONG, UNDERSIDA MÅLAD VIT	
24. PAPPTAK	MÖRKGRÅ	NCS 3502-Y
25. TAKHUV	LJUSGRÅ	
26. RÖKLUCKOR	MÖRKGRÅ	
27. SOCKEL, KLINKER	GRÅ	

HÄNVISNINGAR

SEKTIONER - SE A-40.2-001 OSV.

RELATIONSHANDLING

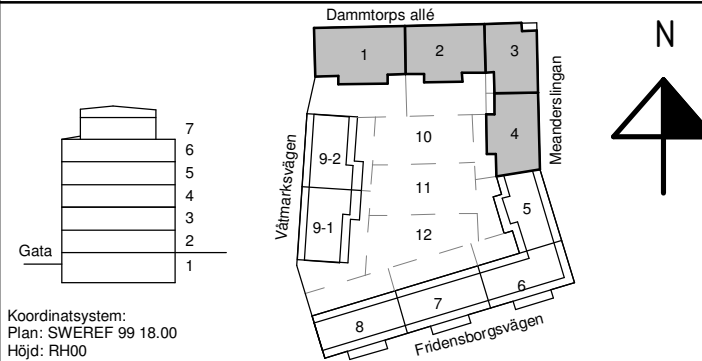

Kv. Liljekonvaljen
JÄRVASTADEN, SOLNA


SKANSKA

A	Skanska Teknik	tel. 010-44 80 000
K	Björking	tel. 010-211 80 00
E	Resista AB	tel. 08-594 97070
L	Landskapslaget AB	tel. 08-442 48 20
V	Energoavats	tel. +3761 7112350
w	ÅF Infrastruktur	tel. 010-505 00 00


UPPDRAG NR	141302	PROJEKTERING AV	UCB	HANDLAGGARE	U-C Bejtoft
DATUM	2016-02-15	ANSVARIG	Ulla-Carin Bejtoft		

NYBYGGNATION FLERBOSTADSHUS
HUS 1, FASADER

SKALA	1:100	NUMMER	A-40.3-102	BET	
AV	1:200				

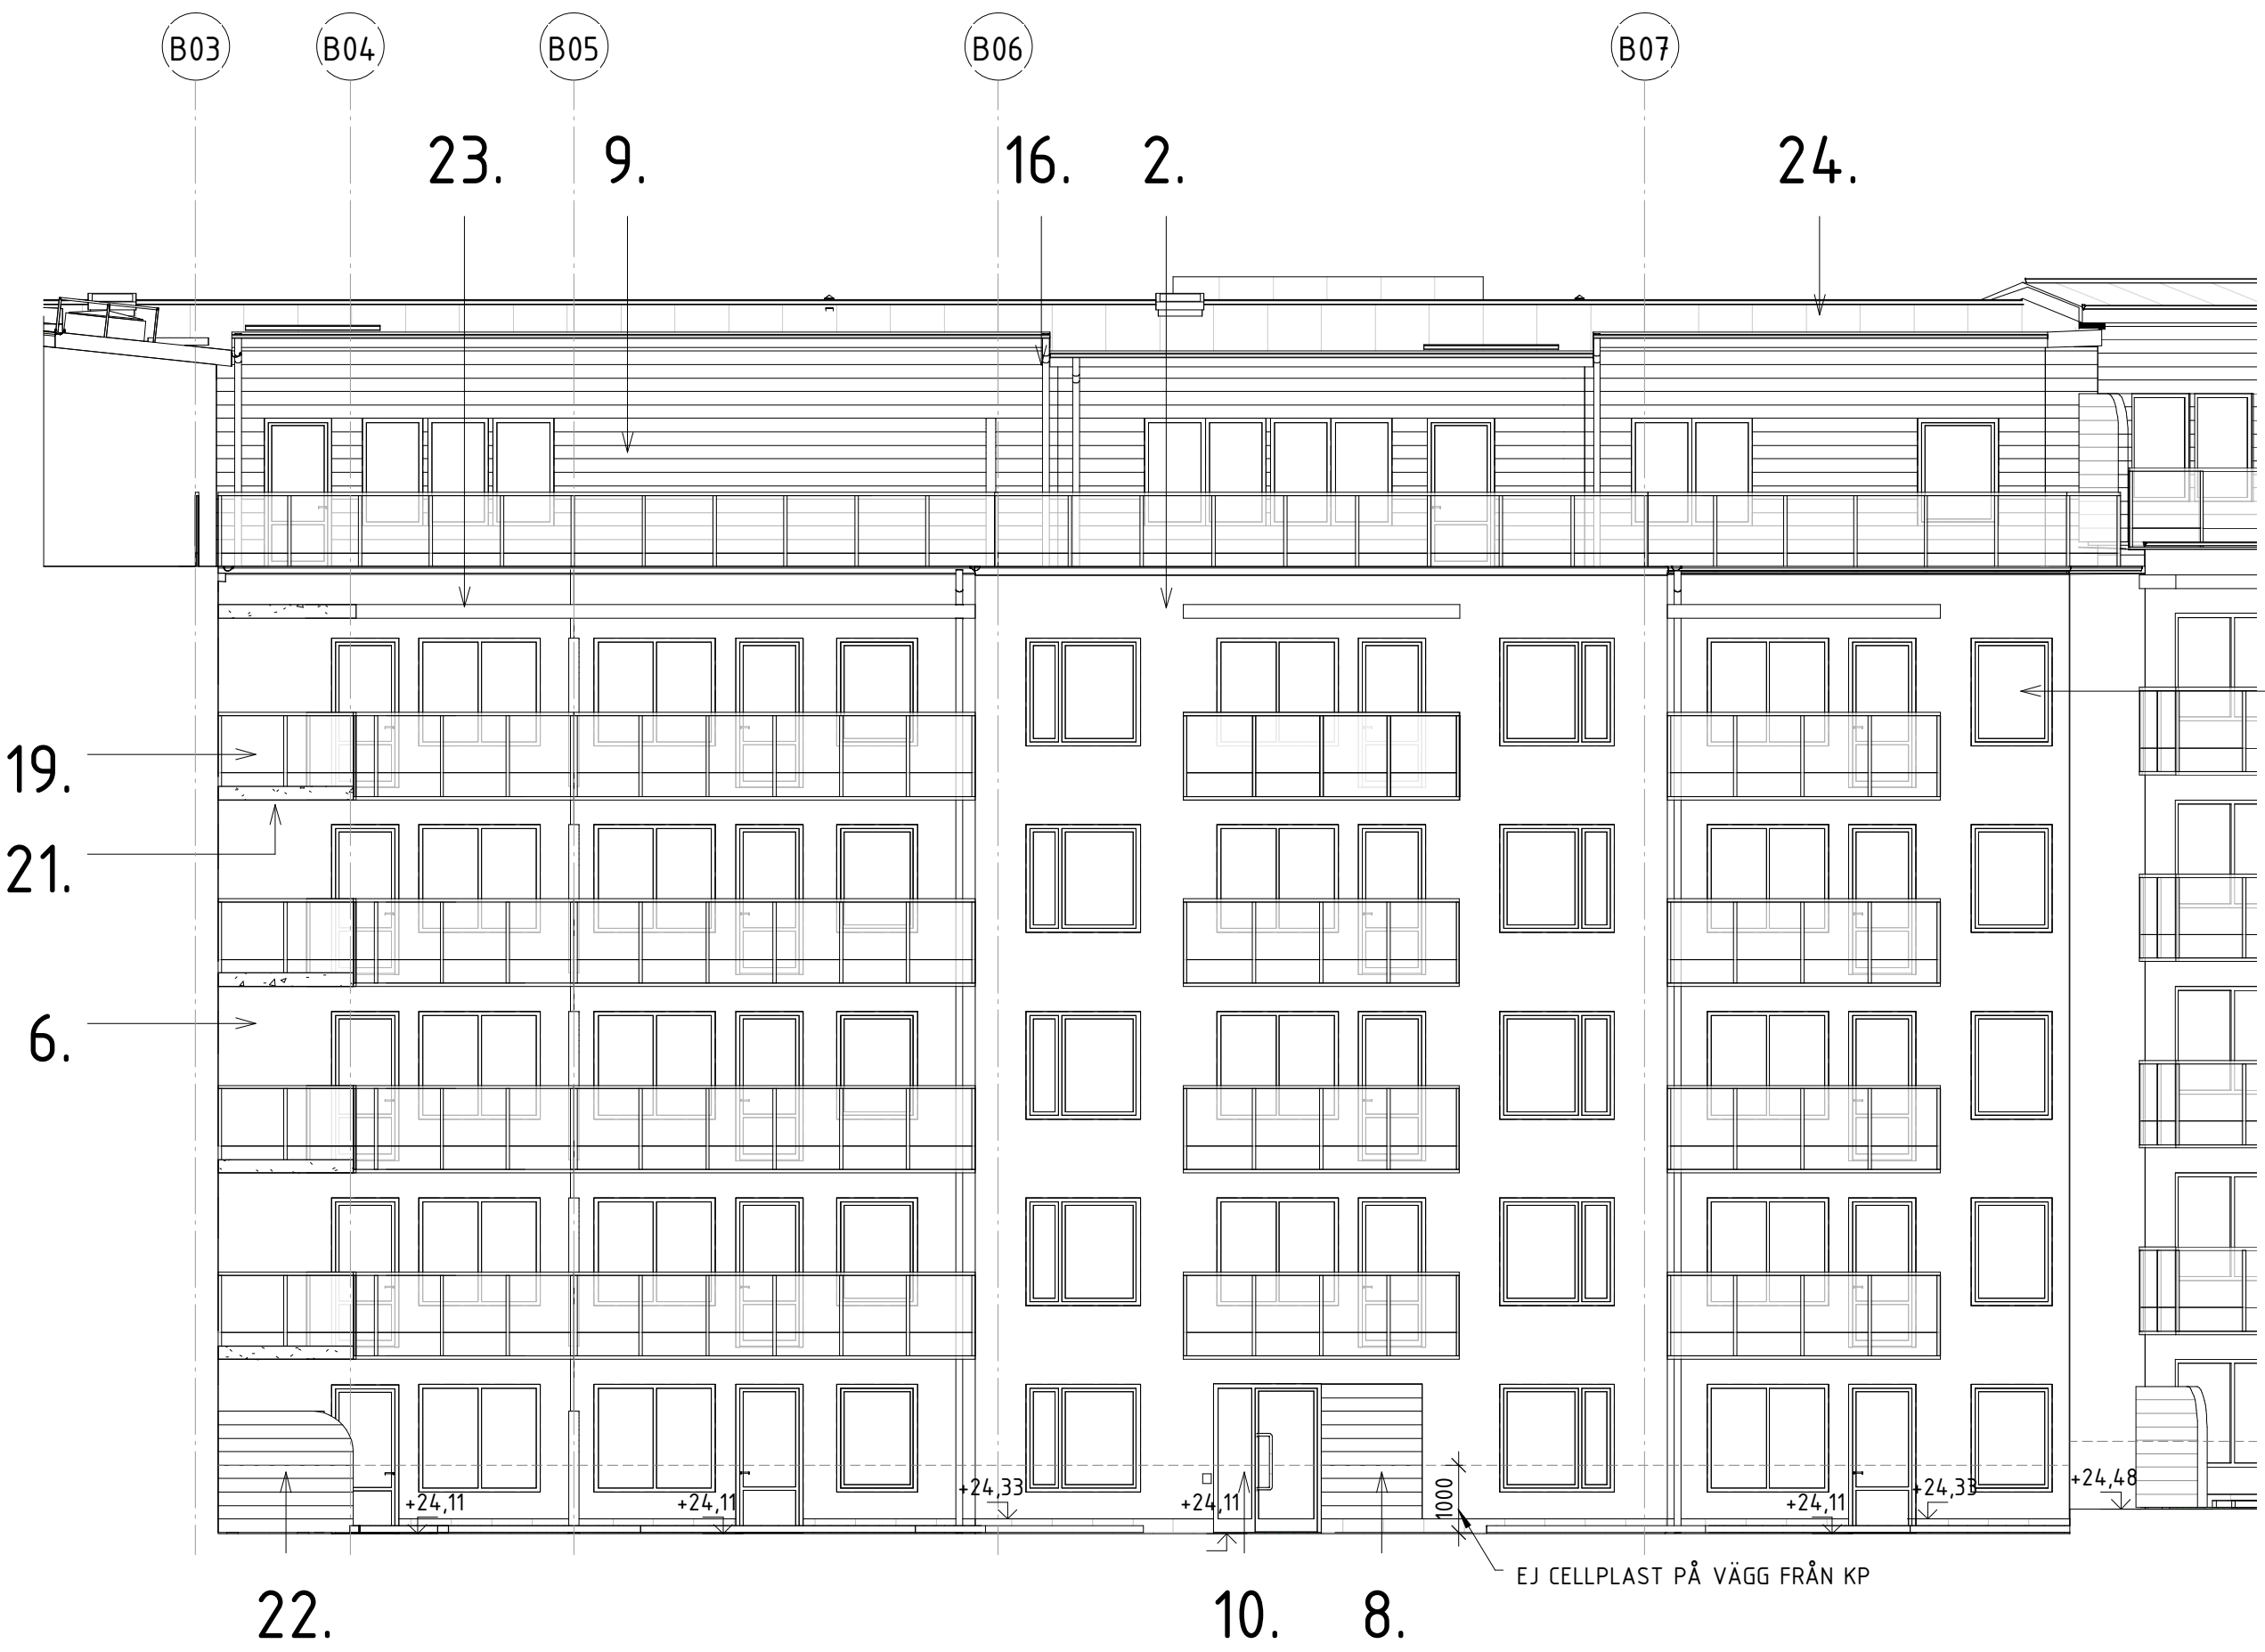

HUS 1 VÄSTER

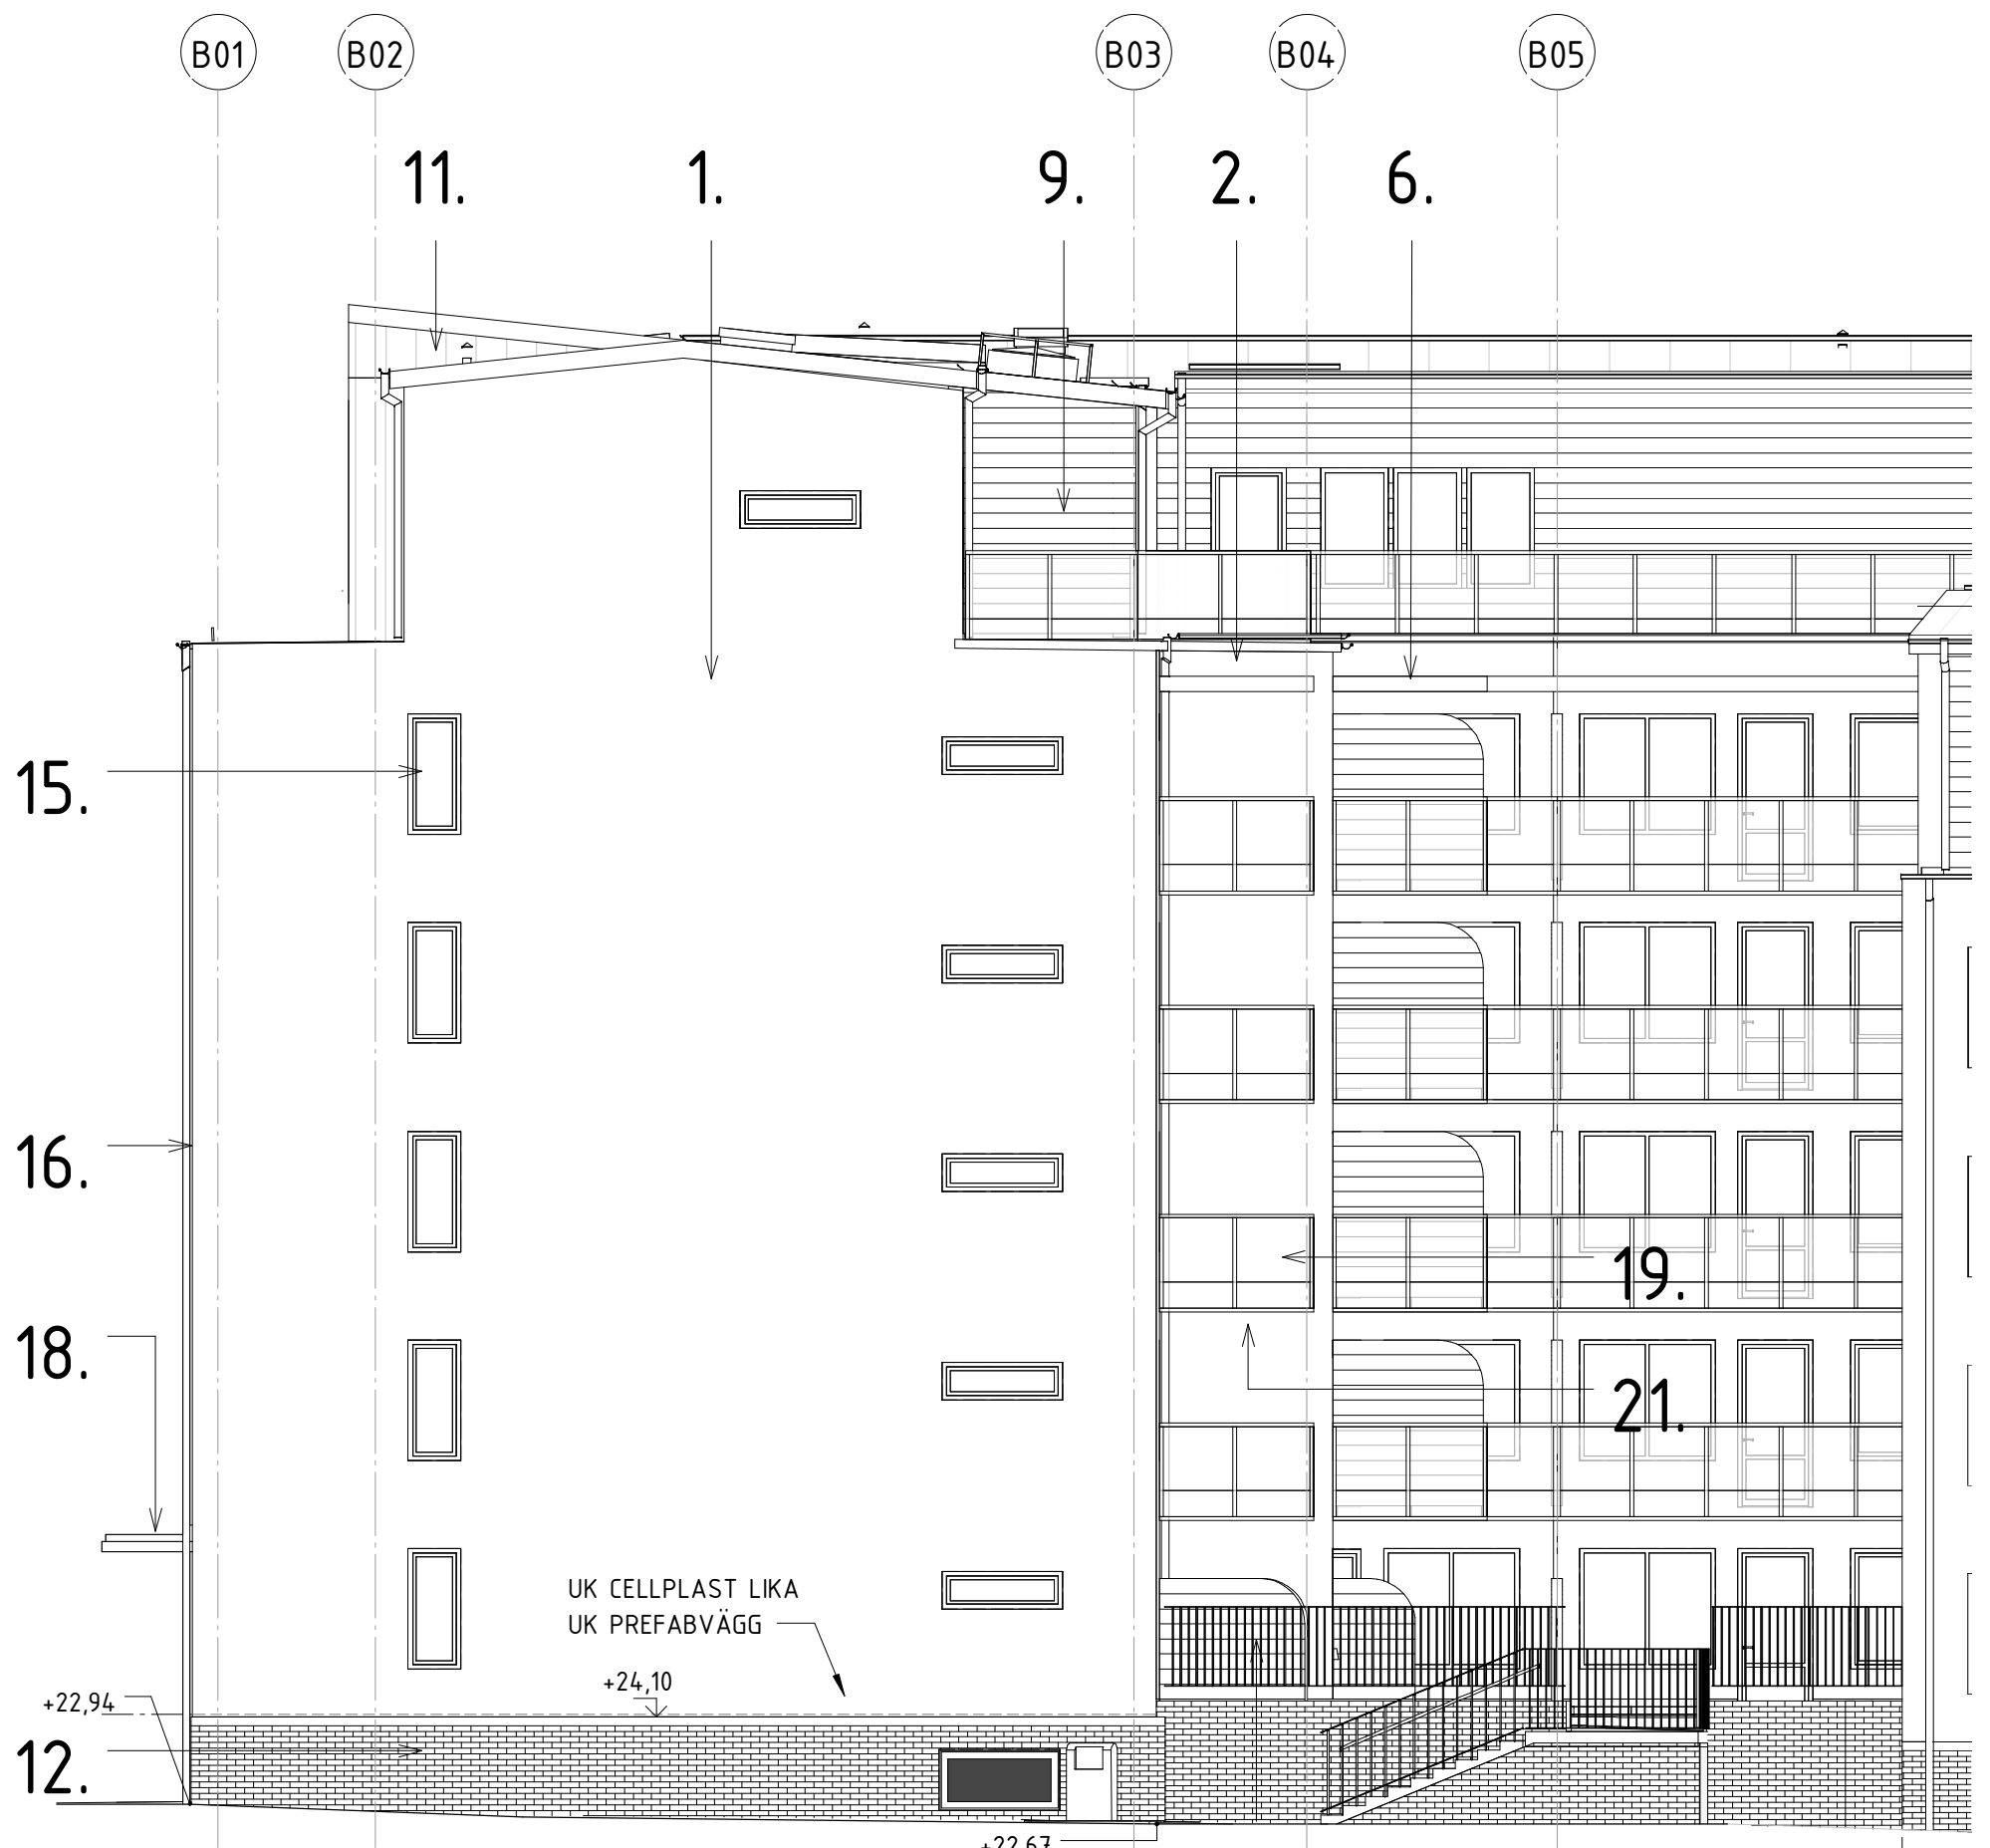

HUS 1 VÄSTER GAVEL



HUS 1 ÖSTER

