




D14 - PRINCIP MOT HISS-SCHAFT

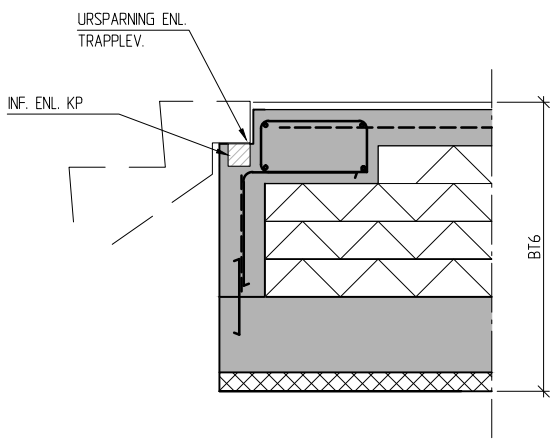


D15 - PRINCIP MOT TRAPP-SCHAFT

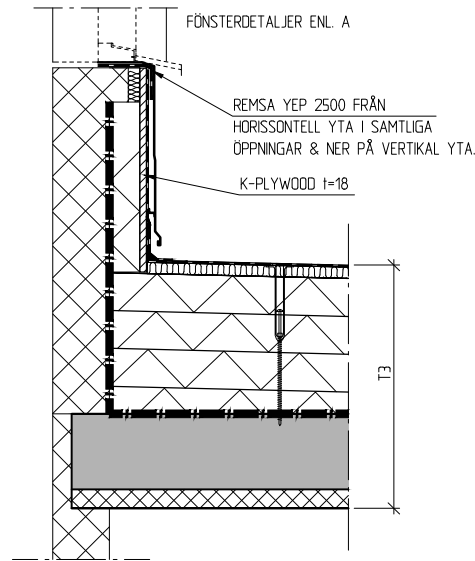


D16

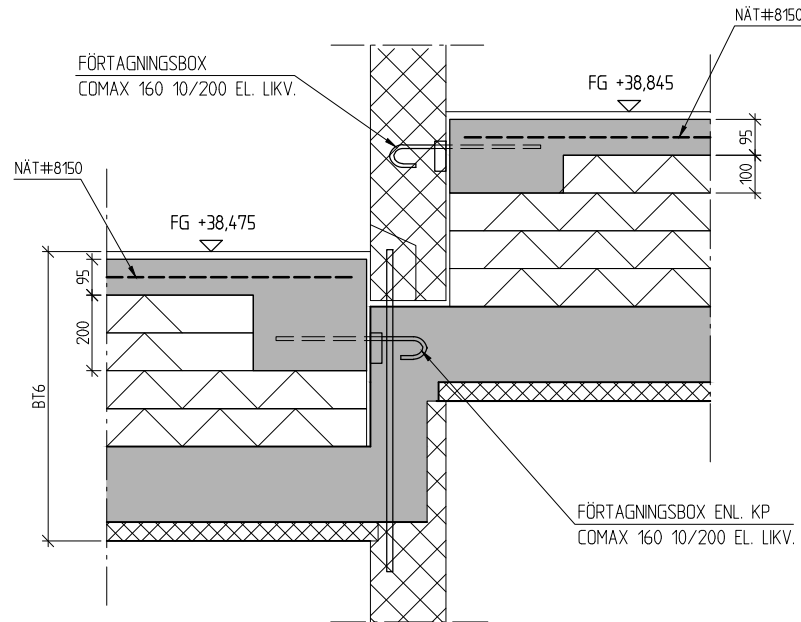


D17

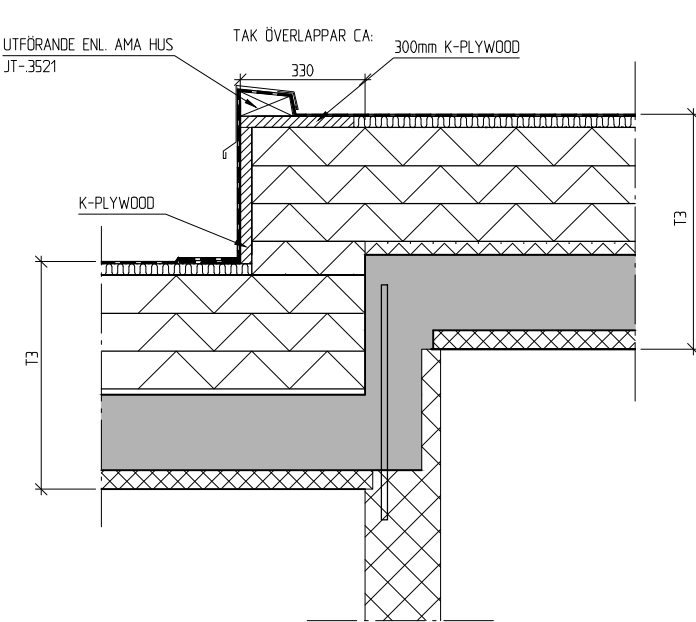


D18

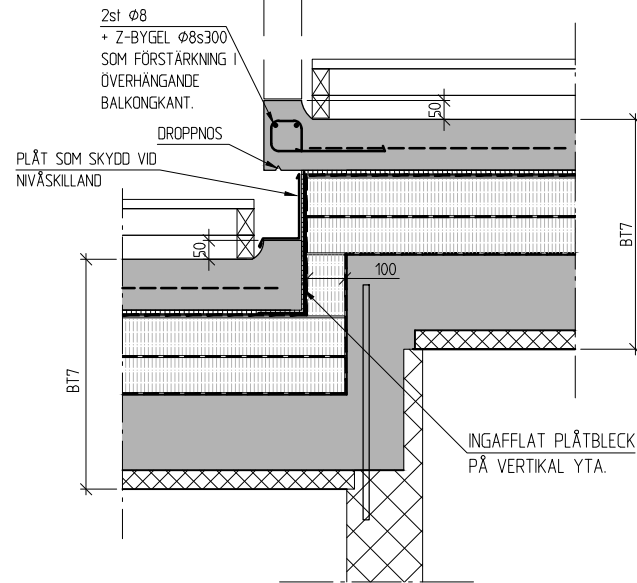


D19

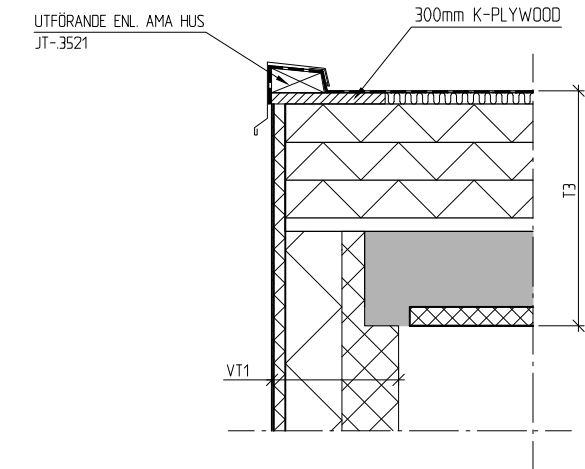

D20

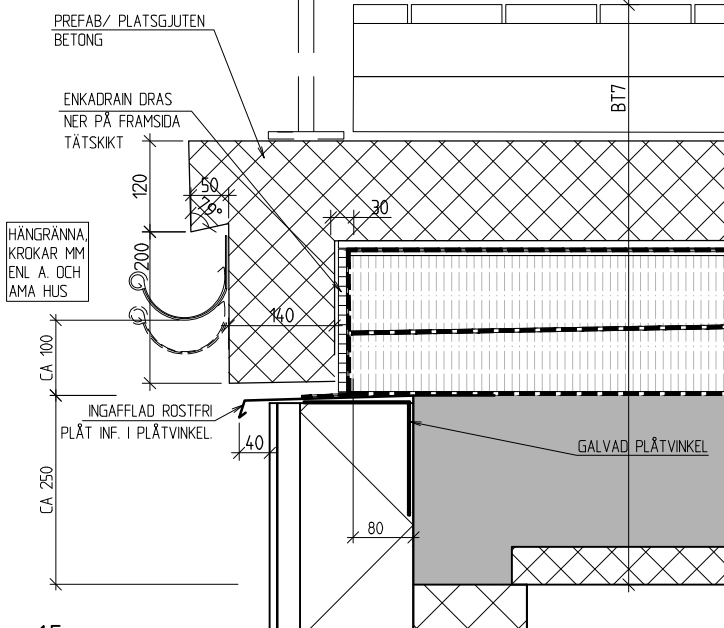

D21 - 15

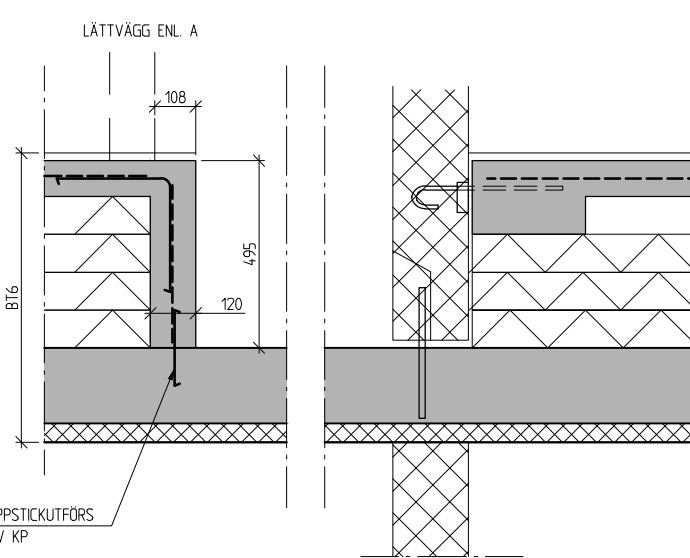

D22

## FÖRESKRIFTER

ALLMÄNNA FÖRESKRIFTER  
SE RITNING K-01-0-0000.

SE ARBETSANVISNINGAR FÖR STÖ FASAD-SYSTEM

## FÖRKLARINGAR

BETECKNINGAR MM ENL.  
BYGGHANDLINGAR 90

ALLA MÅTT I [mm]

HÖJDER I [m]

FG AVSER FÄRDIGT GOLV.  
UK AVSER UNDERKANT BTG.


- BETONG, PREFAB
- BETONG
- MIN.ULL
- HÅRD MIN.ULLSBOARD
- PIR
- CELLPLAST
- TÄTSKIKT
- GRÄNS FÖR KP

## HÄNVISNINGAR

VÄGGTYPER K-20-6-0002  
BJÄLKLÄGSTYPER: K-20-6-0003  
TAKTYPER: K-20-6-0004

BET	ANT	ÄNDRINGEN AVSER	SIGN	DATUM
-----	-----	-----------------	------	-------

## RELATIONSHANDLING

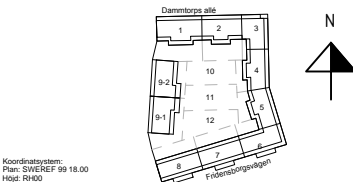

Kv. Liljekonvaljen  
JÄRVASTADEN, SOLNA

**SKANSKA**

A Skanska Teknik	Tel. 010-448 00 00
K Björking	Tel. 010-211 80 00
E Resista AB	Tel. 08-594 970 70
V Energaväts	Tel. +37167112350
W AF Infrastruktur AB	Tel. 010 505 00 00
L Landskapslaget AB	Tel. 08-442 48 20

UPPDRAGS NR 13U22880	REVIS AV MJN	UPPDRAGSANSVARS MJN
DATUM 2016-02-15	ODRAG AV MJN	

NYBYGGNAD FLERBOSTADSHUS

STOMDETALJER STOMKOMPLETTERING	NUMMER K-20-6-1010	I BET
SKALA A1: 1:10 A3: 1:20		