

FÖRKLARINGAR
DÄR EJ ANMÄT ANGES GÄLLER FÖLJANDE:
APPARATER BREDVID VARANDRA ÄR MONTERADE
UNDER GEMENSAM TÄCKRAM.

SE ARKITEKTENS UPPSTÄLLNINGSRITNINGAR ÖVER KÖK OCH
BADRUM FÖR EXAKTA APPARATPLACERINGAR.

LEDNINGAR OCH RÖR TILL LÄGENHETER SOM ÄR FÖRLAGDA I
VERTIKAL A SCHAKT ÄR REDOVISADE PÅ NÄTSCHEMAN.

LEDNING FÖR PASSAGEANLÄGGNING
PARTYINMÅD 4x2x0,5

LEDNING INOM LÄGENHETER
OSKARBYAD 4-PÄRS KABEL KAT 6

LEDNING FÖR FASTIGHETSNET
PARTYINMÅD 4x2x0,5

UTTAG 300 OG (INOM LÄGENHETER)
UTTAG 1000 OG (INOM TEKNISKA UTRYMMEN)

☒ KORSGRÄNSNING FÖR MULTIMEDIA
MODULÄR ANSLUTNING TILL EL-CENTRAL.

┌ MULTIMEDIAUTTAG FÖR ANTENN, TELEFON OCH
DATA. DUBBELT SKARVAT MODULÄRUTTAG.

☒ BRANDVARNARE
UNDERCENTRAL FÖR PASSAGEANLÄGGNING.

☒ KOMMUNIKATIONSMODUL
DELNINGSBOKS PÅ VÄGG ÖVAN UNDER TAK.

☒ IR-LÄSARE FÖR POSTEN.
1/0-BOX I ELSCH.

☒ BERÖRINGSRI-LÄSARE MED KNAPPANLÄGGNING. UK 900 OM
BERÖRINGSRI-LÄSARE. UK 900 OM.

☒ SPRIDNINGSPUNKT FÖR DÖRRMÖJ
ELLÄS INGÅR I BE.

☒ MIKROBRYTARE INGÅR I BE.
KÄRNVÄRNING INGÅR I BE.

☒ 10-PÄRSPLINT
KNAPP 1200 OG FÖR STYRNING AV RÖKLÖSLIGA
TRÄPPLUSTROPP. LEDNING 4x2x0,5.

☒ STRÖMFÖRSEJNING VIA TRANSFORMATOR.
LÄRNT ANSLUTS TILL APPARATSKÅP I PLAN 1.

☒ APPARATSKÅP ÖVAN DÖRRKÄRM FÖR VÄTNING
AV RUMSTEMPERATUR.

☒ FÖR RITNINGAR ÖVER PLAN 3-6 ÄR LIG-
INFÖRT BREDVIS GIVARSYMBOL.


☒ 2 ST VP20 MELLAN VÄTTEPÄRELLARE OCH
ELCENTRAL.

☒ VP20 MELLAN ELCENTRAL OCH PLAN 1.

☒ VP20 MELLAN REFERENSGIVARE, 2000 OG OCH PLAN 1.

BEF.	ANT.	RELATIONSHANDLING	NN	2016.02.15
		ANMÄNDE	SKEN	DATUM

RELATIONSHANDLING

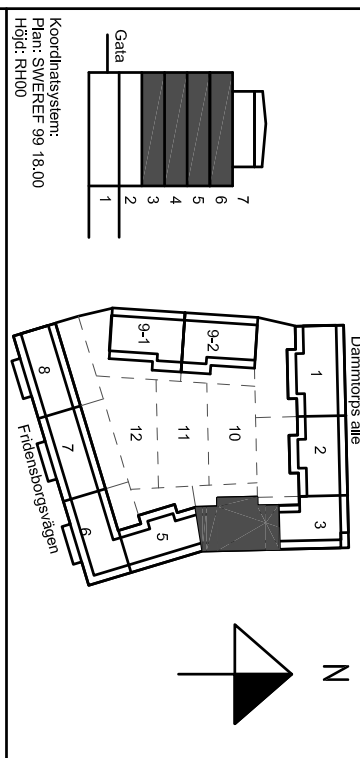

Kv. Liljekonvaljen
JÄRVASTADEN, SOLNA

SKANSKA

A	Skanska Teknik	Tel. 070-4448 00 00
K	Bierking	Tel. 070-271 80 00
E	Resista AB	Tel. 08-594 970 70
V	Emergoavis	Tel. 3716711250
W	Älfröstrukt AB	Tel. 070 505 00 00
L	Landskapslaget AB	Tel. 08-442 48 20

UPPHÅLL	BEFÄL AV	UPPHÅLLSNUMMER
13020	AH	MIN

DATUM	SKAPAD AV	Wais Nordlund
2014.03.21		
NYBYGGNAD FLEKTBOSTADSHUS PLAN 3-6 (1-4 TR), TRH 4		

Lok
Ljus & Kraft

SKAPA
A1:150
A3:100

NUMMER
E-64-1-1304

BEF.

