


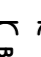
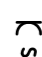
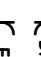
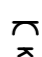
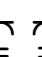
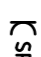
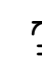
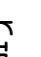






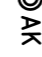

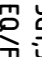
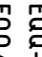
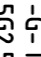
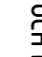
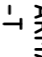
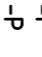
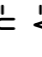
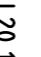
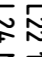







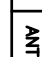





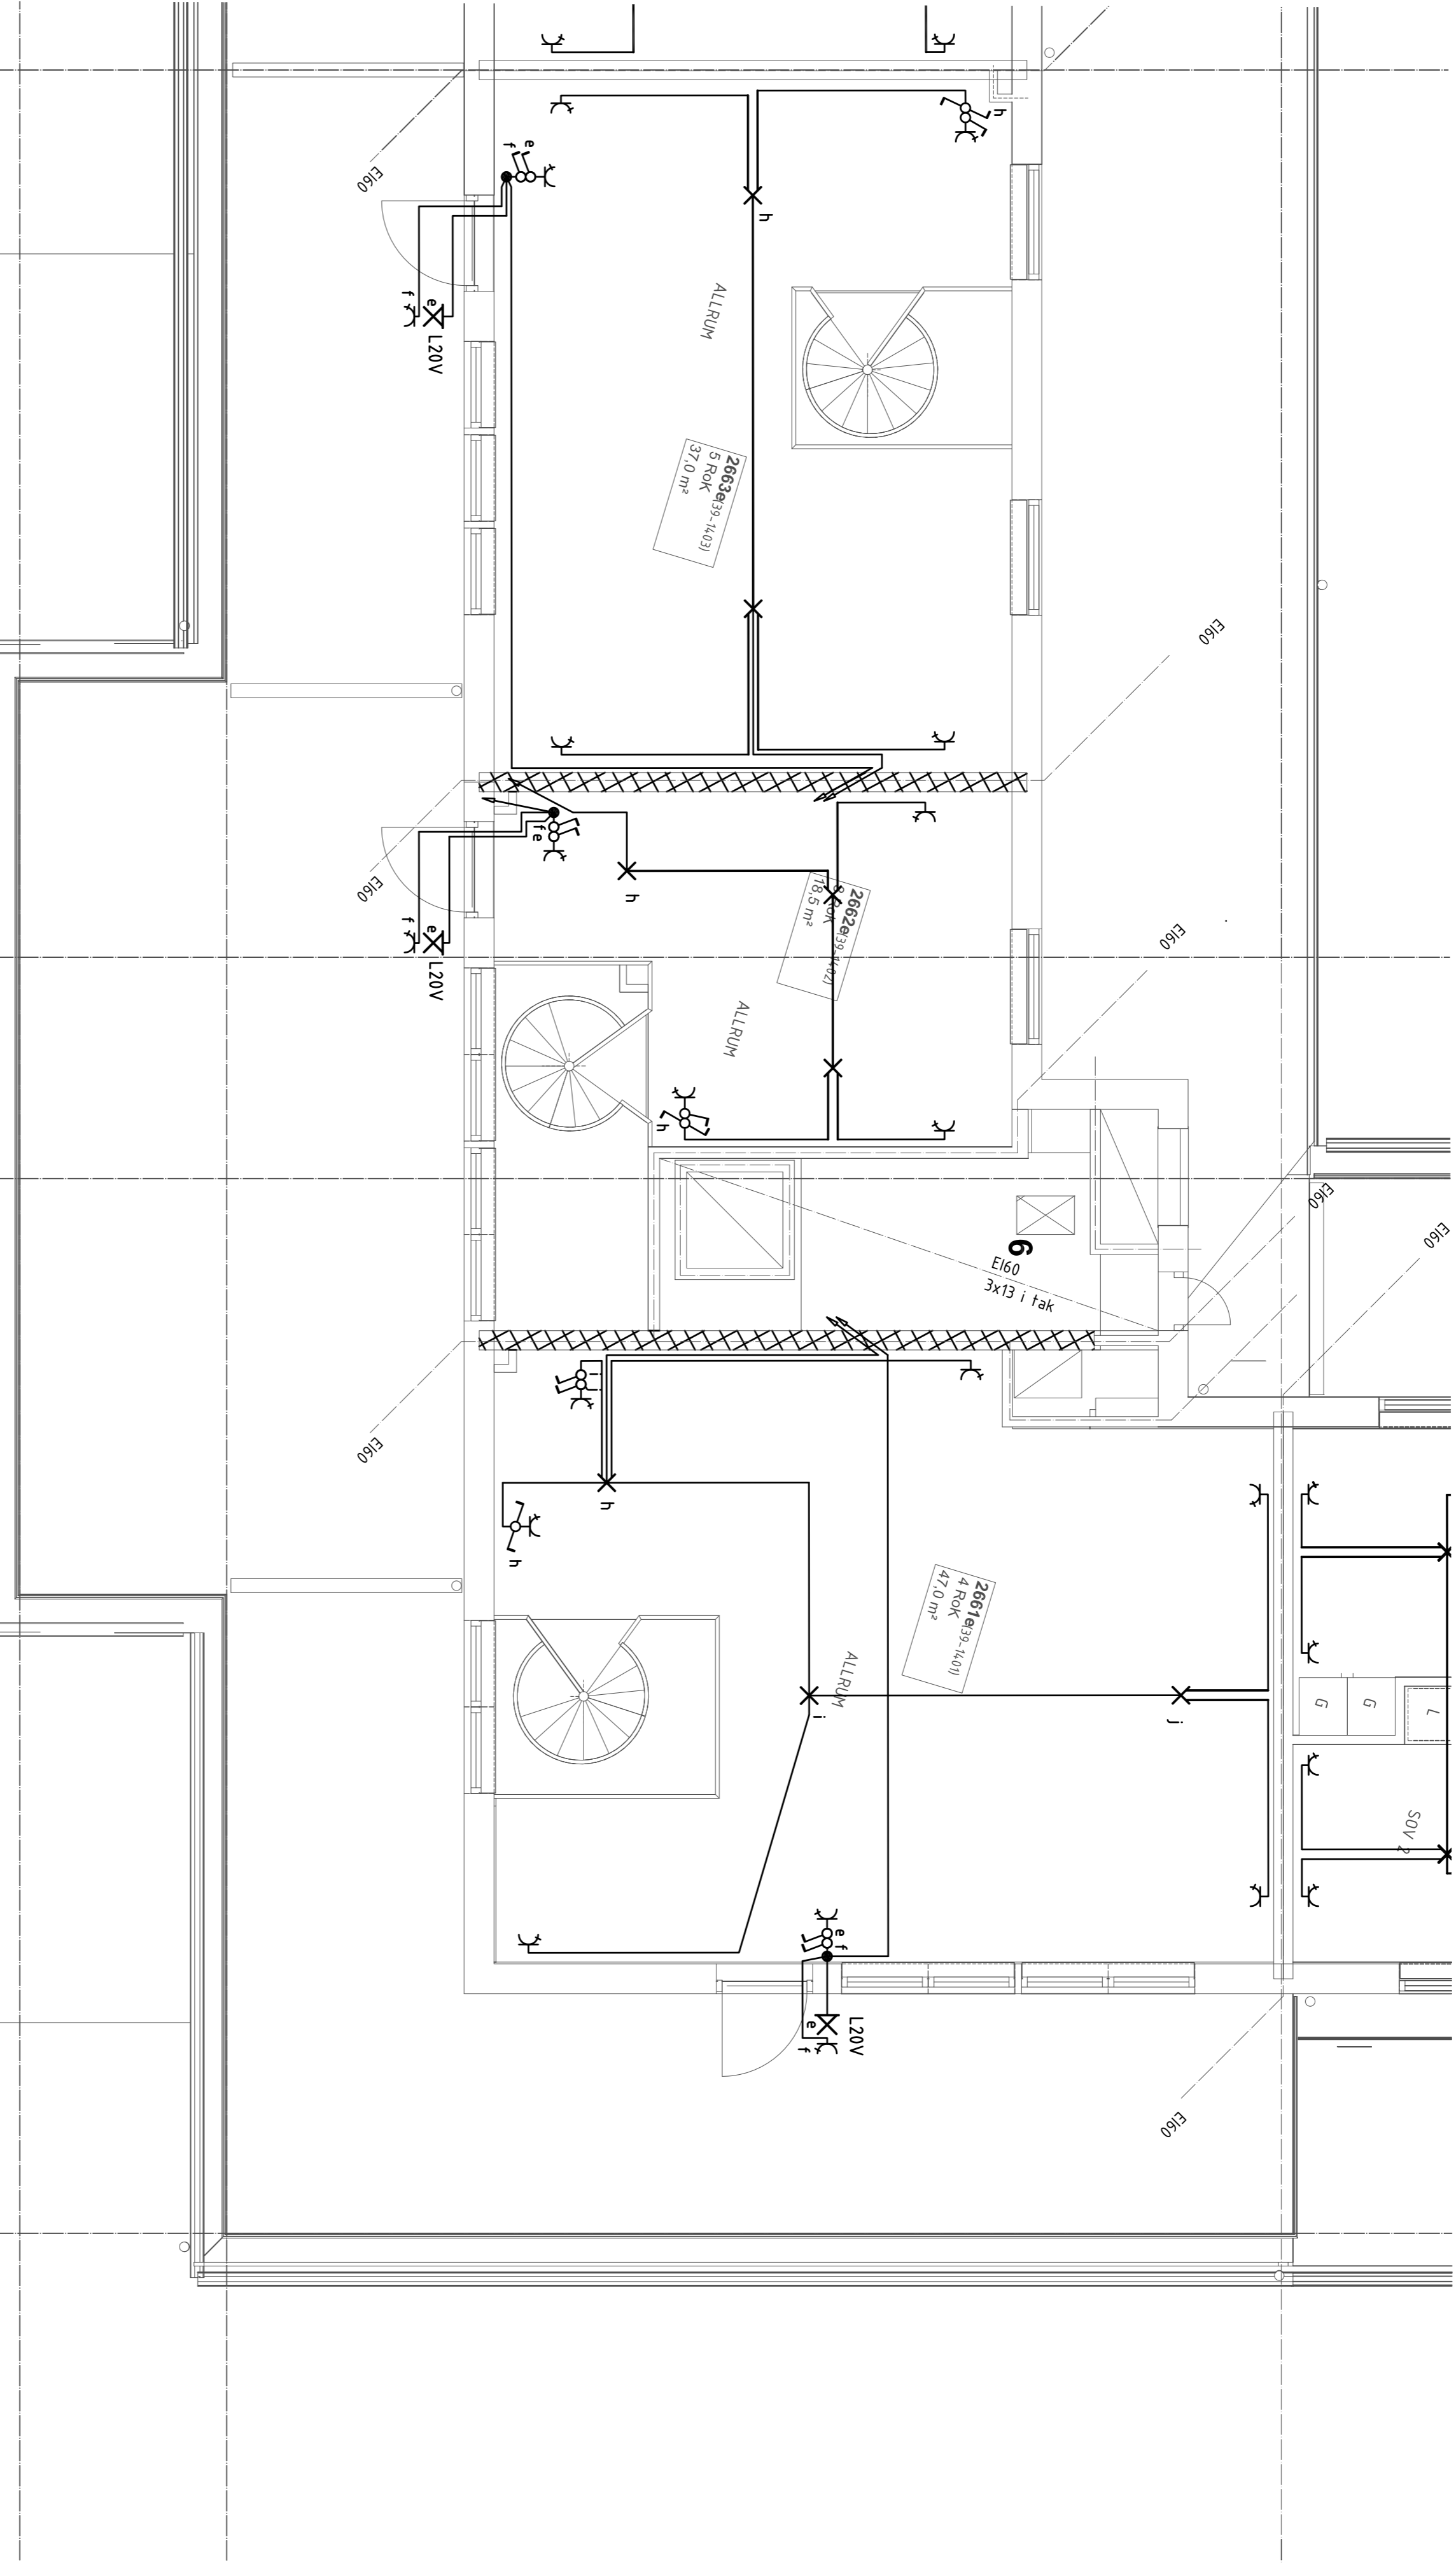


FÖRKLARINGAR

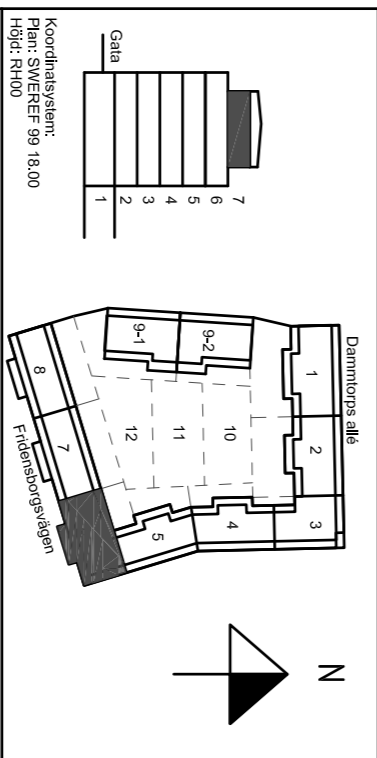
DÄR EJ ANMÄT ANGES GÄLLER FÖLJANDE:

-  EL-CENTRAL INKL. BREDBANDSUTRUSTNING
-  STRÖMSKALLARE OCH 1-VÄGS UTTAG
-  MONTERADE UNDER GEMENSAM TAKRAM
-  2-VÄGS UTTAG INOMHUS, 300 ÖG.
-  1-VÄGS UTTAG BALKONG/UTERPLATS, 650 ÖG.
-  3 ST UTTAG I HÖRNBOKS PÅ VÄGG MOT ÖVERSKÅP.
-  UTTAG FÖR SPIS/HÄLL/UGN LEDNING 5G2,5.
-  1-VÄGS UTTAG FÖR DISKMASKIN, 500 ÖG.
-  1-VÄGS UTTAG FÖR KYL/Frys 2200 ÖG.
-  1-VÄGS UTTAG FÖR UGN, 1700 ÖG. LEDNING 5G2,5.
-  UTTAG FÖR SPOTLIGHT, UNDER ÖVERSKÅP
-  2 ST 1-VÄGS UTTAG FÖR TVÄTTMASKIN/
-  DOKTORHÄKE MONTERADE VERTIKALT UNDER
-  GEMENSAM TAKRAM, 800 ÖG. SEPARAT I ANSÄRADE.
-  ELGOLVÄRME, 1900 ÖG. OCH
-  TEMPERATURGIVARE I GOLV INSTALLERAS.
-  ANSLUTNING AV BADRUMSKÅP I BADRUM
-  KANALISATION FÖR HÄNDUKSTORK.
-  SPÄNNINGSUTJÄMNING AV
-  VENTILATIONSKANAL, ANSLUTS MED SVEP
-  LEDNING IG22,5
-  AUTOMATISK ÖÖRRÖPPNARE
-  ARMBÄGSKONTAKT
-  LEDNING
-  3G15
-  EO/FD INFÄLLT I RÖR.
-  EOQ-AL/FOQ-AL PÅ STEG/RÄNN.
-  EOQ/FOQ FRITT PÅ VÄGG/ TAK.
-  5G2,5 TILL ARMA TUBER I GARAGE, TRÄPHUS
-  OCH KORRIDORER.
-  ARMA TUBER
-  -T DKT TAK
-  -I INFÄLLD
-  -P PENDLAD
-  -V VÄGG
-  -U UNDER ÖVERSKÅP
-  L20 1800 ÖG.
-  L22 1800 ÖG.
-  L24 MATNING AV BELYSNING BAKOM HUSGNIMMER.
-  INSTALLATION FÖR ELGOLVÄRME UTFÖRD
-  INSTALLATION FÖR HÄNDUKSTORK UTFÖRD



BET	ANT	RELATIONSHANDLING	NN	2016.02.15
		ANMÄNEN ANGEB	SKN	DATUM

RELATIONSHANDLING



Kv. Liljekonvaljen
JÄRVASTADEN, SOLNA

SKANSKA

A	Skanska Teknik	Tel. 070-4448 00 00
K	Bierking	Tel. 070-271 80 00
E	Resista AB	Tel. 08-594 970 70
V	Emergoavis	Tel. 37167112550
Af	Infrastruktur AB	Tel. 070 505 00 00
L	Landskapslaget AB	Tel. 08-442 48 20

UPPDRAGS 13020	BETÄL AV AH	UPPDRAGSANSVARIG MN
DATUM 2014.04.16	SKANSKA AV Mats Nordlund	
NYBYGGNAD FLERBOSTADSHUS PLAN 7 (5 TR), TRH 6		

Kraft och belysningsystem

SKALA A1:150	NUMMER E-63-1-2706	BET
A3:100		