


## TVÄTTMASKINER:

- ④ KV1-24-12 UT FRÅN SCHAFT UNDER BÄNK. DISKMASKINS-  
AVSTÄNGNING MÖR INXX MONTERAS I BÄNK
- ⑥ KV1-24-12 VERKTLIK DRAGNING FRÅN TAK. AVSLUT MED  
AV63-12 (BALLOFIX)
- ⑦ KV1-24-12 ANSL. TILL LEDNING UNDER TVÄTTSTÄLL. AVSLUT  
MED AV63-12 (BALLOFIX)
- ⑩ DISKMASKINER E J PLACERADE BREVID DISKHO. KV1-33-16  
KLAMRAS UNDER BÄNK. DISKMASKINER LEVERERAS MED  
FÖRLÅNGD AVLOPPSLANG (INGÅR I BE)

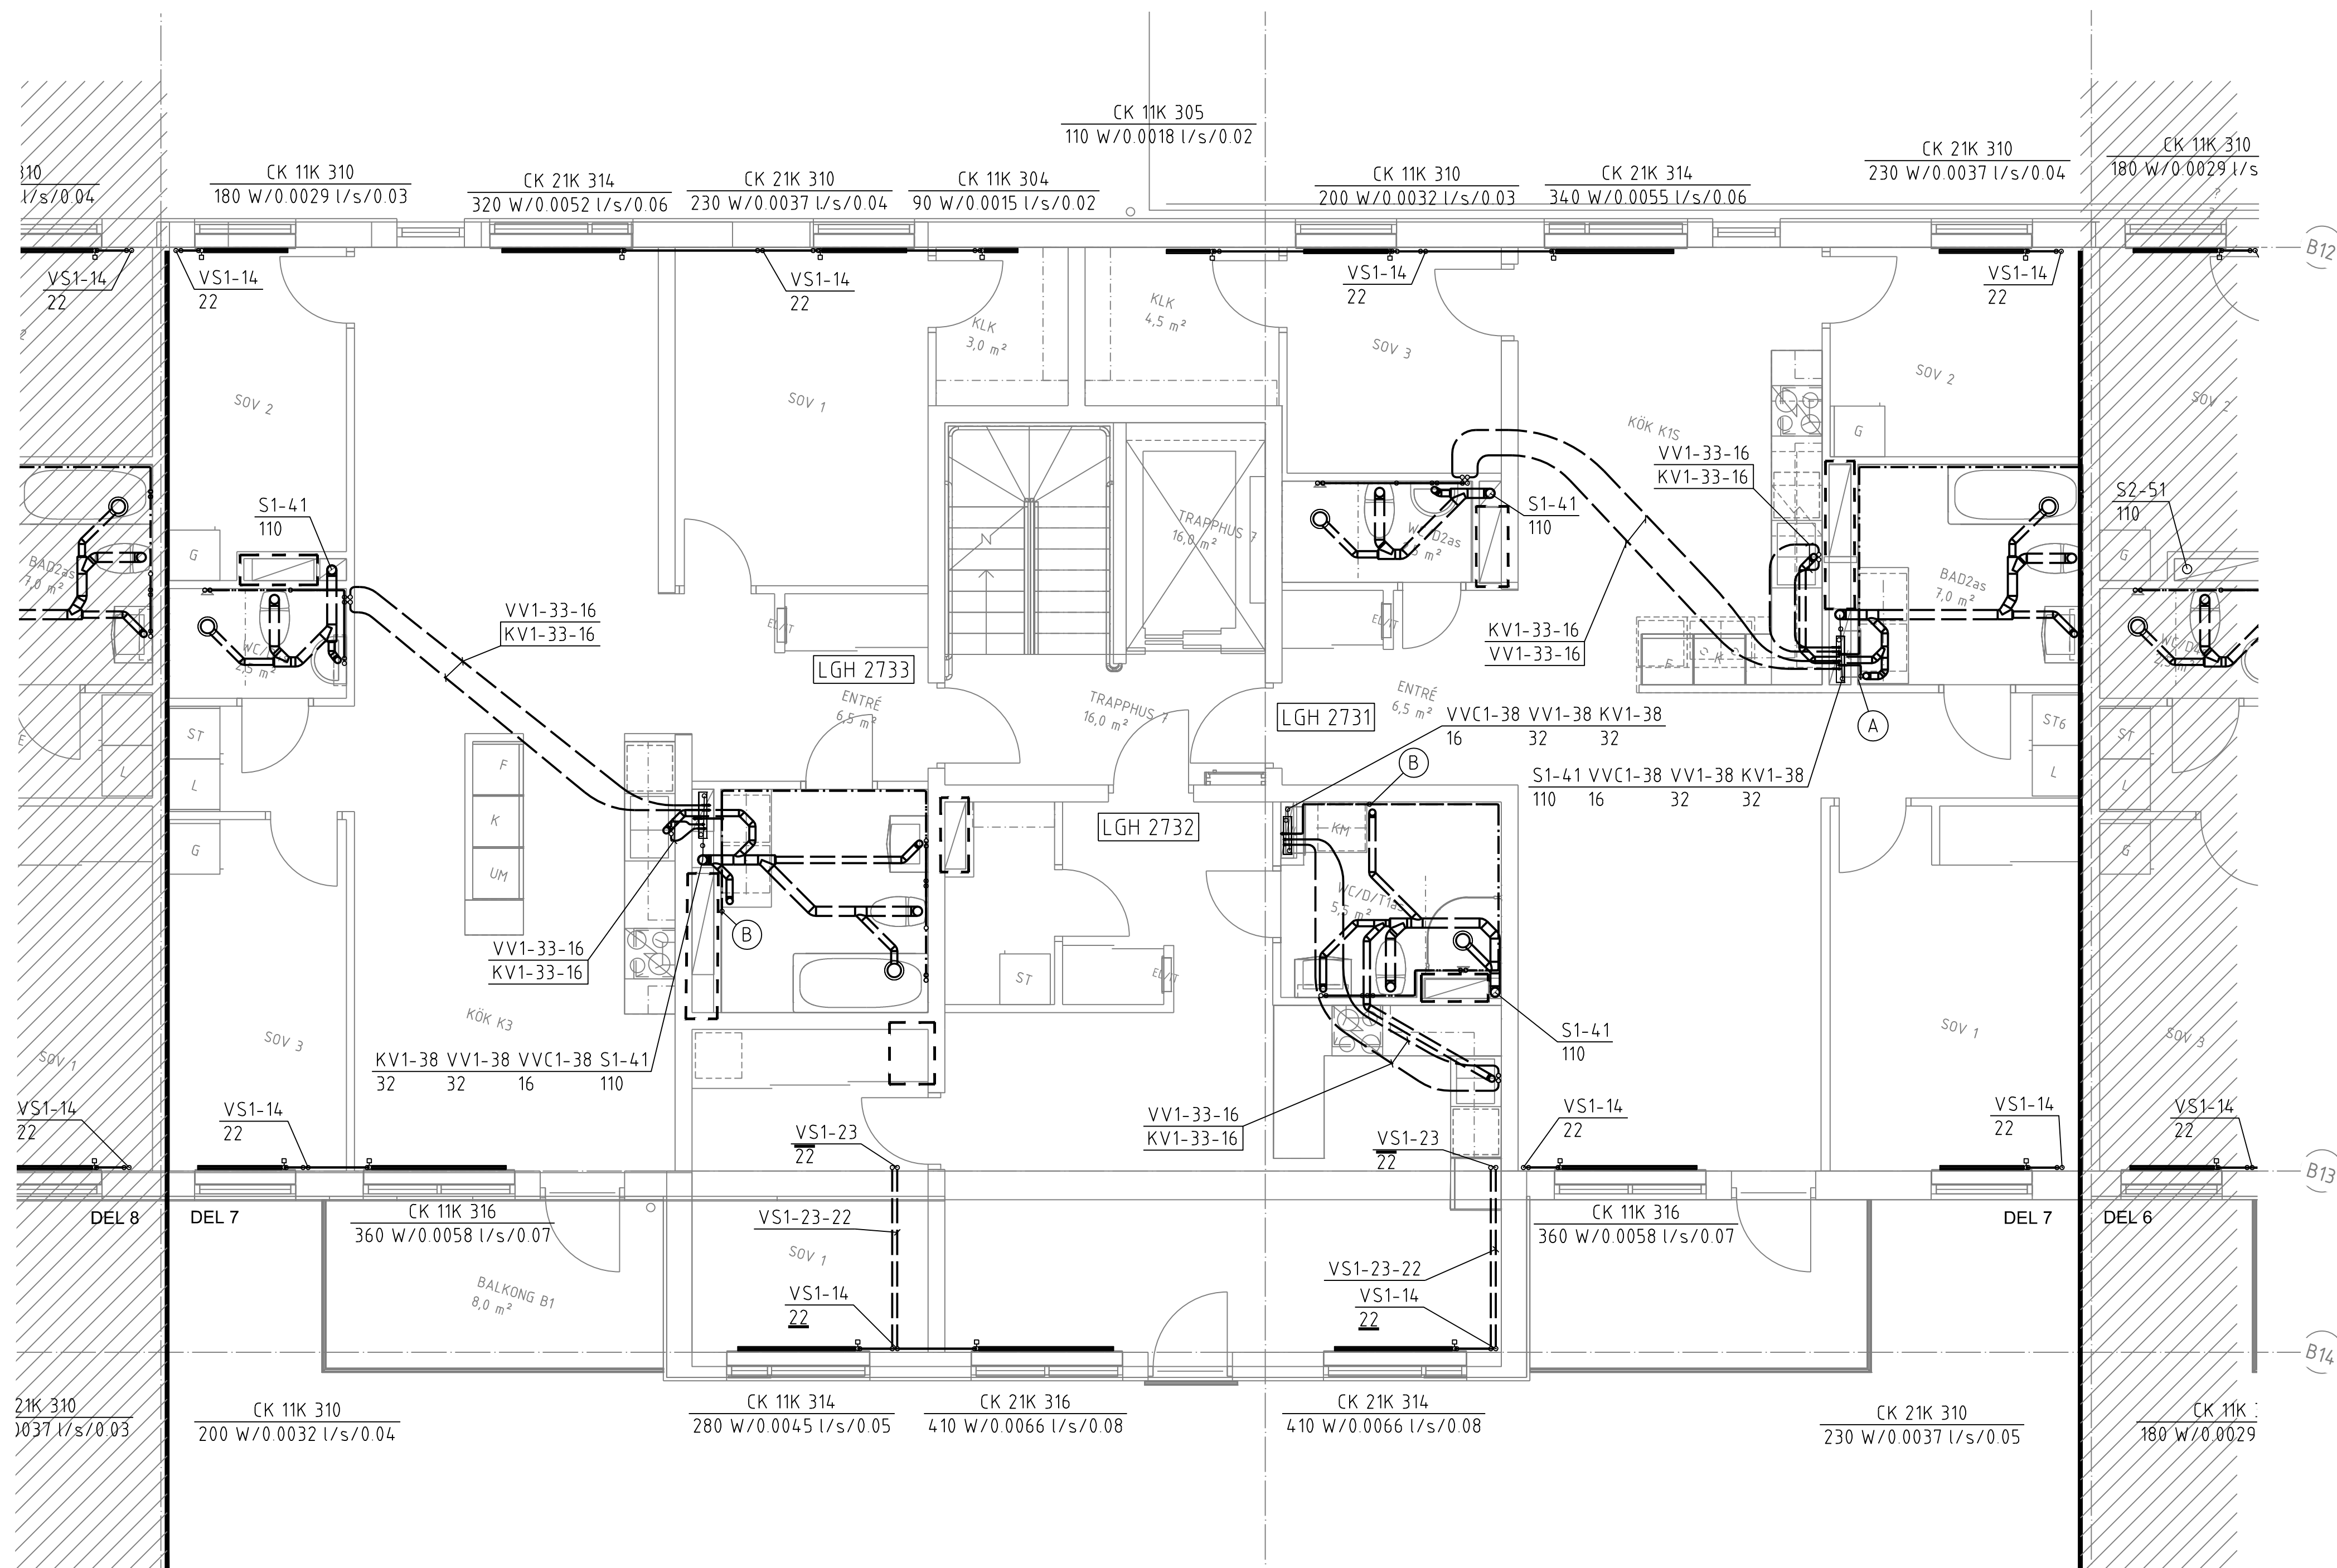

- DÄR EJ ANNAT ANGES FÖRLAGGS  
SPILLVATTENLEDNINGAR MED 10 PROMILLES FALL
- ENTREPRENADGRÄNS ÄR HUSLIV.
- SAMTLIGA BLANDARE FÖRSES MED  
FÖRAVSTÄNGNINGSVENTILER.

- AVLOPPSRÖR S1-32 I DIM 110 GENOM BETONGBJÄLKLAG  
OCH BRANDAVSKILJANDE VÄGG FÖRSES MED BRANDTAPE  
- VATTENRÖR KV1-38, VV1-38, VVC1-38 GENOM  
BETONGBJÄLKLAG OCH BRANDAVSKILJANDE VÄGG  
FÖRSES MED BRANDTAPE.

DIMENSIONER PÅ ANSLUTNINGSLEDNINGAR:

APPARAT	KV	VV	SV	VS
VK	12		110	
TS	12	12	75	
DBBL	15	15	75	
GB			UTLOPP	
UB	15	15	75	
TV	15			
VUK	15			
DUBL	15	15		
BKBL	15	15		
SPBL	15	15		

RADIATOR (DÄR EJ ANNAT ANGES)

## RÖRMATERIAL

EXEMPEL: VS1-21-22.

VS1 ANGER MEDIA I RÖRLEDNING, 21 ANGER MATERIAL DÄR  
• FÖRSTA SIFFRAN ÄR RÖRMATERIAL.

- ANDRA SIFFRAN ÄR ETT LÖPNUMMER FÖR OLIKA TYPER INOM MATERIALOMRÅDET

22 ANGER RÖRDIMENSION

MEDIA

VP1 VÄRME PRIMÄR 60°C

VS1 VÄRME SEKUNDÄR

RAD 55-40°C

VENT 50-30 C

KV1 KALLVATTEN

VV1 VARMVATTEN 55°C

VVC1 VARMVATTEN CIRKULATION

S1 SPILLVATTEN

MATERIAL

1X - STÅLRÖR

- 11 STÅLRÖR ENL SS326 ELLER HANDELSTUBER  
PÅ FJÄRRVÄRME PRIMÄR STÅLTUBER ENL SS1887  
ELLER 1878
- 14 ELFÖRZINKADE STÅLRÖR TYP MAPRESS

## 2X - KOPPARRÖR

- 21 HÅRDA KOPPARÖR ENL. SS1889 ELLER SS1890  
22 KOPPARÖR TYP PRISÖRÖR  
23 KOPPARÖR TYP PLUSPRISÖRÖR  
24 FÖRKROMADE KOPPARÖR

## 3X - PLASTRÖR

- 31 DAG OCH SPILLVATTENRÖR AV PP.  
32 DAG OCH SPILLVATTENRÖR, LJUDDÄMPADE TYF-  
RAUPIANO  
33 PEX TYP RÖR I RÖR OISOLERADE  
34 PEM-SLANG PN10  
35 PEX RÖR I RÖR ISOLERADE.  
36 ALUPEX RÖR I RÖR, OISOLERADE  
37 ALUPEX RÖR I RÖR, ISOLERADE  
38 ALUPEX HÅRDA RÖR ISOLERADE MED RÖRSÅL

4X - GJUT JÄRNSRÖR


41 SPILLVATTENRÖR TYP MA

5X - ROSTFRIA RÖR

- 51 SPILLVATTENRÖR ROSTFRIA TYP BLUCHER ELLER  
LIKVÄRDIGT.

BET	ANT	ÄNDRINGEN AVSER	SIGN	DATUM
-----	-----	-----------------	------	-------

## RELATIONSHANDLING

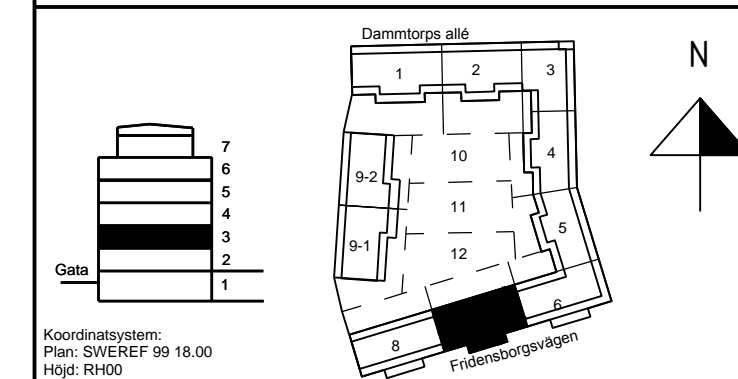

**Kv. Liljekonvaljen**  
JÄRVASTADEN, SOLNA

**SKANSKA**

A	Skanska Teknik	Tel 010-448 00 00
K	Bjerring	Tel 010-211 80 00
E	Resista AB	Tel 08-594 970 70
V	Energovaats	Tel +37167112350
Å	ÅF Infrastruktur AB	Tel 010 505 00 00
L	Landskapslaget AB	Tel 08-442 48 20

UPPDRAAG NR 587931	RITAD AV PFN	UPPDRAAGSANSVARIG OLH
DATUM 2016-02-15	GODKÄND AV	

NYBYGGNAD FLERBOSTADSHUS  
RÖRSYSTEM  
PLAN 3  
TRAPPHUS 7, FG +27.27

SKALA A1:1:50 A3:1:100	NUMMER V-50-1-2307	BET
------------------------------	-----------------------	-----

METER

