

FÖRKLARINGAR

DÄR EJ ANMÄT ANGES GÄLLER FÖLJANDE:

APPARATER BREDVID VARANDRA ÄR MONTERADE UNDER GEMENSAM TAKKRAM.

SE ARKITEKTENS UPPSTÄLLNINGSRITNINGAR ÖVER KÖK OCH BADRUM FÖR EXAKTA APPARATPLACERINGAR.

LEDNINGAR OCH RÖR TILL LÄGENHETER SOM ÄR FÖRLAGDA I VERTIKLA SCHAFT ÄR REDOVISADE PÅ NÄTSCHEMAN.

LEDNING FÖR PASSAGEANLÄGGNING  
PARTYINMÅD 4x2x0,5  
LEDNING INOM LÄGENHETER  
OSKARBYAD 4-PÄRS KABEL KAT 6  
LEDNING FÖR FASTIGHETSNET  
PARTYINMÅD 4x2x0,5

UTTAG 300 OG (INOM LÄGENHETER)  
UTTAG 1000 OG (INOM TEKNISKA UTRYMMEN)

KORSKOPPLING FÖR MULTIMEDIALT MED  
MODULÄR ANSLUTNING TILL ELCENTRAL.  
MULTIMEDIAUTTAG FÖR ANTENN, TELEFON OCH  
DATA. DUBBELT SKARMAT MODULÄRUTTAG.

BRANDVARNARE

UNDERCENTRAL FÖR PASSAGEANLÄGGNING  
KOMMUNIKATIONSMODUL

DELNINGSBOKS PÅ VÄGG ÖVAN UNDER TAK.  
IR-LÄSARE FÖR POSTEN.  
1/0-BOX I EINSCH.

BERÖRINGSRI LÄSARE MED KNAPPSATIS. UK 900 OM  
BERÖRINGSRI LÄSARE. UK 900 OM.  
SPRIDNINGSPUNKT FÖR DÖRRMÖJ  
ELLÄS INGÅR I BE.

MIKROBRYTARE INGÅR I BE.  
KÄRNVÄRBERING INGÅR I BE.

10-PÄRSPUNKT

KNAPP 1200 OG FÖR STYRNING AV RÖKLÖSLIGA  
TRÄPPLUSTORP. LEDNING 4x2x0,5.

STRÖMFÖRSEDRIS VIA TRANSFORMATOR.  
LÄRN ANSLUTS TILL APPARATSKÅP I PLAN 1.

APPARATSDÖRA ÖVAN DÖRRKAM FÖR VÄTNING  
AV RUMSTEMPERATUR.  
FÖR RITNINGAR ÖVER PLAN 3-6 ÄR LIGH-ÄR  
INFÖRT BREDVIS GIVARSYMBOL.


2 ST VP20 MELLAN VÄTTEPRÖVLARE OCH  
ELCENTRAL.

VP20 MELLAN ELCENTRAL OCH PLAN 1.

VP20 MELLAN REFERENSGIVARE, 2000 OG OCH PLAN 1.

BEF.	ANT.	RELATIONSHANDLING	NN.	2016.02.15
		ÄNDRINGEN ANGES	SÖRN	DATUM

RELATIONSHANDLING

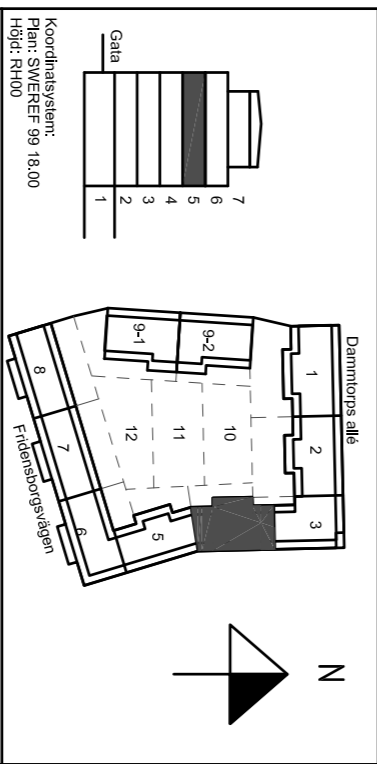

Kv. Liljekonvaljen  
JÄRVASTADEN, SOLNA

SKANSKA

A	Skanska Teknik	Tel. 070-4448 00 00
K	Bierking	Tel. 070-271 80 00
E	Resista AB	Tel. 08-594 970 70
V	Emergoavis	Tel. 37167112550
W	Äf infrastruktur AB	Tel. 070 505 00 00
L	Landskapslaget AB	Tel. 08-442 48 20

UPPHÅLLAR	BETALA AV	UPPHÅLLSANSVARIG
13020	AH	MN

DATUM 2014.10.28  
Nybyggare Wäls Nordlund  
NYBYGGNAD FLEKTBOSTADSHUS  
PLAN 5 (3 TR), TRH 4



SKALA A1:150  
A3:100

NUMMER E-64-1-1504