


FÖRKLARINGAR

- ELCENTRAL
- APPARATSKÅP
- SAKERHETSBRYTARE
- HISS

- 1 FXOJ 4x10/76
- 2 FXOJ 4x16/76
- 3 FXOJ 4x25/76
- 4 FXOJ 4x35/76
- 5 FXOJ 4x50/25
- 6 EXOJ 4x4/4
- 7 EXOJ 4x6/6
- 8 BRANDSAKER 4x16/16
- 9 NYV 5616
- 10 LEDNING 4x6/6
- 11 FÖRLÄGGIS I RÖR I UNDER BOTENPLATTA
- 12 LÄNNAS I SJÄND I HISSKÄP BOTEN
- 13 HISSREPRENDOR INSTÄLLERAR OCH ANSLUTER LEDNING INOM SKAKT.
- 14 PEX 4x25
- 15 FXOJ 4x50/25
- 16 AXOJ 4x95/29
- 17 FÖRESKRIFTER
- 18 DÄR E J ANNAI ANGES GÄLLER
- 19 LEDNINGAR TILL FÖRDELNINGSCENTRALER FÖR LÄGENHETER PEX 4x16/76
- 20 LEDNINGAR TILL LÄGENHETER 566

RELATIONSHANDLING			
BET	AVT	ANMÄRKNING	ANMÄRKNING

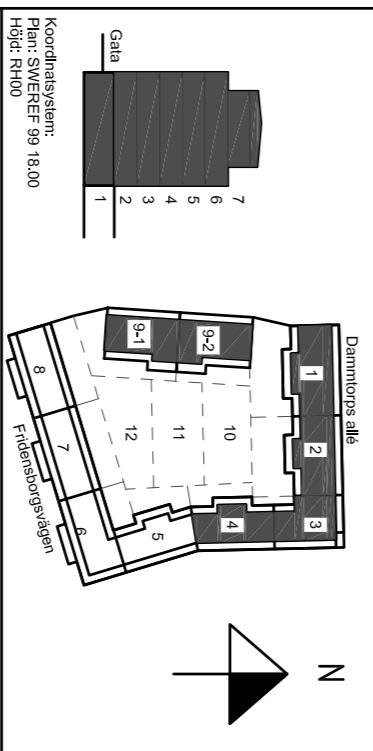


Kv. Liljekonvaljen
JÄRVASTADEN, SOLNA

SKANSKA

A	Skanska Teknik	Tel: 070-4448 00 00
K	Biering	Tel: 070-271 80 00
E	Resista AB	Tel: 08-594 970 70
V	Emgövaris	Tel: 3716717530
W	Äf Infrastruktur AB	Tel: 070 505 00 00
L	Landskapslaget AB	Tel: 08-442 18 20


NYBYGGNAD FLERBOSTADSHUS
Trapphus 1-4 och 9



Lok

SKALA

A1: E-632-8-100

NUMMER

BET