


FÖRKLARINGAR

DÄR EJ ANMÄT ANGES GÄLLER FÖLJANDE:

- ☒ EL-CENTRAL INKL. BREDBANDSUTRUSTNING
- ☒ 2-VÄGS UTTAG INOMHUS, 300 ÖG.
- ☒ 1-VÄGS UTTAG BALKONG/UTERPLATS, 650 ÖG
- ☒ 3 ST UTTAG I HÖRNBOKS PÅ VÄGG MOT ÖVERSKÅP.
- ☒ 1-VÄGS UTTAG FÖR SPIS/HALL/UGN LEDNING 502,5.
- ☒ 1-VÄGS UTTAG FÖR DISKMASKIN, 500 ÖG.
- ☒ 1-VÄGS UTTAG FÖR FLÅKT, 2000 ÖG.
- ☒ 1-VÄGS UTTAG FÖR KYL/Frys 2200 ÖG.
- ☒ 1-VÄGS UTTAG FÖR KÄLLARVÄRMING, 1700 ÖG.
- ☒ 2 ST 1-VÄGS UTTAG FÖR TVÄTTMASKIN/ TORKTUMLARE MONTERADE VERTIKALT UNDER GEHUSNAK TAKRÄN, 800 ÖG. SEPARAT AVSKRADE.
- ☒ 1-VÄGS UTTAG FÖR TVÄTTMASKIN, 800 ÖG.
- ☒ KÄLLARVÄRMING FÖR RUMSTEROSTAT TILL ELIGD VÄRME, 1300 ÖG. OCH TEMPERATURGIVARE I GOLV INSTALLERAS.
- ☒ ANSLUTNING AV BADRUMSSKÅP I BADRUM
- ☒ KANALISATION FÖR HÄNDUKSTORK.
- ☐ SPÄNNINGSUTJÄMNING AV VENTILATIONSKANAL, ANSLUTS MED SVEP LEDNING 1622,5
- ☐ AUTOMATISK ÖDRÖPPHÄRE
- ☒ AK ARMBÄGSKONTAKT
- ☒ VÄGGISÄND UTRYNNINGSSKYLTT
- ☒ MÖBEL YSNING
- ☐ BEROENDEPÅ LÄSARE
- ☒ KOMBUTTAG
- ☐ NÄRVÄRMSSENSOR
- ☐ LEDNING
- ☐ 30/35
- ☐ ED/FD INFÄLLT I RÖR
- ☐ ED-AL/FD-AL PÅ STEGE/RÄNNA.
- ☐ ED/FD FRITT PÅ VÄGG/ TAK.
- ☐ -G- I GOLV
- ☐ 502,5 TILL ARNATURER I GARAGE, TRAPPHUS OCH KORRIDORER.
- ☐ ARNATURER
- ☐ -T- DUKT TAK
- ☐ -U- INFÄLLD
- ☐ -P- PENNAD
- ☐ -V- VÄGG
- ☐ UNDER ÖVERSKÅP
- ☐ L20 800 ÖG.
- ☐ L22 800 ÖG.
- ☐ L24 RÄTNING AV BELYSNING BAKOM HUSNUMMER.

BRF	ANT	RELATIONSHANDLING	NR	2016.02.15
		ANMÄNEN ANGÄR	SR	DATUM

RELATIONSHANDLING

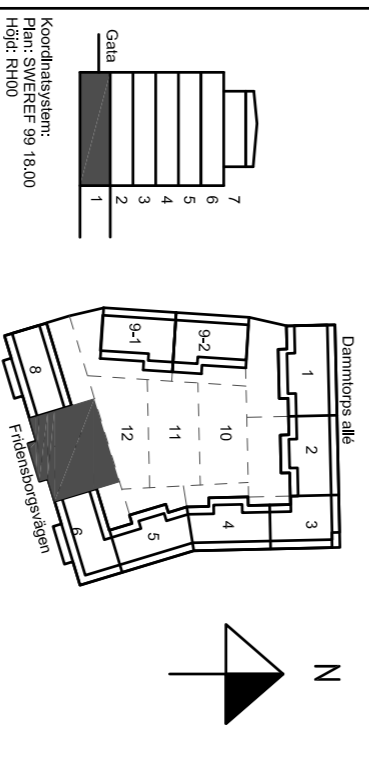

Kv. Liljekonvaljen
JÄRVASTADEN, SOLNA

SKANSKA

A	Skanska Teknik	Tel. 070-448 00 00
K	Bierking	Tel. 070-271 80 00
E	Resista AB	Tel. 08-594 970 70
V	Emagovavis	Tel. 37167112530
W	Älfröstrukt AB	Tel. 070 505 00 00
L	Landskapslaget AB	Tel. 08-442 48 20

UTRÖM	BRUK AV	UTRÖM
13020	AH	MIN

NYBYGGNAD FLERBOSTADSHUS
PLAN 1 (KV), TRH 7

Kraft och belysningsystem



SKALA	NUMMER	BRF
A1:150	E-63-1-2107	
A3:100		

