

FÖRKLARINGAR

DÄR EJ ANMÄT ANGES GÄLLER FÖLJANDE:

APPARATER BREDVID VARANDRA ÄR MONTERADE UNDER GEMENSAM TÄCKRAM.

SE ARKITEKTENS UPPESTÄLLNINGSRITNINGAR ÖVER KÖK OCH BADRUM FÖR EXAKTA APPARATPLACERINGAR.

LEDNINGAR OCH RÖR TILL LÄGENHETER SOM ÄR FÖRLAGDA I VERTIKLA SCHAFT ÄR REDOVISADE PÅ NÄTSCHEMAN.

LEDNING FÖR PASSAGEANLÄGGNING

LEDNING INOM LÄGENHETER

LEDNING FÖR FASTIGHETSNET

UTTAG 300 DG (INOM LÄGENHETER)

UTTAG 1000 DG (INOM TEKNISKA UTTRYMMEN)

KORRSKOPPLING FÖR TILLTIEDNAKT MED

MULTIMEDIAUTTAG FÖR ANTENN, TELEFON OCH

DAT A. DUBBELT SKARMAT MODULUTTAG

BRANDVARNARE

UNDERCENTRAL FÖR PASSAGEANLÄGGNING

KOMMUNIKATIONSMODUL

DELNINGSSBOX PÅ VÄGG ÖVAN UNDER TAK.

IR-LÄSARE FÖR POSTEN.

1/0-BOX I ELSCH.

BÄRINGSRÄLLÄSARE MED KNAPPSAT.S. UK 900 DM

BÄRINGSRÄLLÄSARE. UK 900 DM.

SPRIDNINGSPUNKT FÖR DÖRRMÖJ

ELLÄS INGÅR I BE.

MIKROBRYTTARE INGÅR I BE.

KÄRNVÄRBERING INGÅR I BE.

10-PARSPLINT

KNAPP 1200 DG FÖR STYRNING AV RÖKLÖSLKA I

STRÖMBRÖRSPÅS VIA TRANSFORMATOR.

LÄRN ANSLUTS TILL APPARATSKÅP I PLAN 1.

APPARATSDÖRA ÖVAN DÖRRKÄRM FÖR VÄTNING

AV RUMSTEMPERATUR.

INFÖRT BREDVIS GIVARSYMBOL.

2 ST VP20 MELLAN VÄTTEFÖRDELARE OCH


ELCENTRAL.

VP20 MELLAN ELCENTRAL OCH PLAN 1.

VP20 MELLAN REFERENSGIVARE, 2000 DG OCH PLAN 1.

RELATIONSHANDLING

BET	ANT	RELATIONSHANDLING	NN	2016.02.15
		ÄRNINGEN ÄR	SKEN	DATUM

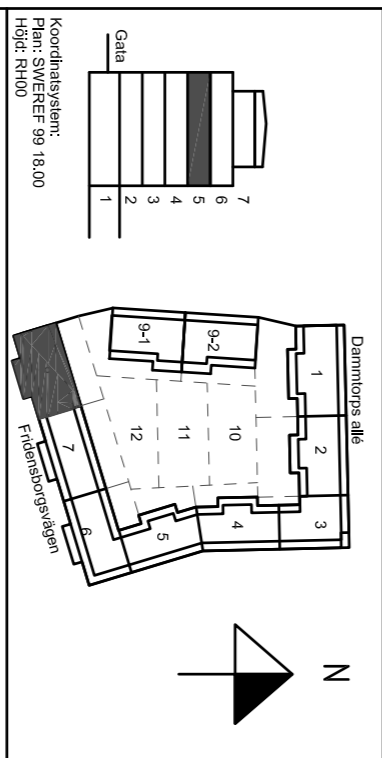

Kv. Liljekonvaljen
JÄRVASTADEN, SOLNA

SKANSKA

A	Skanska Teknik	Tel. 070-4448 00 00
K	Bierking	Tel. 070-271 80 00
E	Resista AB	Tel. 08-594 970 70
V	Emergoavis	Tel. 37167112550
W	Älfröstrukt AB	Tel. 070 505 00 00
L	Landskapslaget AB	Tel. 08-442 48 20

UPPHÅLL	BETÄD AV	UPPHÅLLSNUMMER
13020	ÄH	MN
2014.11.10	Wais Nordlund	
NYBYGGNAD FÖRBOSTADSHUS		
PLAN 5 (3 TR), TRH 8		

Lok
Ljus & Kraft

SKALA
A1:150
A3:100

NUMMER
E-64-1-2508

BET

Telesystem

