



SKÄRMTAK GLASTAK - TYP 1
ANTAL: 3 ST
PLAN

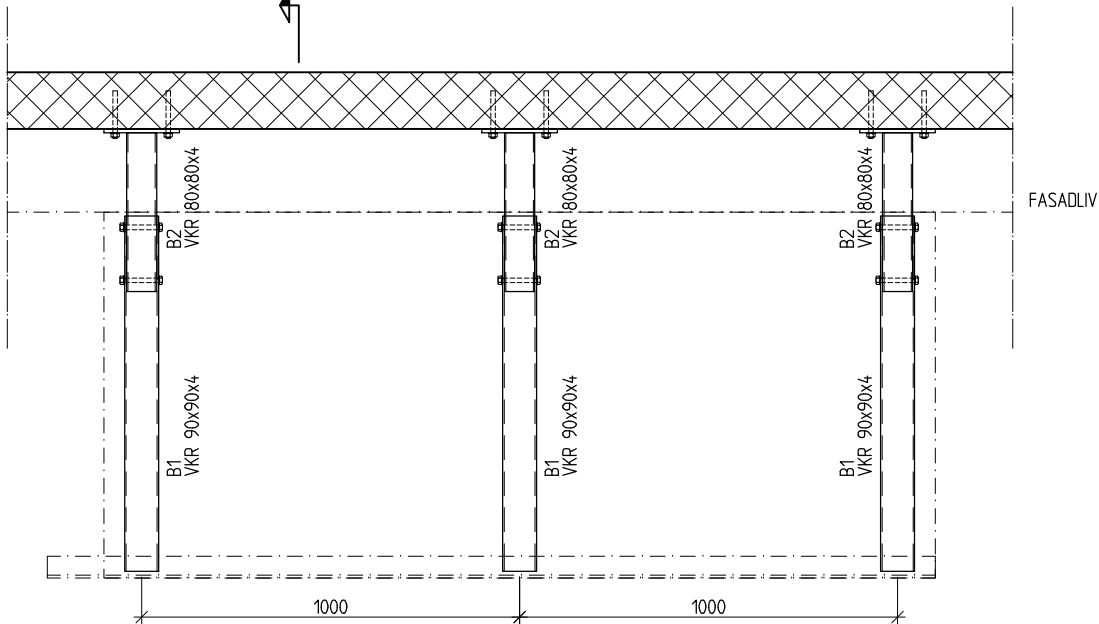


SKÄRMTAK GLASTAK - TYP 2
ANTAL: 1 ST
PLAN

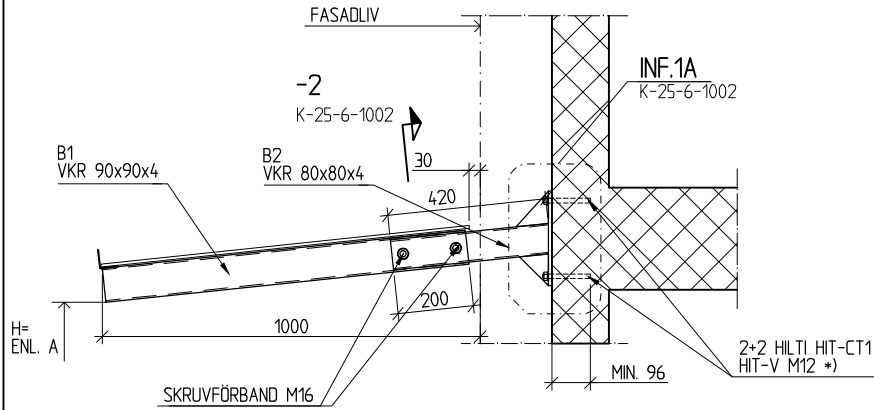


SKÄRMTAK GLASTAK
SEKTION


LAGER:

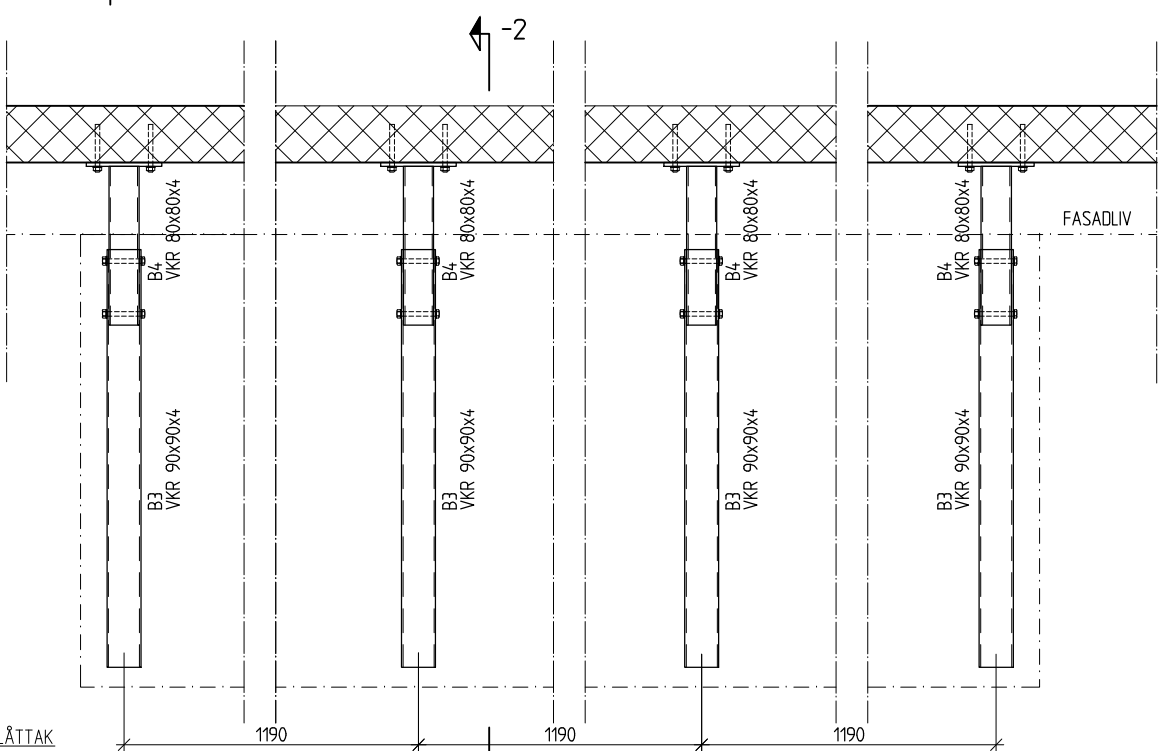

SKÄRMTAK PLÄTTAK
ANTAL: 6 ST
PLAN

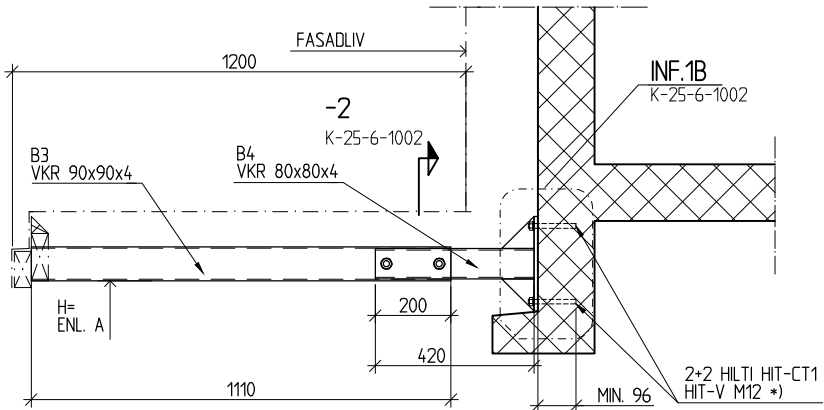

SKÄRMTAK PLÄTTAK
SEKTION

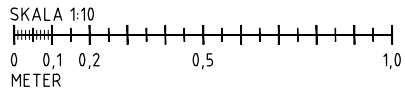

FÖRESKRIFTER

ALLMÄNNA FÖRESKRIFTER
SE RITNING K01-0-0000

FÖRKLARINGAR

BETECKNINGAR MM ENL
BYGGHANDLINGAR 90

ALLA MÅTT I [mm]
HÖJDER I [m]
FG AVSER FÄRDIGT GOLV.
UK AVSER UNDERKANT.

BETONG, PREFAB

STOMKOMPLETTERING ENL. A
FÖR PLACERING AV SKÄRMTAK,
SE A-RITNINGAR


HÄNVISNINGAR

*) MONTAGE ENLIGT LEVERANTÖRENS
ANVISNINGAR, HÅLJUP MIN. 96 mm.

STÅL
KORR. KLASS = C3
ÖVRIGT ENLIGT ALLMÄNNA
FÖRESKRIFTER

BET	ANT	ÄNDRINGEN AVSER	SIGN	DATUM
-----	-----	-----------------	------	-------

RELATIONSHANDLING

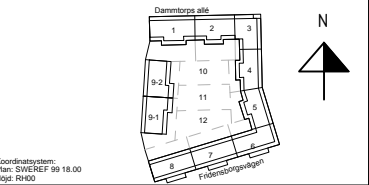

Kv. Liljekonvaljen
JÄRVASTADEN, SOLNA

SKANSKA

A	Skanska Teknik	Tel. 010-448 00 00
K	Björking	Tel. 010-211 80 00
E	Resista AB	Tel. 08-594 970 70
V	Energopavts	Tel. +37167112350
w	AF Infrastruktur AB	Tel. 010 505 00 00
L	Landskapslaget AB	Tel. 08-442 48 20

UPPDRAGS NR	REVISOR AV	UPPDRAGSANSVARE
13U22880	MKK	MJN
DATUM	GRANSAD AV	
2016-02-15	MJN	

NYBYGGNAD FLERBOSTADSHUS

SKÄRMTAK
PLAN OCH SEKTION

SKALA A A1: 1:10 A3: 1:20	NUMMER K-25-6-1001	I BET
---------------------------------	-----------------------	-------