

FÖRKLARINGAR

DÄR EJ ANNA T ANGES GÄLLER FÖLJANDE:

APPARATER BEHOV VÄRANDBA ÄR MONTERADE
UNDER GEMENSAM TAKRAM.

HUVUDLEDNINGSSCHAKT, SE E-632-8-100, -200
FÖRLÄGG I RÖR I VERTIKAL A SCHAKT
INTE REDOVISADE PÅ PLANRITNINGAR.

LEDNINGAR 3G15



FK INFÄLLT I RÖR
EKK/REK PÅ STEG/RÄNNA
EKA FRIT PÅ VÄGG/TAK
-G- I GOLV

[K0 KOPPLUTTAG000 0G, LEDNING 5G2.5,

[B2 1-VÄGSUTTAG MED LÖCK OCH TIMER
I GEMENSAM TAKRAM


(A) ELMATNING HISS I SLING

(B) ELMATNING TILL LÄGENHETER,
SE E-632-8-100, -200

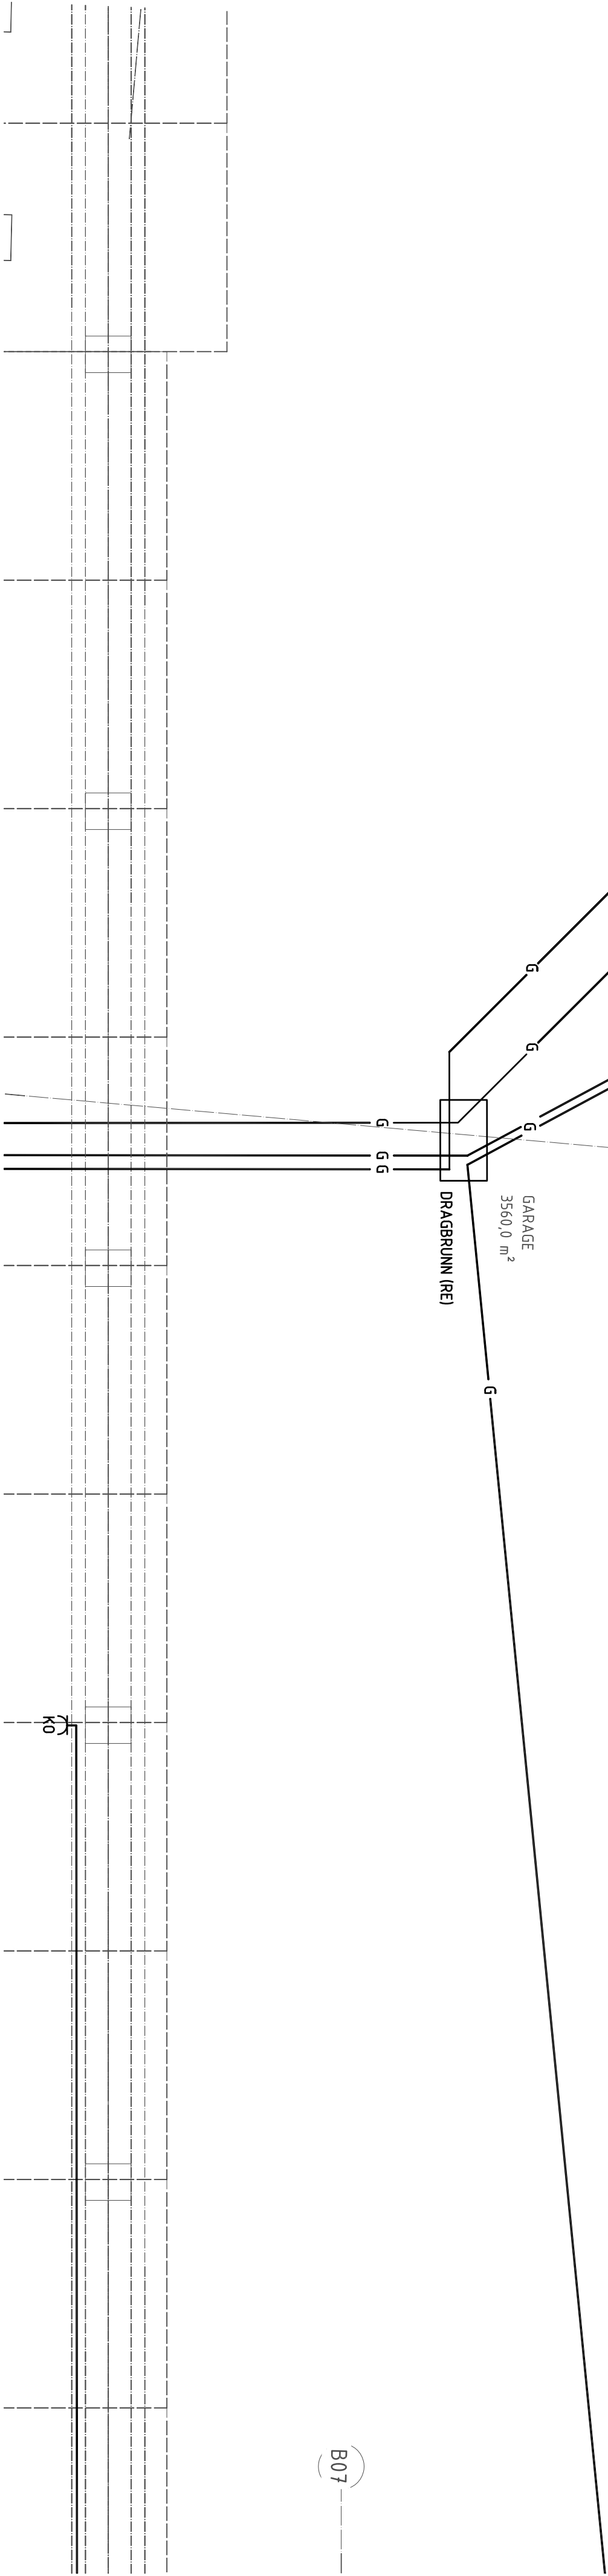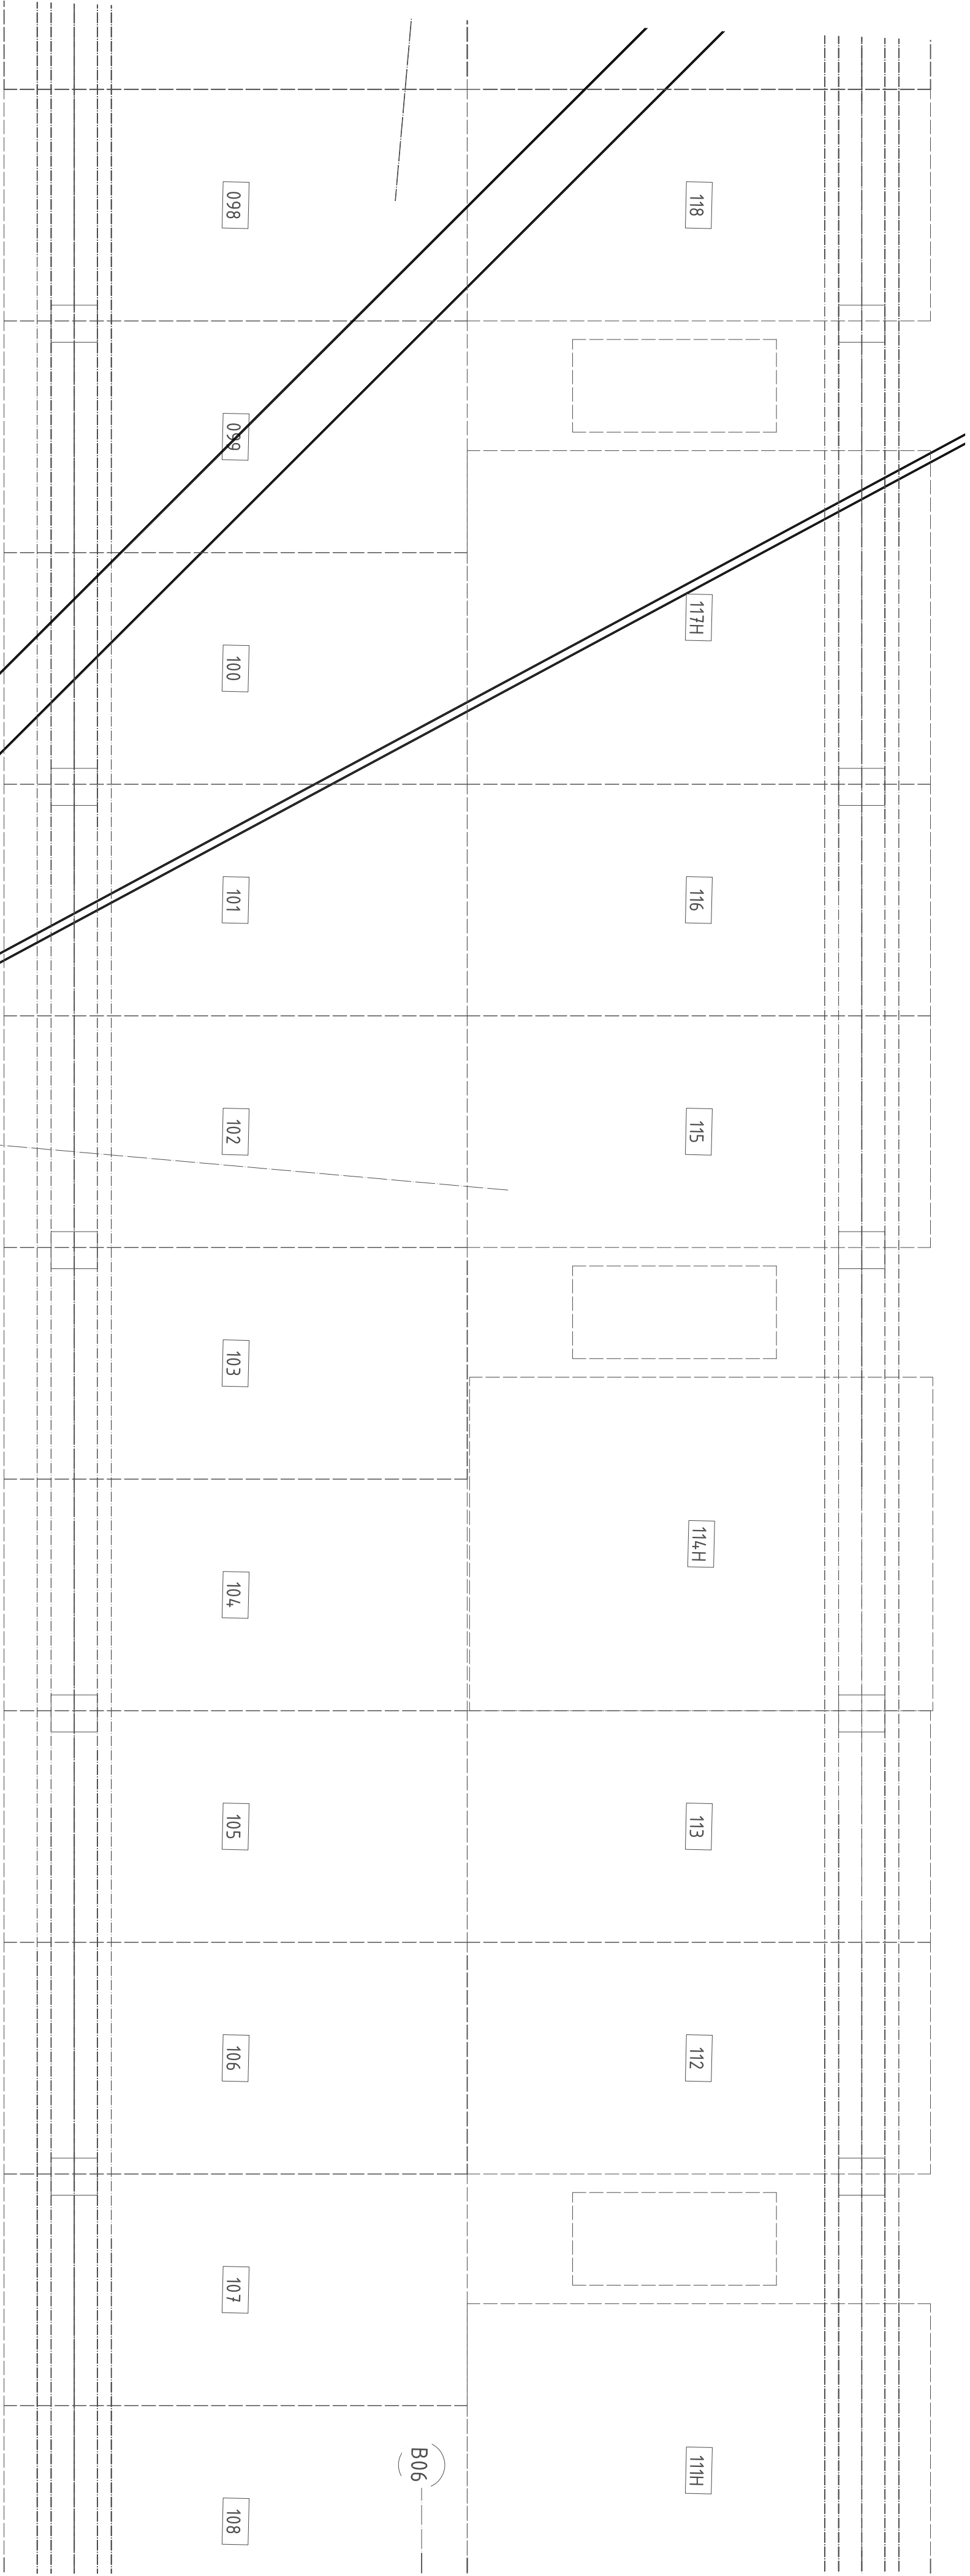

BET	AVT	RELATIONSHANDLING	NN	2016.02.15
		ÄNDRINGEN ANGES	SRIN	DATUM

RELATIONSHANDLING

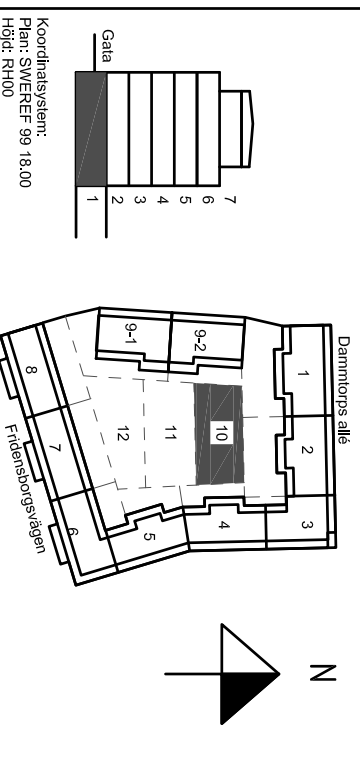

Kv. Liljekonvaljen
JÄRVASTADEN, SOLNA

SKANSKA

A	Skanska Teknik	Tel. 070-4448 00 00
K	Bierking	Tel. 070-271 80 00
E	Resista AB	Tel. 08-594 970 70
V	Emergoavis	Tel. +3767112350
W	Älforsstruktur AB	Tel. 070 505 00 00
L	Landskapslaget AB	Tel. 08-442 48 20

UPPHÅLLAR	BEFÄL AV	UPPDRAGSANSVARIG
T3020	MN	MN

2014.04.04
Nybyggnad Flerbostadshus
Plan 1 (Kv), Del 10

Kraftsystem

SKALA	NUMMER	BET
A1:150	E-632-1-4.110	
A3:100		

