

FÖRESKRIFTER

ALLMÄNNA FÖRESKRIFTER
SE RITNING K-01-0-0000.

SE ARBETSANVISNINGAR FÖR STÖ FASAD-SYSTEM

FÖRKLARINGAR

BETECKNINGAR MM ENL.
BYGGHANDLINGAR 90

ALLA MÅTT I [mm]

HÖJDER I [m]

FG AVSER FÄRDIGT GOLV.

UK AVSER UNDERKANT BTG.

BTG BETONG, PREFAB

BETONG

FALLBETONG

HÅRD MINULLSBOARD

MINULL

CELLPLAST

PIR

TRÄ

ISODRÄN (EL. LIKV.)

GEOTEXTIL


TÄTSKIKT

GRÄNS FÖR KP

HÄNVISNINGAR

BET	ANT	ÄNDRINGEN AVSER	SIGN	DATUM
-----	-----	-----------------	------	-------

RELATIONSHANDLING

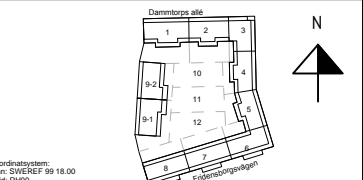

Kv. Liljekonvaljen
JÄRVASTADEN, SOLNA

SKANSKA

A	Skanska Teknik	Tel. 010-448 00 00
K	Björking	Tel. 010-211 80 00
E	Resista AB	Tel. 08-594 970 70
V	Energipavts	Tel. +37167112350
W	ÄF Infrastruktur AB	Tel. 010 505 00 00
L	Landskapslaget AB	Tel. 08-442 48 20

UPPDRAGS NR	REVIS AV	UPPDRAGSANSVARS
13U22880	MJN	MJN
DATUM	ÖVERGÅV AV	
2016-02-15	MJN	

NYBYGGNAD FLERBOSTADSHUS

VÄGGTYPER

SKALA	NUMMER	I BET
A1:1/0 A3:1/20	K-20-6-0002	