



XREFS: ..\\model\\K-15-6-0004.dwg


© BJERKING AB

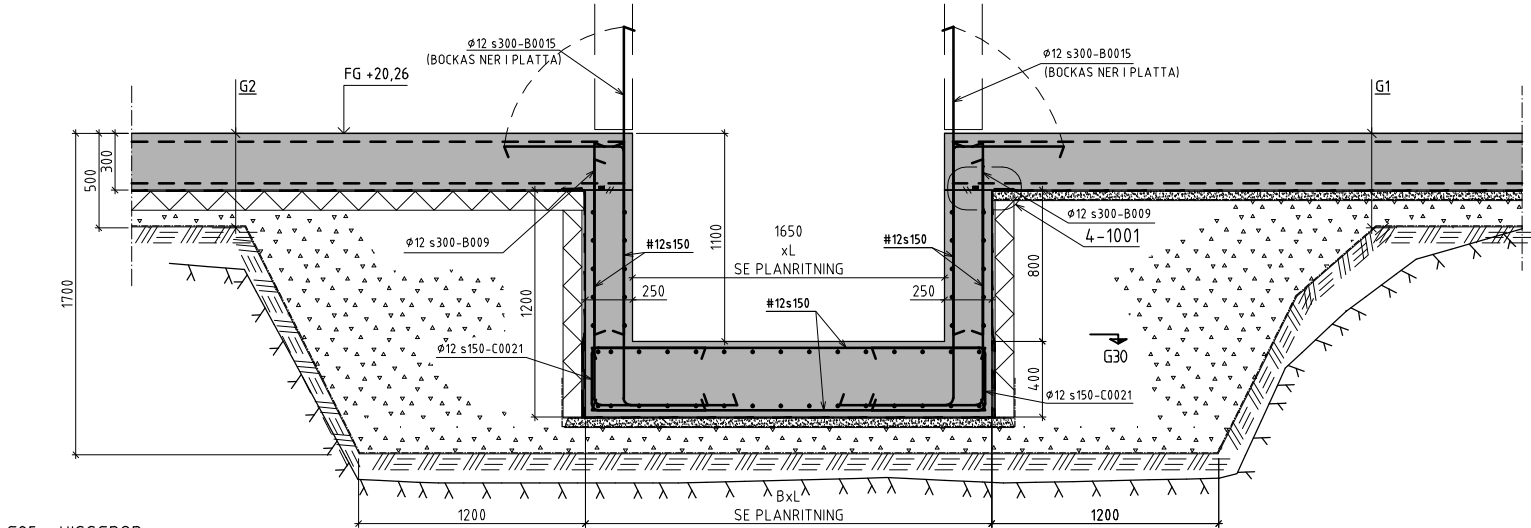


G25 - HISSGRÖP
PLATTGRUNDLÄGGNING
1:20

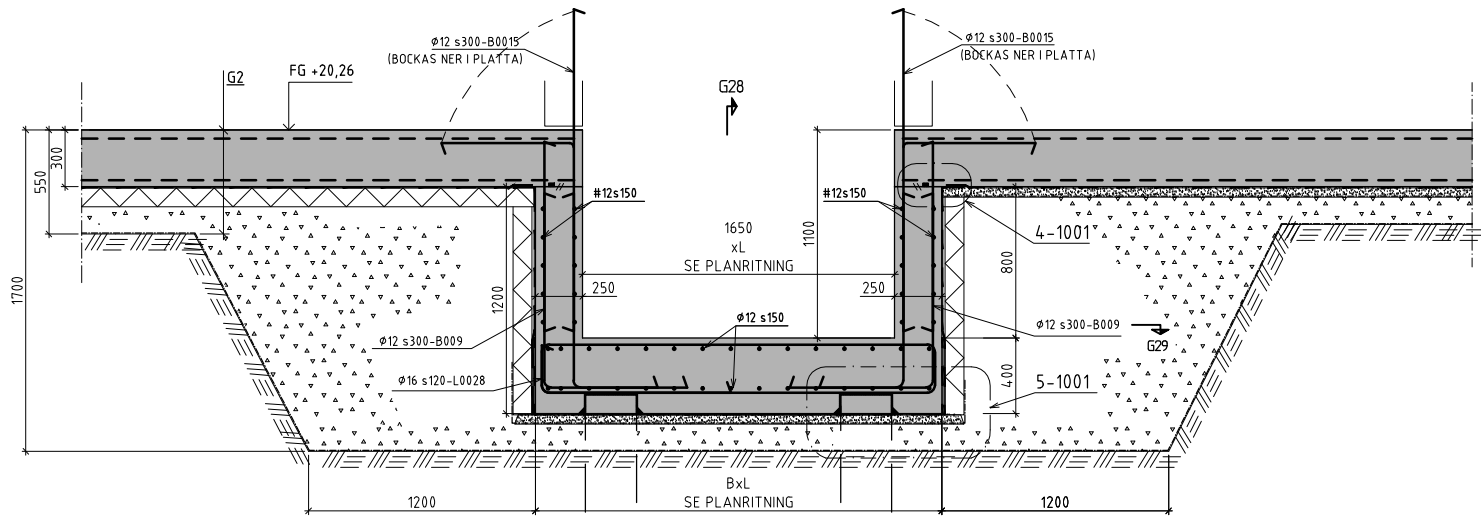


G27 - HISSGRÖP
PÅLGRUNDLÄGGNING
1:20

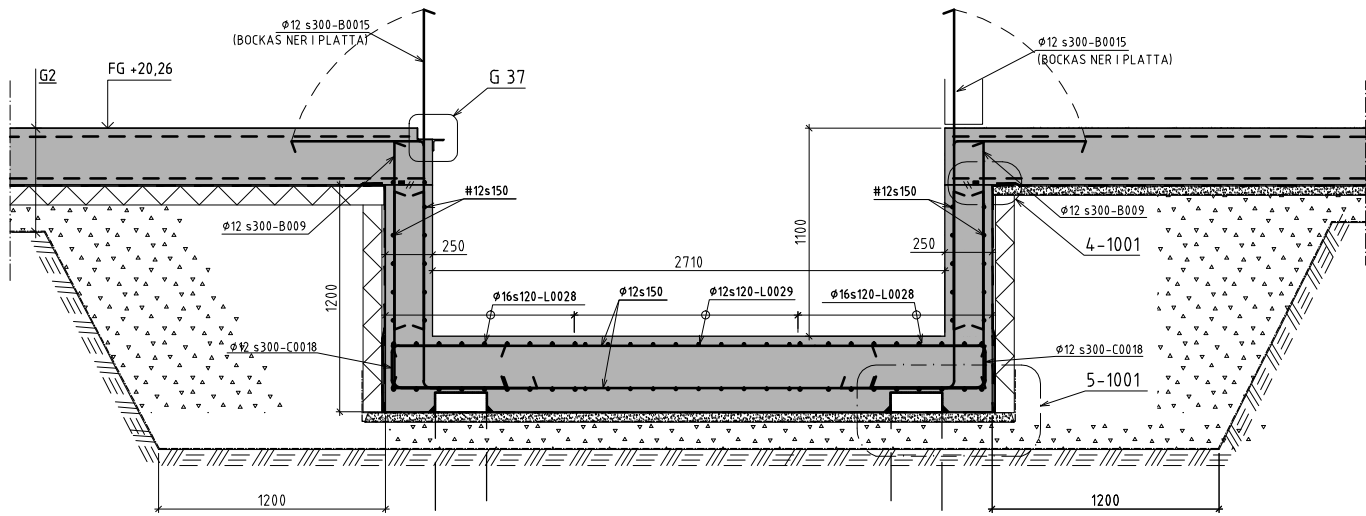

G28 - HISSGRÖP
1:20

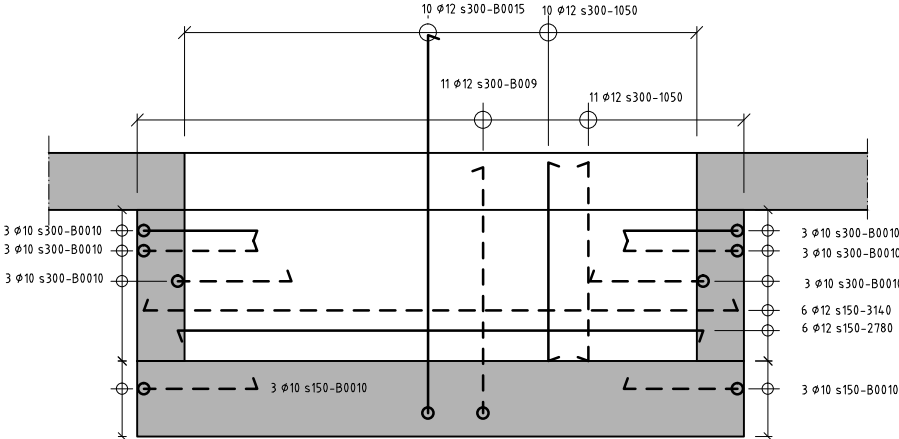


LÅNGSIDA

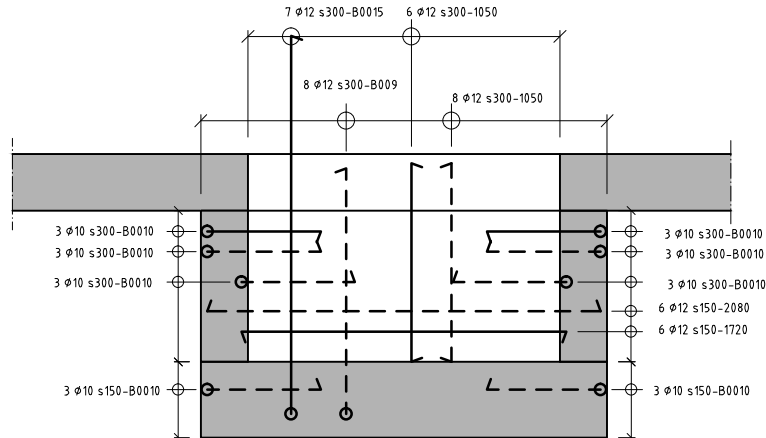

KORTSIDA

G26 - HISSGRÖP ARMERING
VÄGGELEVATIONER HISSGRÖPSVAGGAR, GENERELL
1:20

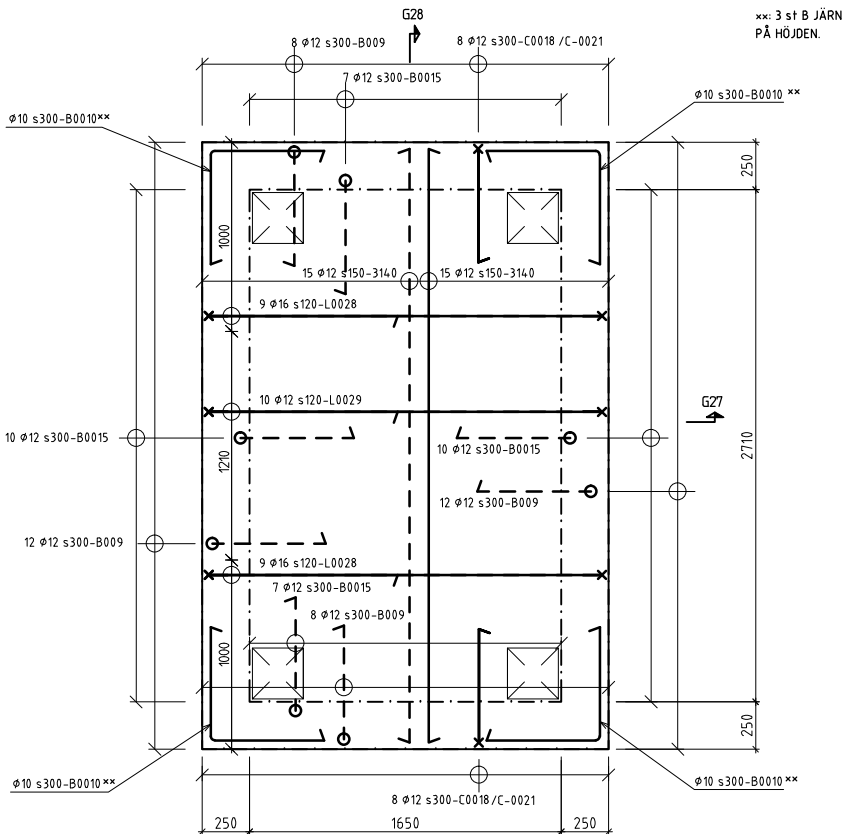

G29 - HISSGRÖP ARMERING
GRUNDPLATTA PÅLAD GRUNDLÄGGNING
1:20

FÖRESKRIFTER

ALLMÄNNA FÖRESKRIFTER
SE RITNING K-01-0-0000.

FÖRKLARINGAR

BETECKNINGAR MM ENL
BYGGHANDLINGAR 90

ALLA MÅTT I [mm]

HÖJDER I [m]

FG AVSER FÄRDIGT GOLV.
UK AVSER UNDERKANT BTG.

BERGKONTUR

MARKKONTUR

TEORETISK GRUNDVATTENNIVÅ


- BETONG
- VATTENTÄT BETONG
- CELLPLAST
- DRÄNERANDE LAGER/AVJÄMN.
SAND/ARBETSSKIKT (0-32)
- DRÄNERANDE ISOLERING, TYP
PORDRÄN (EL. LIKV.)
- GEOTEXTIL
- TÄTSKIKT, VOLCLAY

HÄNVISNINGAR

GOLVTYPER: K-20-6-0001
VÄGGTYPER: K-20-6-0002
TÄTSKIKTSSYSTEM, VOLCLAY K-15-6-1001

BET	ANT	ÄNDRINGEN AVSER	SIGN	DATUM
-----	-----	-----------------	------	-------

RELATIONSHANDLING

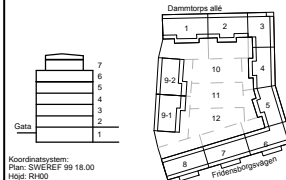

Koordinatsystem:
Plan: SWEREF 99 18.00
Höjd: RH00

Kv. Liljekonvaljen
JÄRVASTADEN, SOLNA

SKANSKA

A	Skanska Teknik	Tel. 010-448 00 00
K	Björking	Tel. 010-211 80 00
E	Resista AB	Tel. 08-594 970 70
V	Energaväts	Tel. +37167112350
W	AF Infrastruktur AB	Tel. 010 505 00 00
L	Landskapslaget AB	Tel. 08-442 48 20

UPPDRAG NR 13U22880	REVIS AV MJN	UPPDRAGSANSVARS MJN
DATUM 2016-02-15	ODRAG AV MJN	

NYBYGGNAD FLERBOSTADSHUS


GRUNDETALJER
ARMERINGSRITNING

SKALA
A1: 1:20
A3: 1:40

NUMMER
K-15-6-0004

I BET

LAGER:

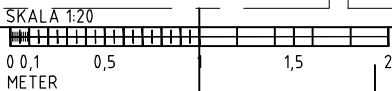

PLG: 2016-02-04, 13:49, K:\UPPDRAG\1\NAVET\13U22880\K\ARMRITBEF-K-15-6-0004.DWG, gnt