

FÖRKLARING LOKALER

- BRANDARM CENTRAL
- SIREN
- RÖKDETEKTOR
- KANALISATION FÖR MATVÄDESINSAMLING, 2 ST VP20 MELLAN VATTENFÖRDELARE OCH ELCENTRAL

FÖRKLARINGAR

DÄR EJ ANMÄT ANGES GÄLLER FÖLJANDE:
APPARATER BREDVID VARANDRA ÄR MONTERADE UNDER GEMENSAM TÄCKRÄM.
SE ARKITEKTENS UPPSTÄLLNINGSRITNINGAR ÖVER KÖK OCH BADRUM FÖR EXAKTA APPARATPLACERINGAR.
LEDNINGAR OCH RÖR TILL LÄGENHETER SOM ÄR FÖRLAGDA I VERTIKLA SCHAKT ÄR REDOVISADE PÅ NÄTSCHEMAN.


LEDNING FÖR PASSAGEANLÄGGNING
PARTYINNAD 4x2x0,5
LEDNING INOM LÄGENHETER
OSKÄRMADE 4-PÅRS KABEL KAT 6
LEDNING FÖR FASTIGHETSNET
PARTYINNAD 4x2x0,5

UTTAG 300 OG (INOM LÄGENHETER)
UTTAG 1000 OG (INOM TEKNISKA UTTRYMMEN)

- KORSKOPPLING FÖR MULTIMEDIAKT MED MODULAPPARATER INBYGGT I ELCENTRAL
- MULTIMEDIAUTTAG FÖR ANTENN, TELEFON OCH DATA, DUBBELT SKARMAVT MODULARUTTAG
- BRANDVARNARE
- UNDERCENTRAL FÖR PASSAGEANLÄGGNING
- KOMMUNIKATIONSMODUL
- DELNINGSSBOX PÅ VÄGG ÖVAN UNDER TAK
- IR-LÄSARE FÖR POSTEN
- 1/0-BOX I ELSKICK
- BERÖRINGSRI LÄSARE MED KNAPPSPÄTS, UK 900 OH
- BERÖRINGSRI LÄSARE, UK 900 OH
- SPRIDNINGSPUNKT FÖR DÖRRMÖJÖ
- ELLÄS INGÅR I BE
- MIKROBRYTTARE INGÅR I BE
- KÄRVDÖRÖPPNING INGÅR I BE
- 10-PÅRSPLUNKT
- KNAPP 1200 OG FÖR STYRNING AV RÖKLÖSLUKKA I TRÅPULSTORP, LEDNING 4x2x0,5
- STRÖMÖVERÖPPNING VIA TRANSFORMATOR
- LÄMNING ANSLUTS TILL APPARATSKAP I PLAN 1
- APPARATÖSÖA ÖVAN DÖRRKÄRM FÖR MÄTNING AV RUMSTEMPERATUR
- FÖR RITNINGAR ÖVER PLAN 3-6 ÄR LIG-ÄR INFÖRT BREDVIS GIVARSYMBOL
- 2 ST VP20 MELLAN VATTENFÖRDELARE OCH ELCENTRAL
- VP20 MELLAN ELCENTRAL OCH PLAN 1
- VP20 MELLAN REFERENSGIVARE, 2000 OG OCH PLAN 1
- FÖRBEREDS MED KANALISATION FÖR:
 - MAGNETKONTAKT I DÖRRKÄRM
 - ELLÄS I DÖRRKÄRM
 - MIKROBRYTTARE I DÖRRKÄRM
 - KODLÄS
- OPTIKTÄNING TILL LÄGENHETER, SE E-64.3-8-100, -200
- KANALISATION VP20 PÅ VIND MELLAN HISSSCHAKT

BEF	ANT	RELATIONSHANDLING	NN	2016.02.15
		ZONERING AVSEER	SERN	DATUM

RELATIONSHANDLING

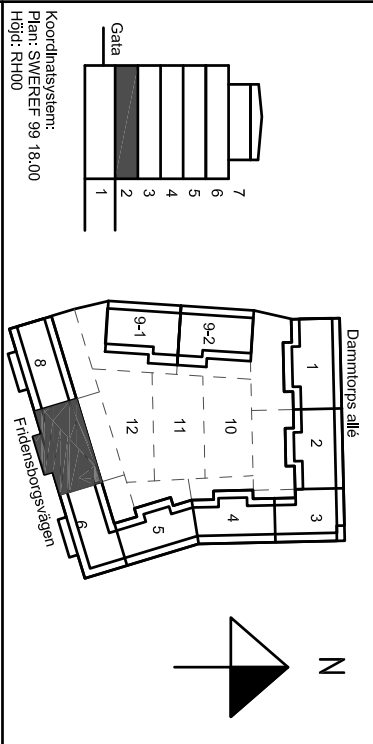

Kv. Liljekonvaljen
JÄRVASTADEN, SOLNA

SKANSKA

A	Skanska Teknik	Tel. 070-4448 00 00
K	Bierking	Tel. 070-271 80 00
E	Resista AB	Tel. 08-594 970 70
V	Emergoavis	Tel. 37167112530
W	Äf Infrastruktur AB	Tel. 070 505 00 00
L	Landskapslaget AB	Tel. 08-442 48 20

UPPHÅLLAR	BETÄD AV	UPPHÅLLSÄRSVÄR
13020	AH	MIN

DATUM	2014.03.21	Wais Nordlund
NYBYGGNAD FÖRBEREDSADSHUS	PLAN 2 (ENTRÉ), TRH 7	

Skapa A1:150 A3:100

NUMMER E-64-1-2207

Telesystem

Beit

